



陸前高田市今泉地区被災市街地復興土地区画整理事業 土地利活用促進バンク登録物件台帳			
物件登録番号		95	位置図
所在地 (宅地番号)	気仙町字垂井ヶ沢 308-8 308-9 (88街区7-1,7-2画地)		
面積	328.59 (㎡) (約99坪)		
用途地域	第一種住居地域		
都市計画等の有無	区域内		
建ぺい率 /容積率(%)	60/200		
接道道路 幅員(m)	宅地整備図参照		
電気・電話		引き込み可 (電柱)	写真
上水道		引き込み有	
下水道	汚水	引き込み有	
	雨水	要管理者協議	
ガス		個別プロパン	
希望取引形態		売買	
価格		売買:3,500,000円	
宅建業者 (連絡先)		一本松不動産 0192-47-3904	
掲載日	令和元年5月7日 (令和7年4月4日更新)	その他	

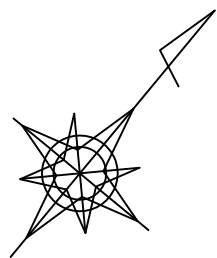


宅地整備図(宅地番号88街区⑦-1, ⑦-2画地)

平面図 S=1:200

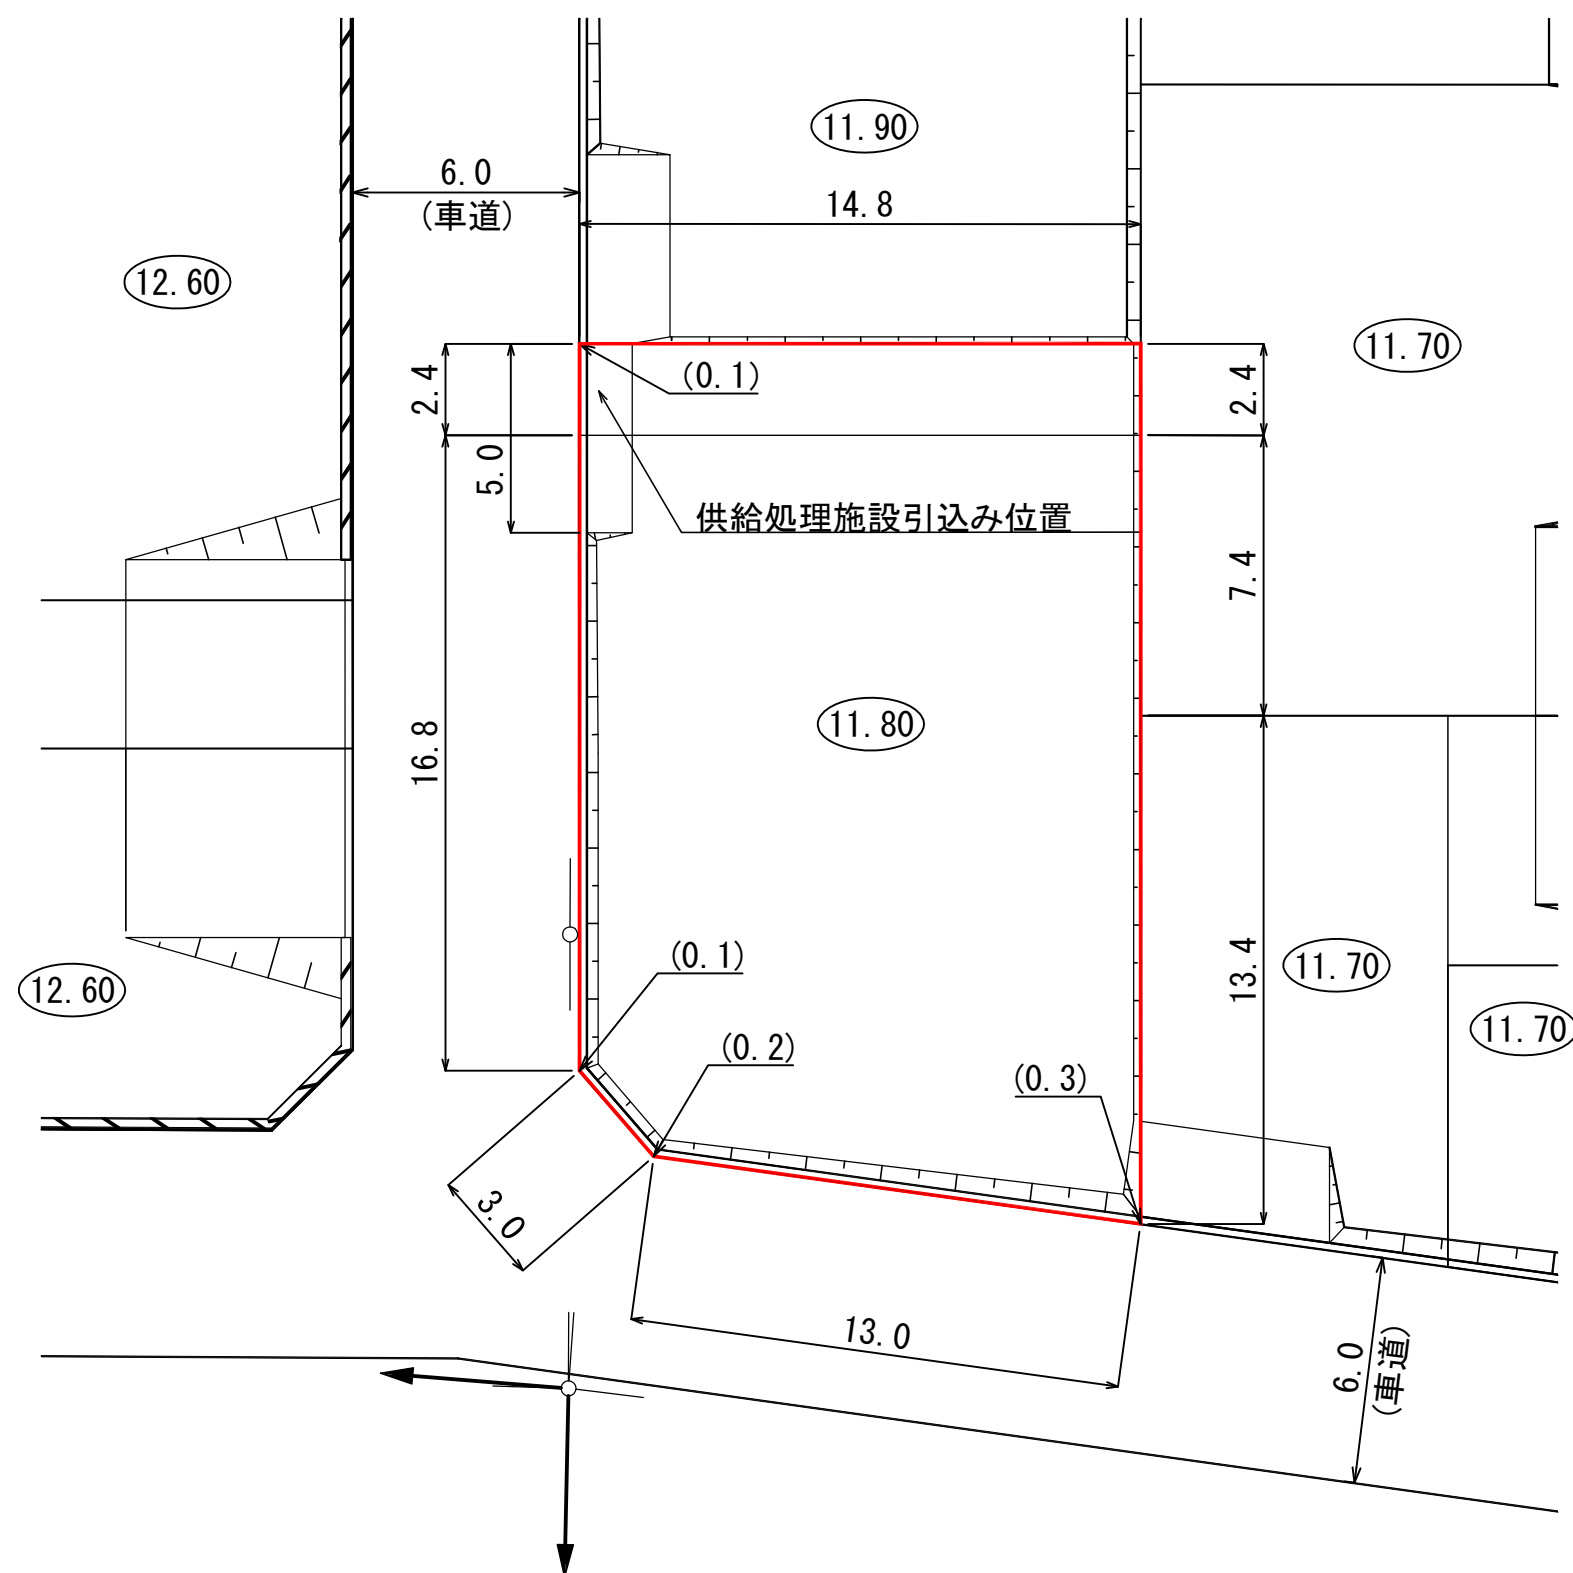

供給処理施設引込み位置図

S=1:100

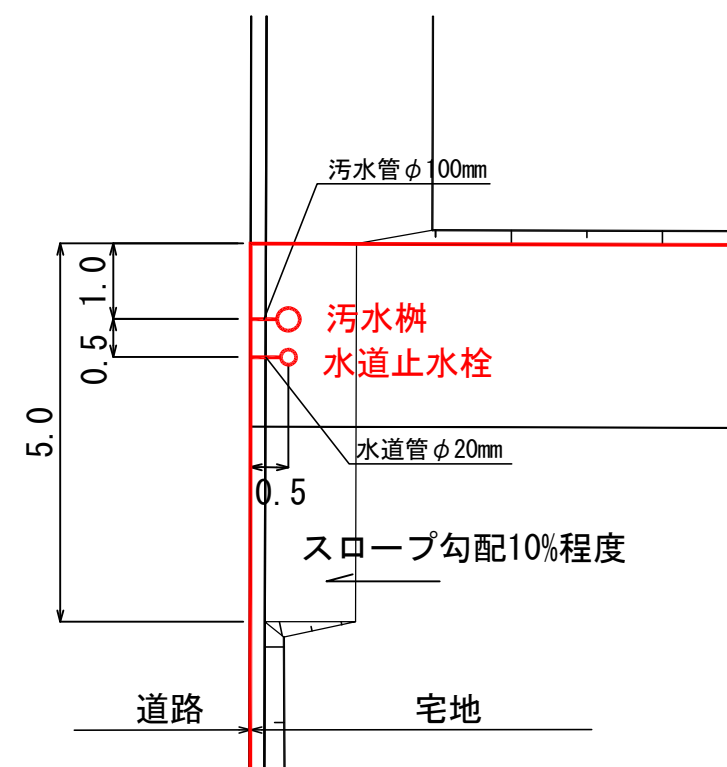

凡 例

記 号	名 称
	仮換地位置
④5.00	宅盤高
	法 面
	擁 壁
(0.2)	宅盤高と道路高との高低差
	電柱(単独)
	電柱(支線あり)
	電柱(支柱あり)

※表示数値の単位:m

(注意) 仮換地の辺長は、事業施行中のため10cm単位で表示しております
今後、出来形確認測量の結果により多少変動することがあります。