

**陸前高田市高田地区被災市街地復興土地区画整理事業
土地利活用促進バンク登録物件台帳**


物件登録番号	市・防集5-2	位置図	
所在地 (宅地番号)	高田町字太田 507-6 (T507街区6画地)		
面積	330㎡ (約100坪)		
用途地域	第一種中高層 住居専用地域		
都市計画等の 有無	区域内		
建ぺい率 /容積率(%)	60/200		
接道道路 幅員(m)	宅地整備図参照		
電気・電話	引込み可 (電柱)		
上水道	引き込み有		
下水道	汚水	引き込み有	
	雨水	要管理者協議	
ガス	個別プロパン		
希望取引形態	売買		
価格	売買:7,100,000 円		
連絡先	陸前高田市役所 土地活用推進課 0192-54-2111		
掲載日	令和6年8月23日	その他	※復興交付金の確定処理の都合上、申込から譲渡完了まで3カ月以上かかる場合があります。

写 真




宅地整備図(宅地番号T507-6)

平面図 S=1:200

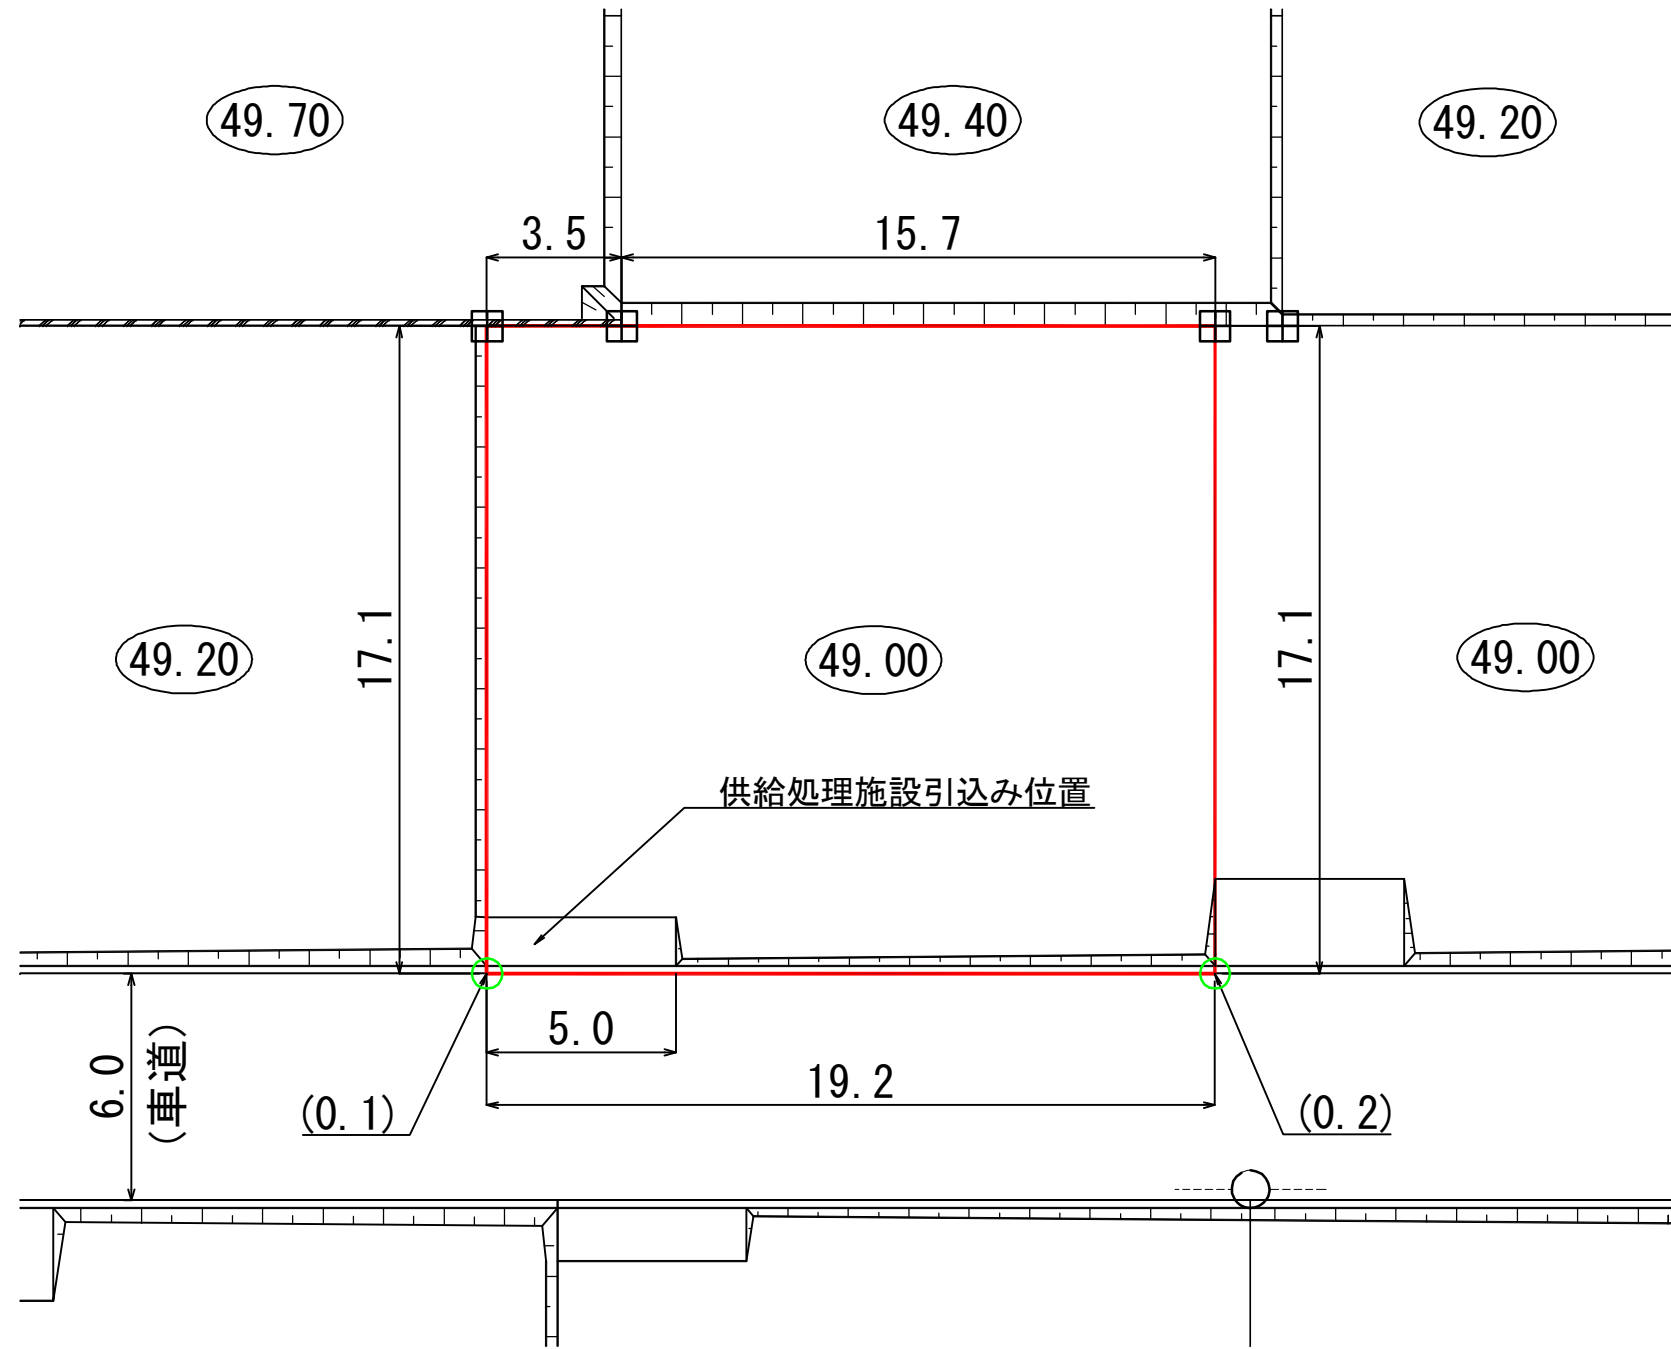

供給処理施設引込み位置図 S=1:100

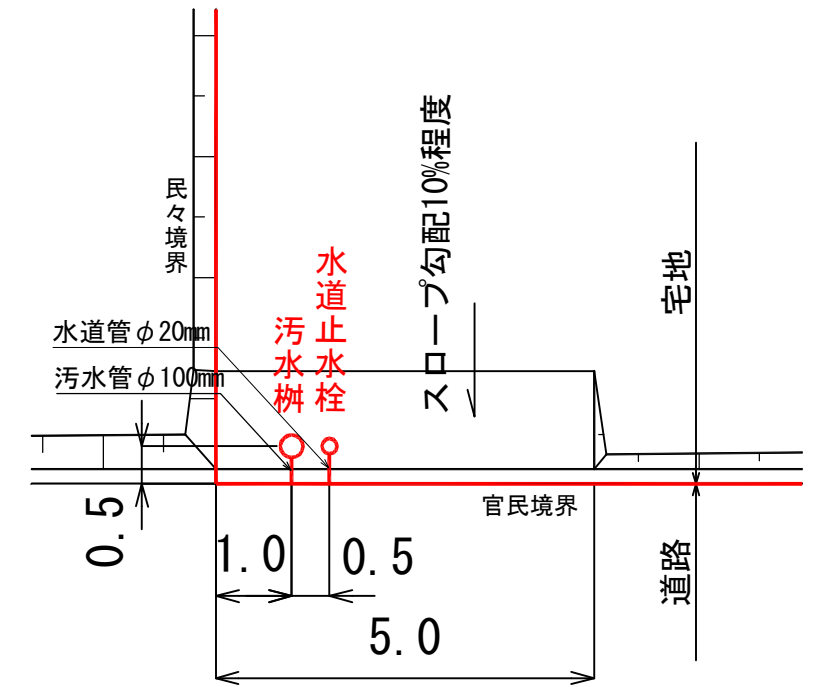

凡例

記号	名称
	換地位置
	宅盤計画高
	法面
	L型擁壁
	宅盤高と道路高との高低差
	電柱
	コンクリート標
	プレート標

※表示数値の単位：m

(注意) 仮換地の辺長は、事業施行中のため10cm単位で表示しております。
今後、出来形確認測量の結果により多少変動することがあります。