
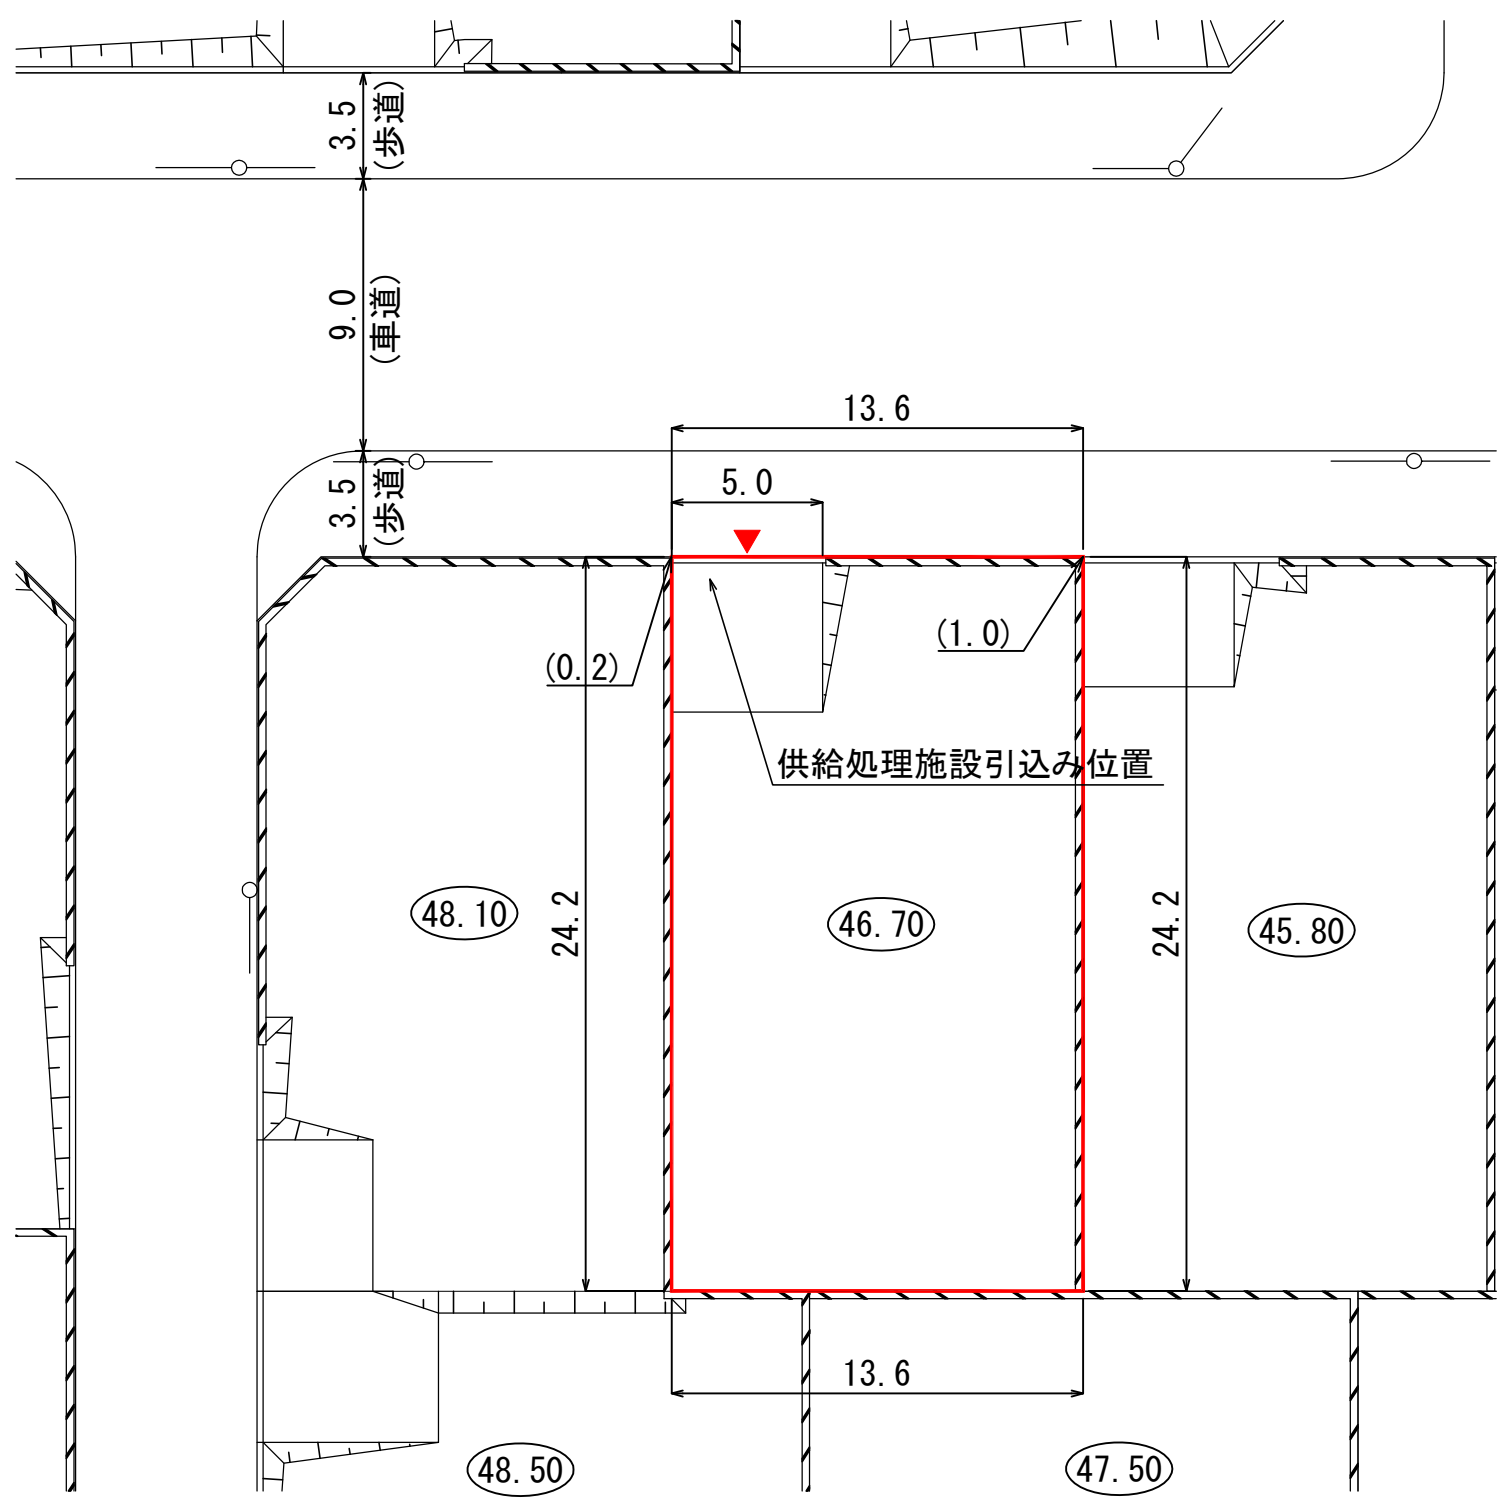


**陸前高田市今泉地区被災市街地復興土地区画整理事業
土地利活用促進バンク登録物件台帳**


物件登録番号		市・防集18		位置図	
所在地 (宅地番号)		気仙町字三本松 106-2 (38街区2画地)			
面積		330㎡) (約100坪)			
用途地域		第一種中高層 住居専用地域			
都市計画等の 有無		区域内			
建ぺい率 /容積率(%)		60/200			
接道道路 幅員(m)		宅地整備図参照			
電気・電話		引き込み可 (電柱)		写真	
上水道		引き込み有			
下水道	汚水	引き込み有			
	雨水	要管理者協議			
ガス		個別プロパン			
希望取引形態		売買			
価格		売買:5,465,000 円			
連絡先		陸前高田市役所 建設部土地活用推進課 0192-54-2111			
掲載日		令和6年8月23日		その他	※ 復興交付金の確定処理の都合上、申込から譲渡完了まで3カ月以上かかる場合があります。

宅地整備図(宅地番号38街区②画地)

平面図 S=1:250

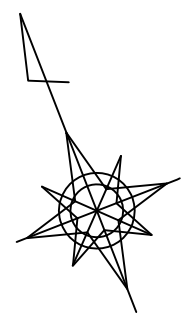

供給処理施設引込み位置図 S=1:100

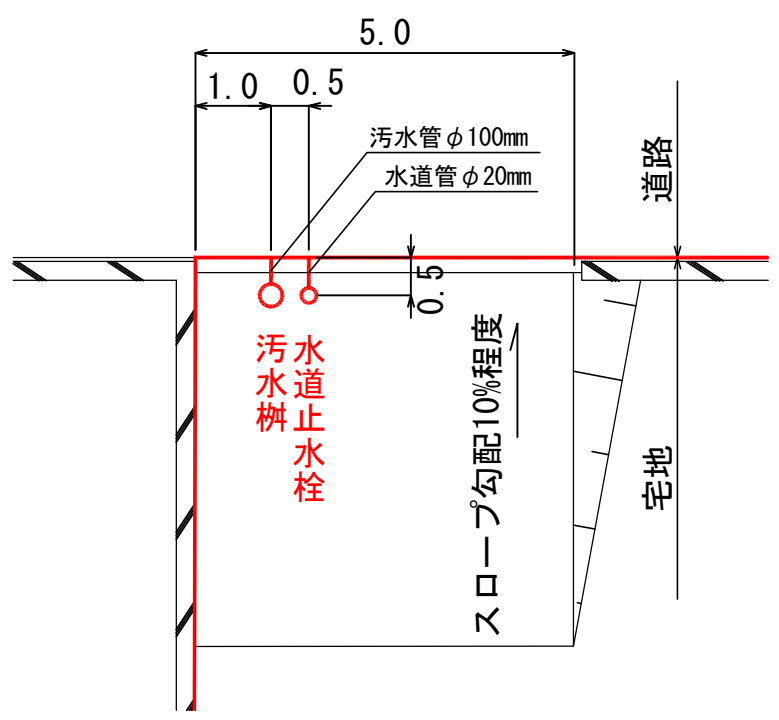

凡 例

記 号	名 称
	仮換地位置
	宅盤高
	歩道の車両乗入位置
	法 面
	擁 壁
	宅盤高と道路高との高低差
	電 柱

※表示数値の単位 : m

(注意) 仮換地の辺長は、事業施行中のため10cm単位で表示しております
今後、出来形確認測量の結果により多少変動することがあります。