


**陸前高田市高田地区被災市街地復興土地地区画整理事業
土地利活用促進バンク登録物件台帳**

物件登録番号		市・防集1	位置図
所在地 (宅地番号)	高田町字本丸 319-5 (T319街区5画地)		
	面積	165㎡ (約50坪)	
	用途地域	第一種中高層 住居専用地域	
	都市計画等の 有無	区域内	
	建ぺい率 /容積率(%)	60/200	
	接道道路 幅員(m)	宅地整備図参照	
電気・電話		引込み可 (電柱)	写真
上水道		引き込み有	
下水道	汚水	引き込み有	
	雨水	要管理者協議	
ガス		個別プロパン	
希望取引形態		売買	
価格		売買: 3,621,000円	
連絡先		陸前高田市役所 土地活用推進課 0192-54-2111	
掲載日	令和6年8月23日	その他	※復興交付金の確定処理の都合上、申込から譲渡完了まで3カ月以上かかる場合があります。

宅地整備図(宅地番号T319-5)


平面図

S=1:200

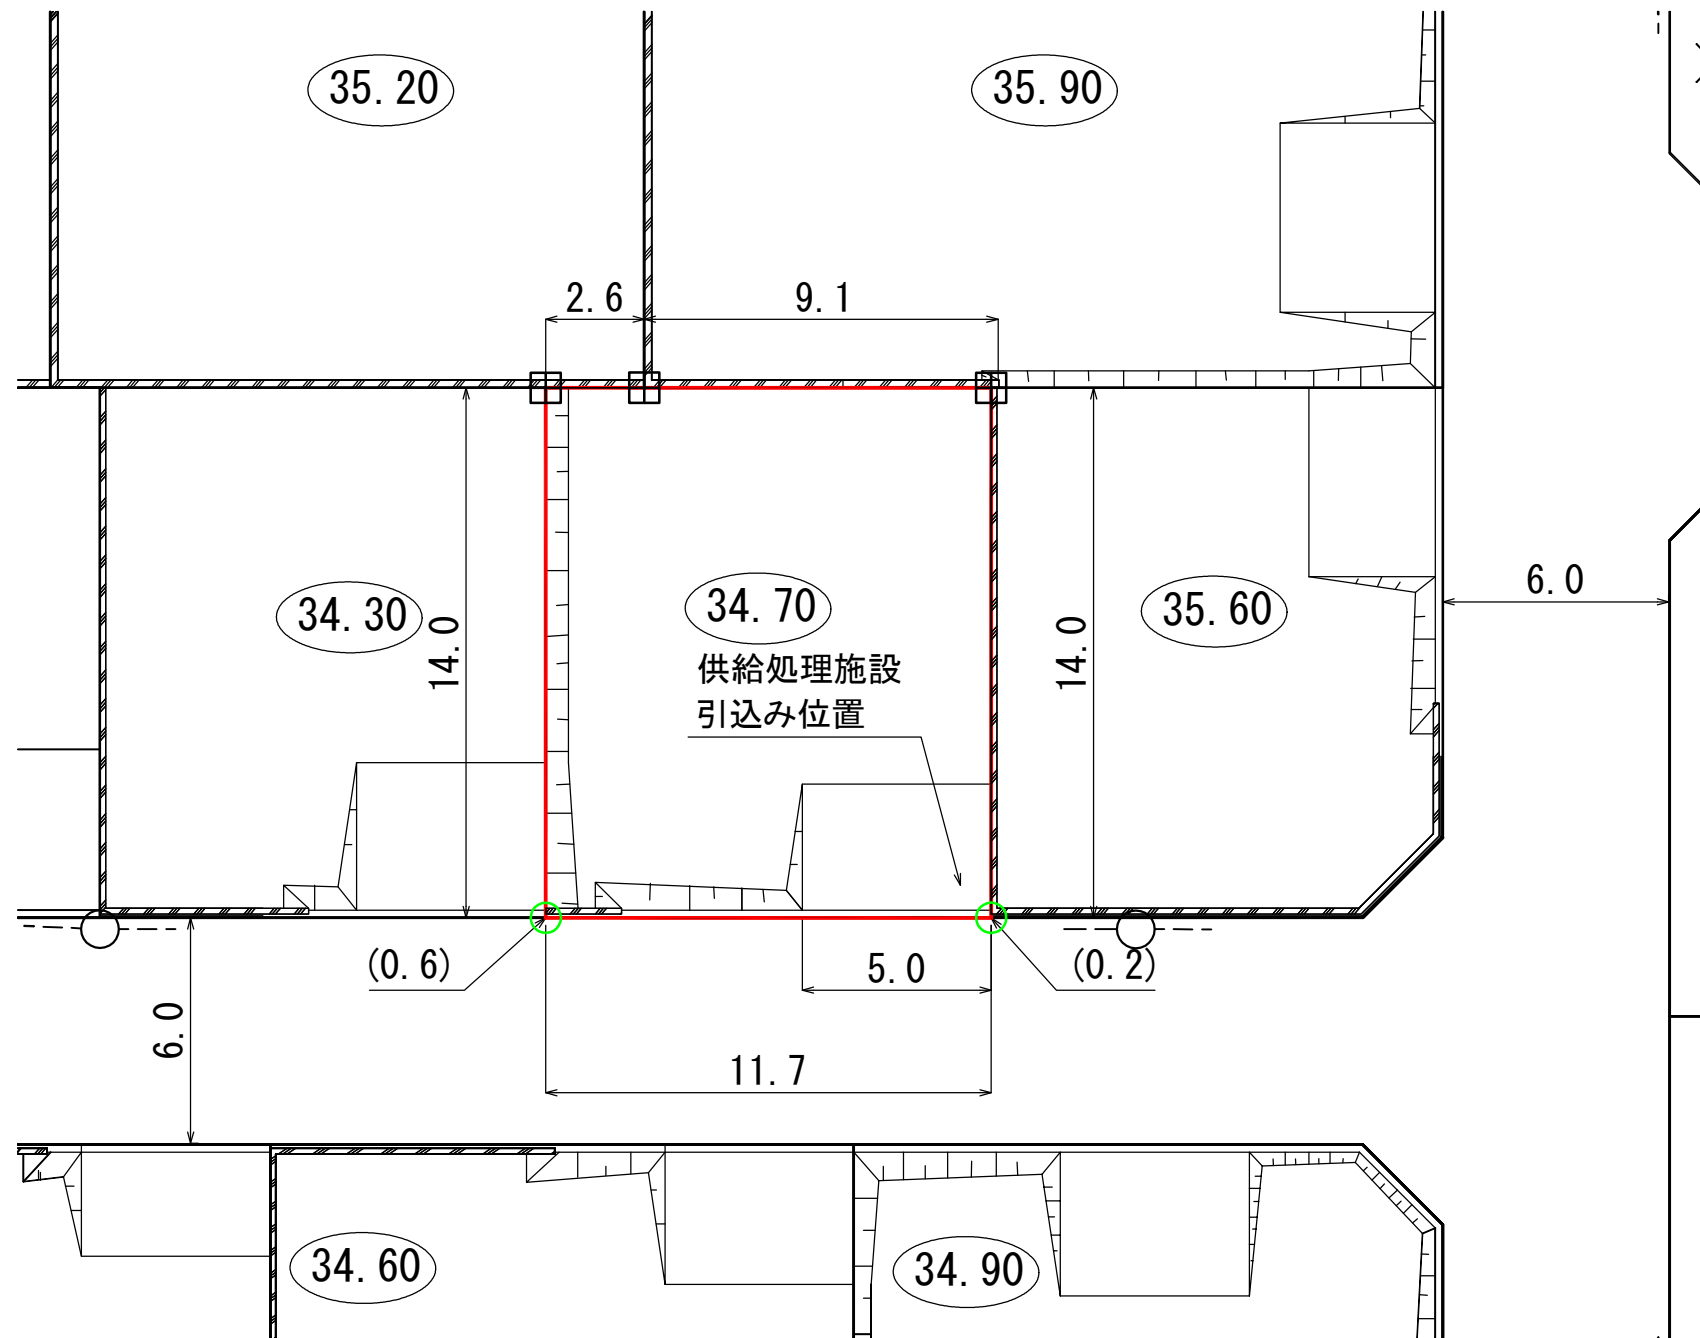

供給処理施設引込み位置図

S=1:100

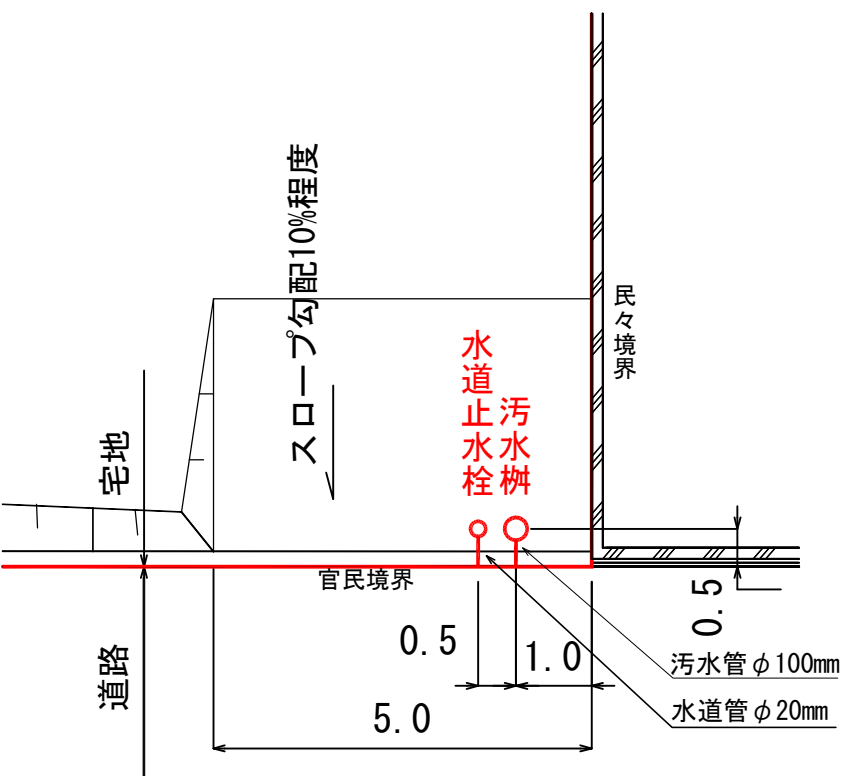

凡 例

記 号	名 称
	仮換地位置
(34.30)	宅盤高
	法 面
	L 型擁壁
(0.2)	宅盤高と道路高との高低差
	電 柱
	コンクリート標
	プレート標

※表示数値の単位：m

(注意) 仮換地の辺長は、事業施行中のため10cm単位で表示しております。
今後、出来形確認測量の結果により多少変動することがあります。