
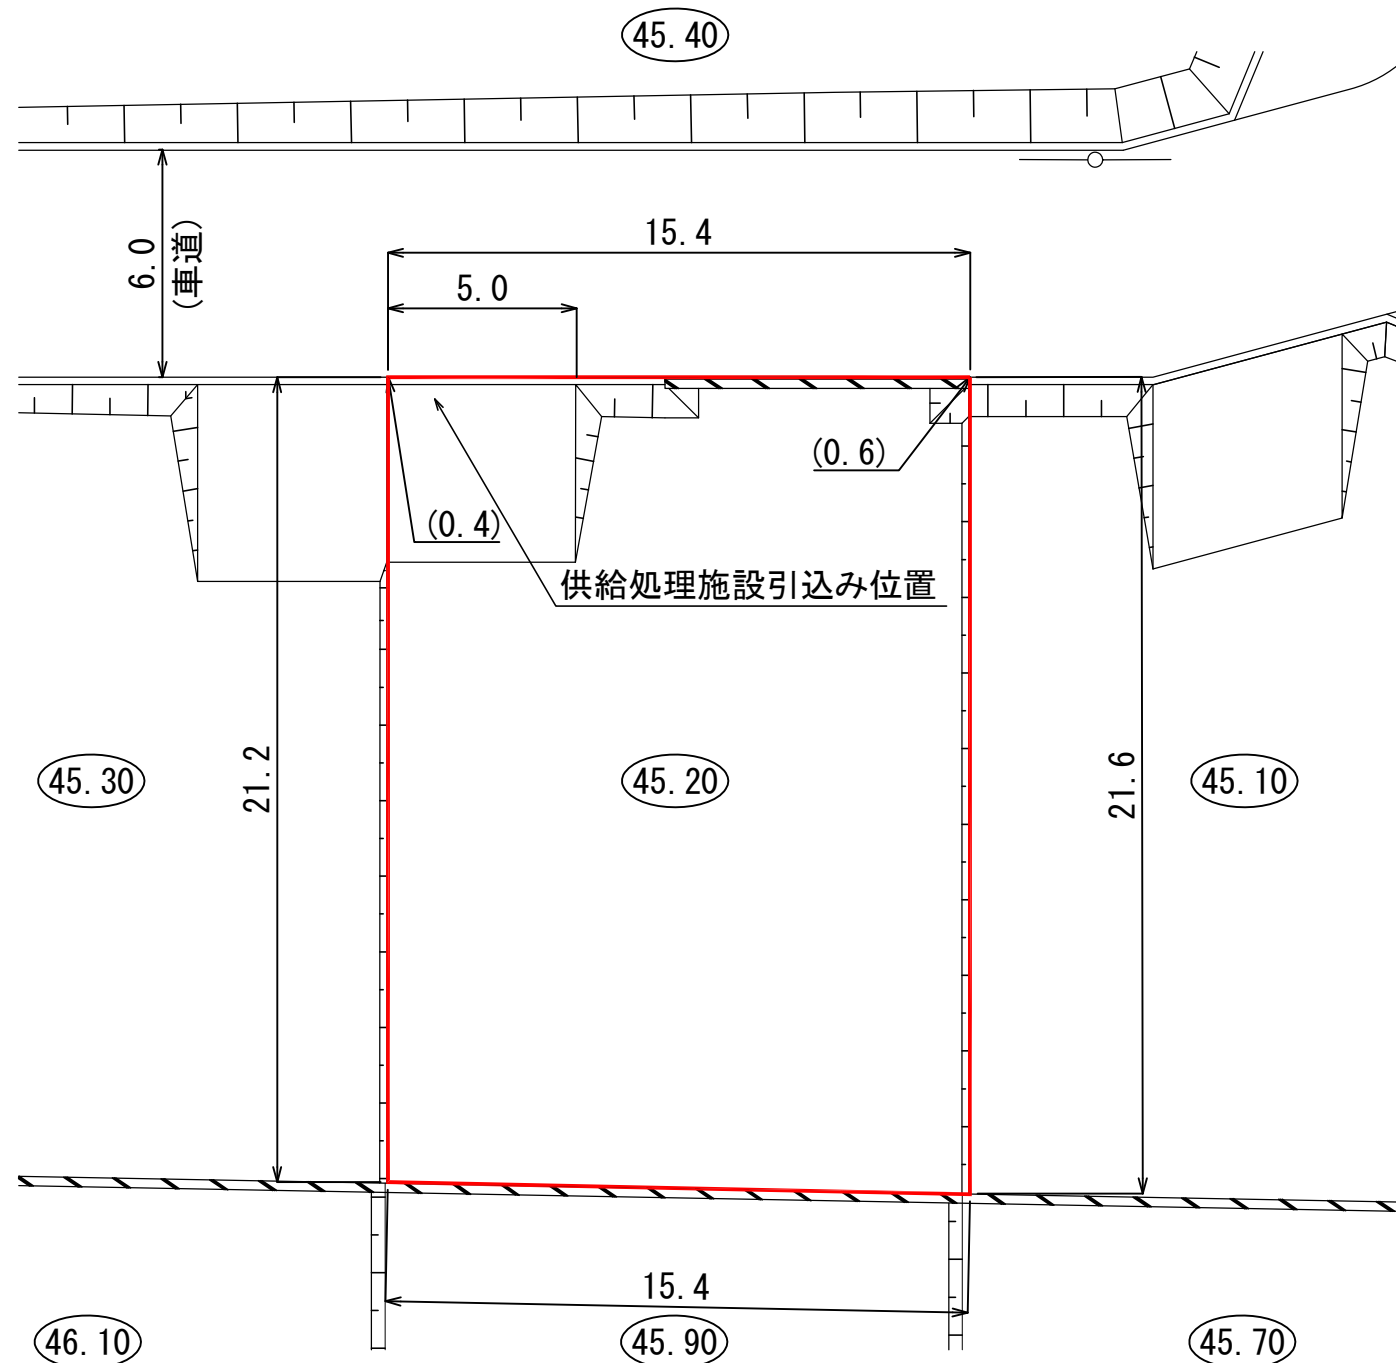


陸前高田市今泉地区被災市街地復興土地区画整理事業  
土地利活用促進バンク登録物件台帳

| 物件登録番号          |           | 市・防集7                                 | 位置図                                                                                  |  |
|-----------------|-----------|---------------------------------------|--------------------------------------------------------------------------------------|--|
| 所在地<br>(宅地番号)   |           | 気仙町字三本松<br>101-4<br>(31街区4画地)         |   |  |
| 面積              |           | 330 (㎡)<br>(約100坪)                    |                                                                                      |  |
| 用途地域            |           | 第一種中高層<br>住居専用地域                      |                                                                                      |  |
| 都市計画等の<br>有無    |           | 区域内                                   |                                                                                      |  |
| 建ぺい率<br>/容積率(%) |           | 60/200                                |                                                                                      |  |
| 接道道路<br>幅員(m)   |           | 宅地整備図参照                               |                                                                                      |  |
| 電気・電話           |           | 引き込み可<br>(電柱)                         | 写真                                                                                   |  |
| 上水道             |           | 引き込み有                                 |  |  |
| 下水道             | 汚水        | 引き込み有                                 |                                                                                      |  |
|                 | 雨水        | 要管理者協議                                |                                                                                      |  |
| ガス              |           | 個別プロパン                                |                                                                                      |  |
| 希望取引形態          |           | 売買                                    |                                                                                      |  |
| 価格              |           | 売買: 5,222,000円                        |                                                                                      |  |
| 連絡先             |           | 陸前高田市役所<br>建設部土地活用推進課<br>0192-54-2111 |                                                                                      |  |
| 掲載日             | 令和6年8月23日 | その他                                   | ※ 復興交付金の確定処理の都合上、申込から譲渡完了まで3カ月以上かかる場合があります。                                          |  |


# 宅地整備図(宅地番号31街区④画地)

平面図 S=1:200

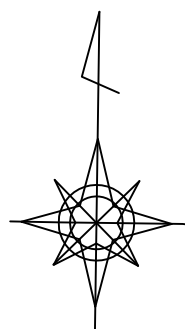

## 供給処理施設引込み位置図

S=1:100

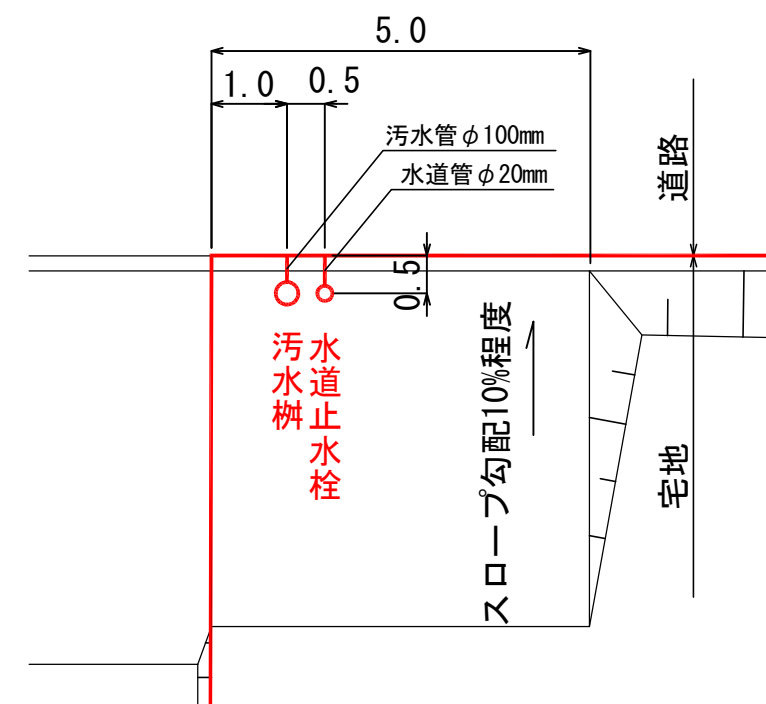

## 凡 例

| 記 号   | 名 称          |
|-------|--------------|
|       | 仮換地位置        |
| ④5.00 | 宅盤高          |
|       | 法 面          |
|       | 擁 壁          |
| (0.2) | 宅盤高と道路高との高低差 |
|       | 電 柱          |

※表示数値の単位：m

(注意) 仮換地の辺長は、事業施行中のため10cm単位で表示しております  
今後、出来形確認測量の結果により多少変動することがあります。