



**陸前高田市高田地区被災市街地復興土地区画整理事業
土地利用促進バンク登録物件台帳**

物件登録番号	市15	位置図		
所在地 (宅地番号)	高田町字大石沖 407-4 (KB06街区2画地)			
面積	651.83㎡ (約197坪)			
用途地域	準工業地域			
都市計画等の有無	区域内			
建ぺい率/容積率(%)	60/200			
接道道路幅員(m)	宅地整備図参照			
電気・電話	引込み可 (電柱)			写真
上水道	引き込み有			
下水道	汚水			引き込み有
	雨水			要管理者協議
ガス	個別プロパン			
希望取引形態	売買			
価格	売買: 17,012,763 円			
連絡先	陸前高田市役所 土地利用推進課 0192-54-2111			
掲載日		その他		

宅地整備図
(宅地番号KB06 -2)

平面図 S=1:300

供給処理施設引込み位置図・電柱位置図
S=1:100

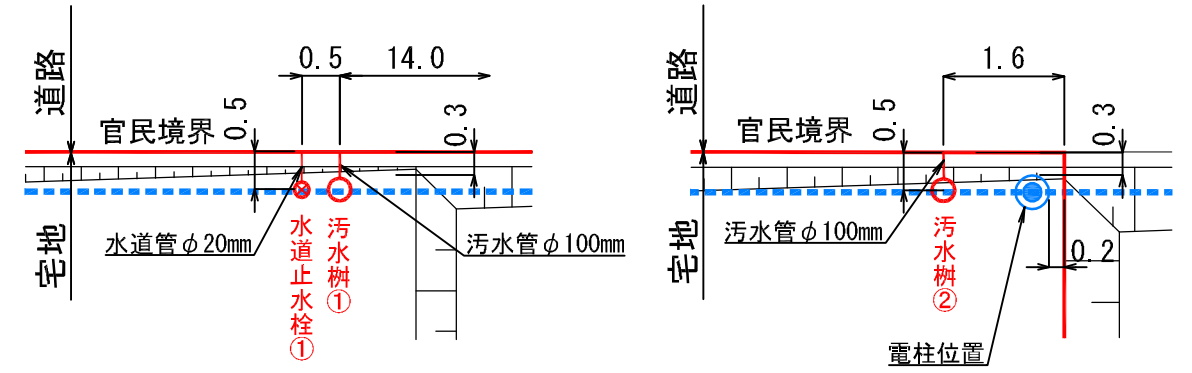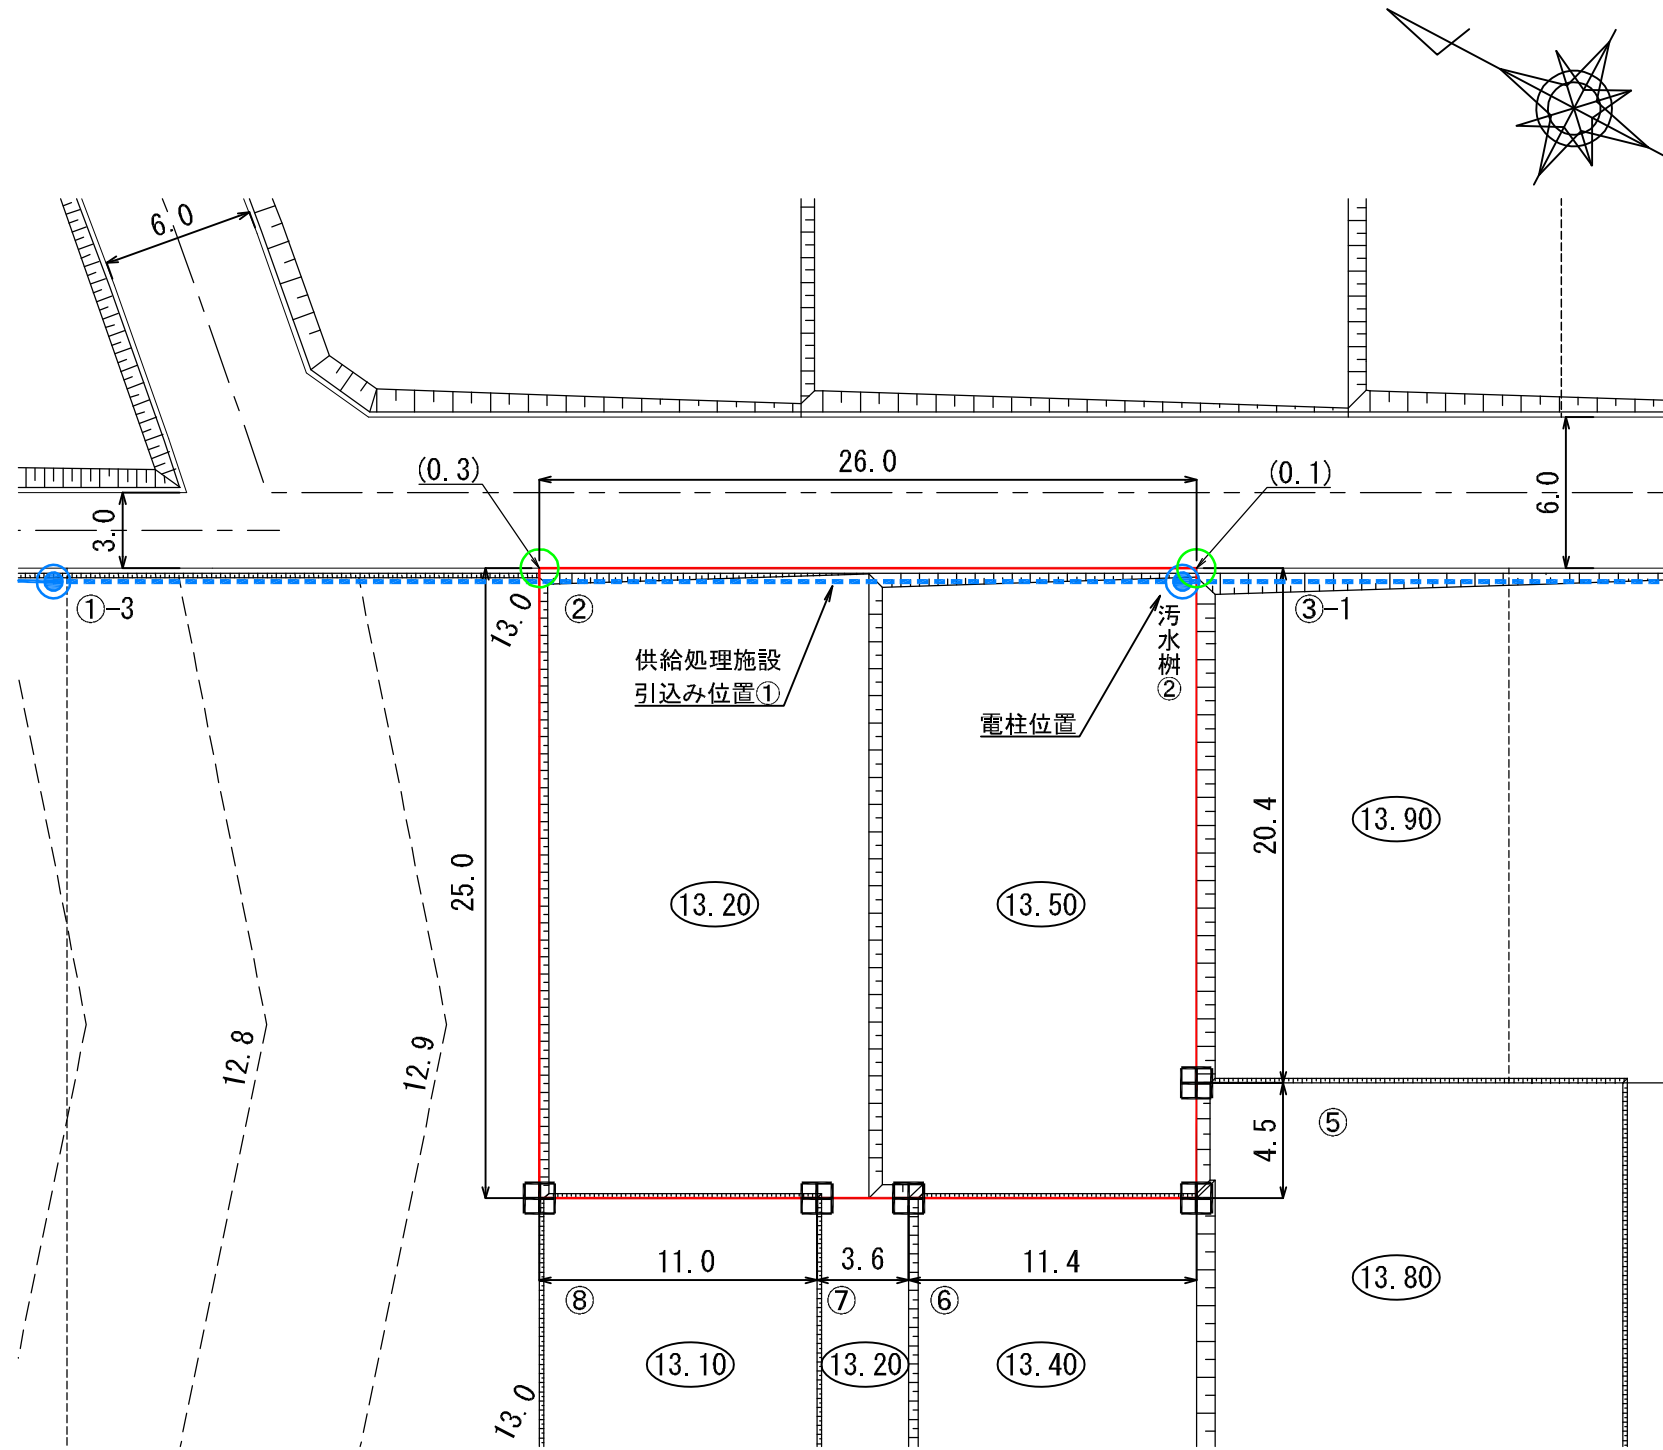

- (注意)
- ・仮換地の辺長は、事業施工中のため10cm単位で表示しております。今後、出来形確認測量の結果により多少変動することがあります。
 - ・給水施設（給水管、止水栓）は、φ20の口径を基本としています。
 - ・供給処理施設位置については、施工状況に伴い多少変動することがあります。

凡 例

記号	名称
	換地位置
○10.00	宅盤計画高
	法面
田	コンクリート標
○	プレート標
↙(0.2)	宅盤高と道路高との高低差
---○---	電柱・電線

※表示数値の単位：m