



**陸前高田市高田地区被災市街地復興土地区画整理事業
土地利用促進バンク登録物件台帳**

物件登録番号	市18	位置図	
所在地 (宅地番号)	高田町字大石 113-6 (KB11街区3画地)		
面積	980.53㎡ (約297坪)		
用途地域	第一種住居地域		
都市計画等の有無	区域内		
建ぺい率/容積率(%)	60/200		
接道道路幅員(m)	宅地整備図参照		
電気・電話	引込み可 (電柱)		
上水道	引き込み有	写真	
下水道	汚水	引き込み有	
	雨水	要管理者協議	
ガス	個別プロパン		
希望取引形態	売買		
価格	売買: 25,591,833 円		
連絡先	陸前高田市役所 土地利用推進課 0192-54-2111		
掲載日		その他	

宅地整備図 (宅地番号KB11 -3)

平面図 S=1:300

供給処理施設引込み位置図
S=1:100

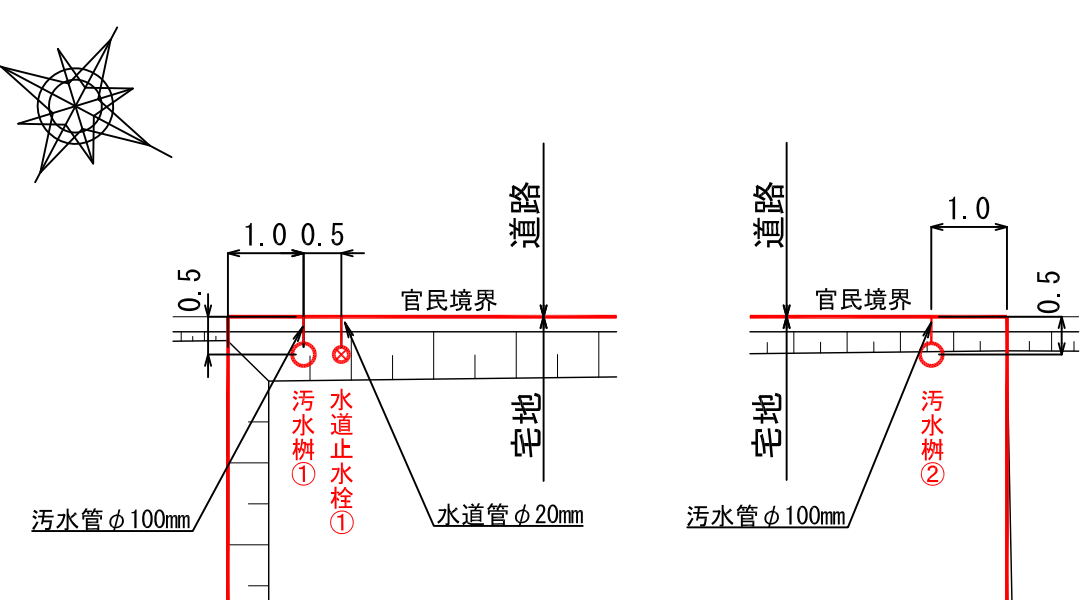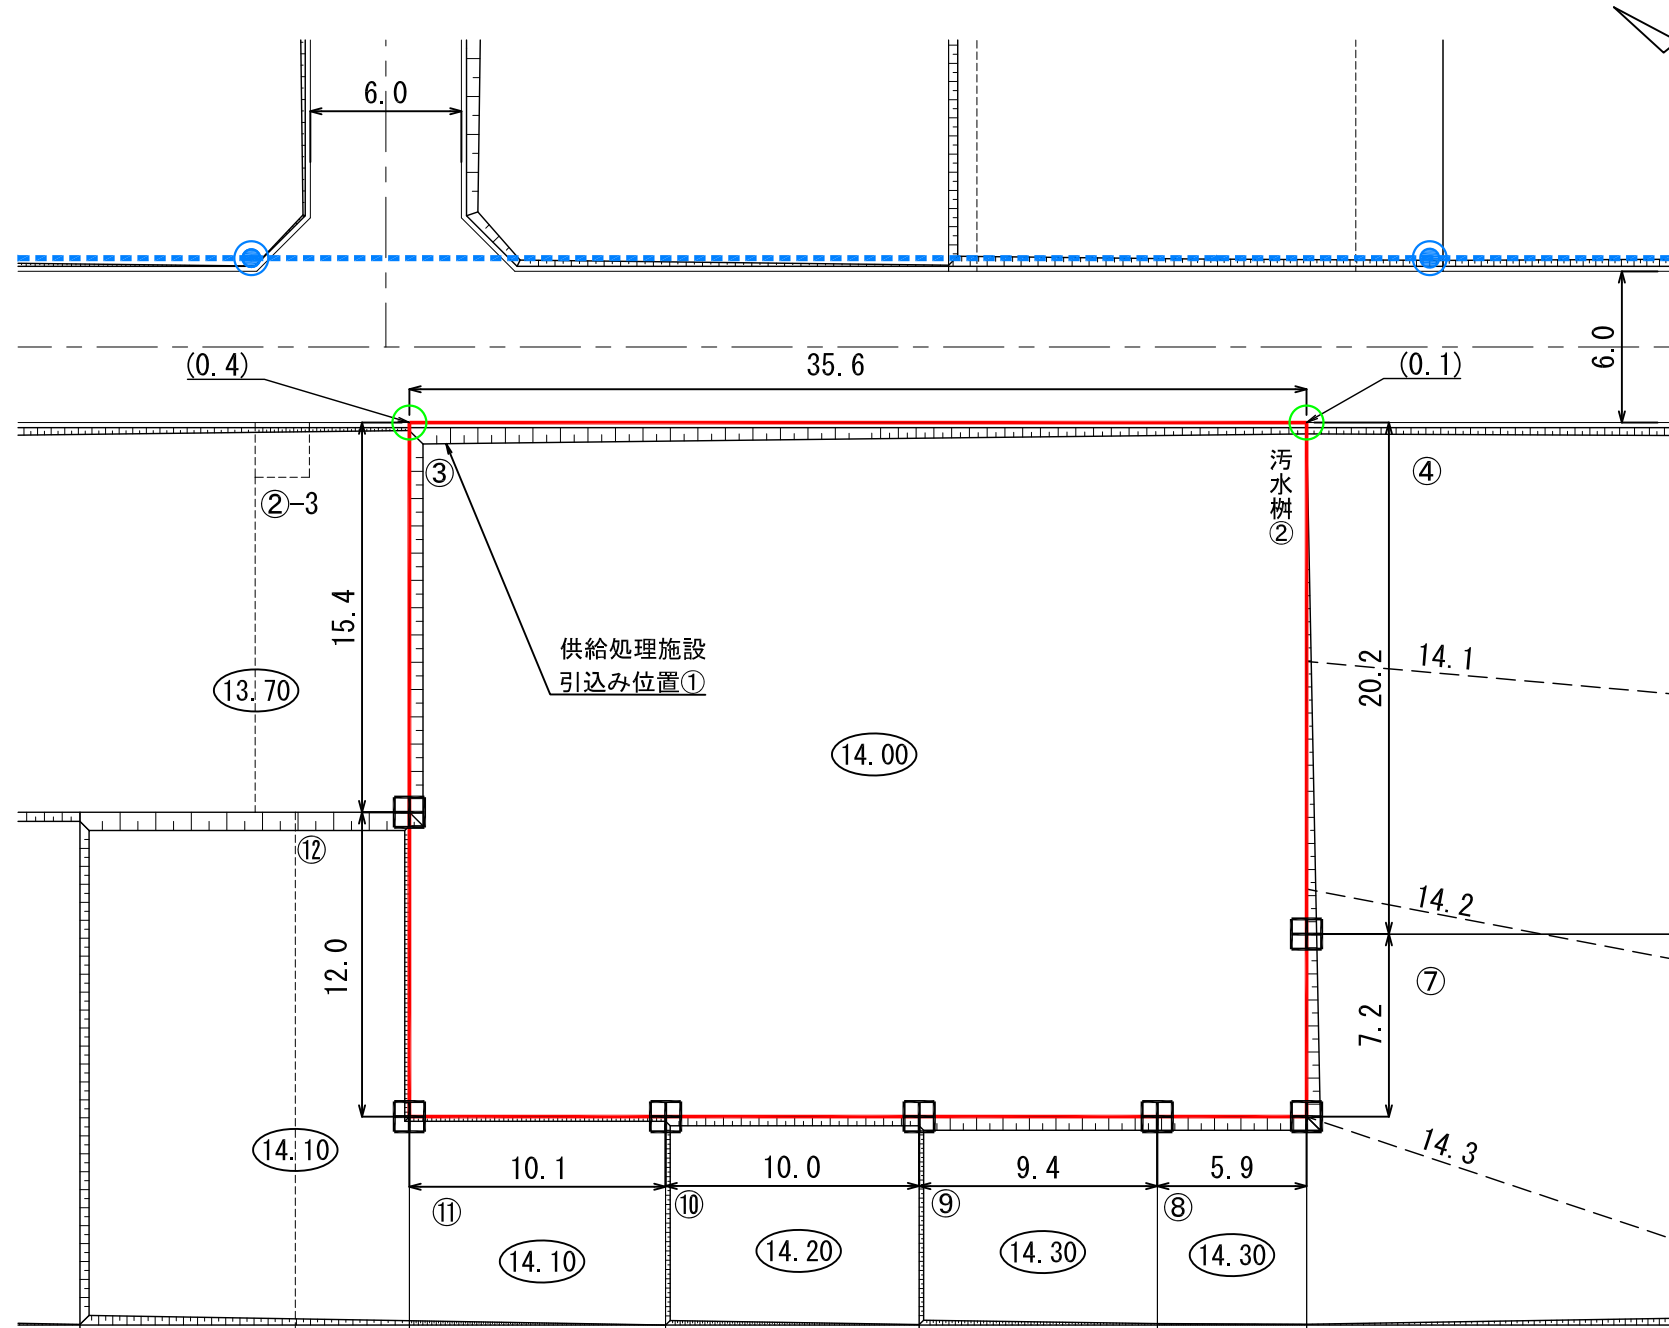

凡 例

記号	名称
[Red Box]	換地位置
(10.00)	宅盤計画高
[Hatched Box]	法面
田	コンクリート標
○	プレート標
(0.2)	宅盤高と道路高との高低差
[Blue Circle]	電柱・電線

※表示数値の単位：m

- (注意)
- ・ 仮換地の辺長は、事業施工中のため10cm単位で表示しております。今後、出来形確認測量の結果により多少変動することがあります。
 - ・ 給水施設（給水管、止水栓）は、φ20の口径を基本としています。
 - ・ 供給処理施設位置については、施工状況に伴い多少変動することがあります。