


**陸前高田市高田地区被災市街地復興土地区画整理事業
土地利活用促進バンク登録物件台帳**

物件登録番号	市38	位置図	
所在地 (宅地番号)	高田町字森の前 703-1 (KB32街区1画地)		
面積	421.26㎡ (約127坪)		
用途地域	近隣商業地域		
都市計画等の有無	区域内		
建ぺい率/容積率(%)	80/200		
接道道路幅員(m)	宅地整備図参照		
電気・電話	引込み可 (電柱)		
上水道	引き込み有	写真	
下水道	汚水	引き込み有	
	雨水	要管理者協議	
ガス	個別プロパン		
希望取引形態	売買		
価格	売買: 11,753,154 円		
連絡先	陸前高田市役所 土地活用推進課 0192-54-2111		
掲載日		その他	


宅地整備図 (宅地番号 KB32-1)

平面図 S=1:200

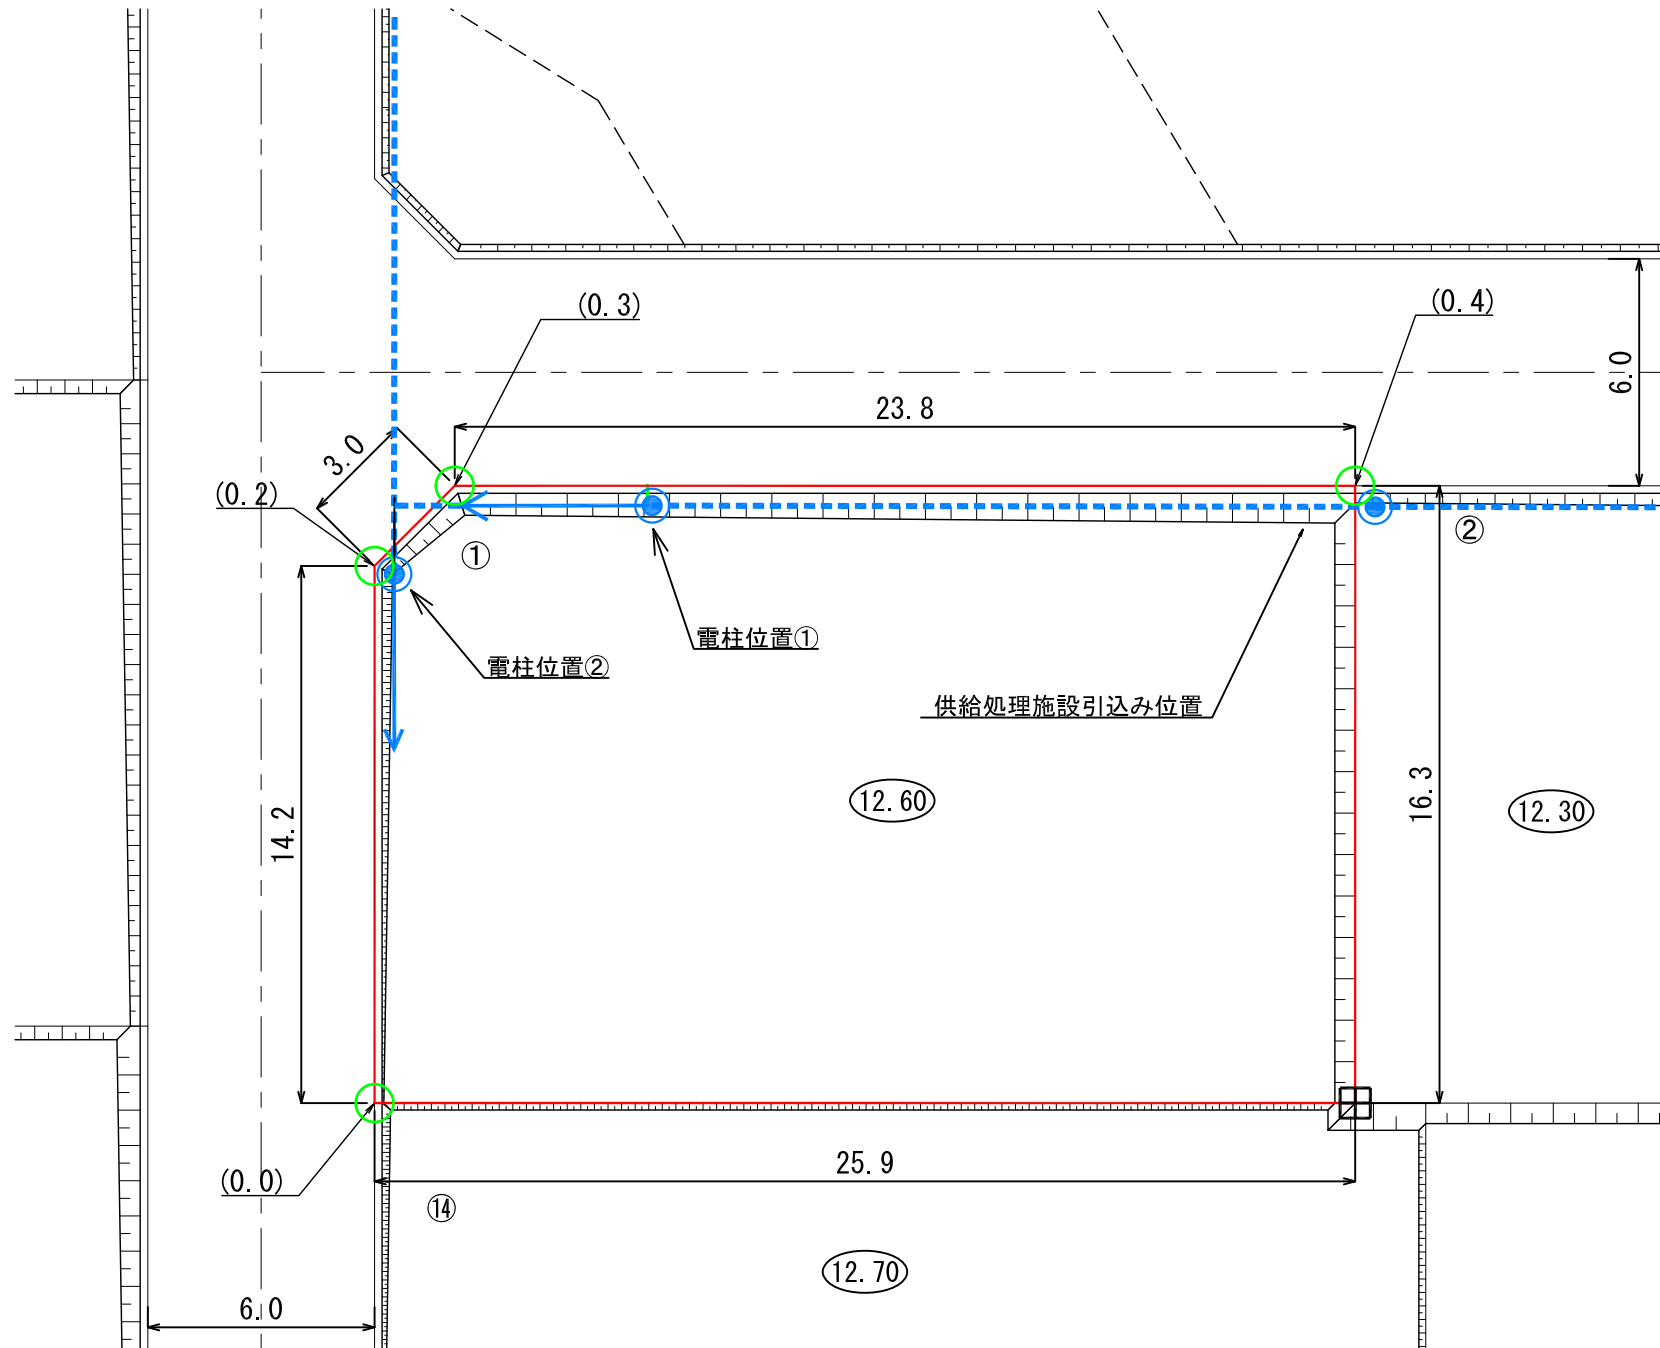

- (注意)
- ・仮換地の辺長は、事業施工中のため10cm単位で表示しております。今後、出来形確認測量の結果により多少変動することがあります。
 - ・給水施設（給水管、止水栓）は、φ20の口径を基本としています。
 - ・供給処理施設位置については、施工状況に伴い多少変動することがあります。

供給処理施設引込み位置図・電柱位置図

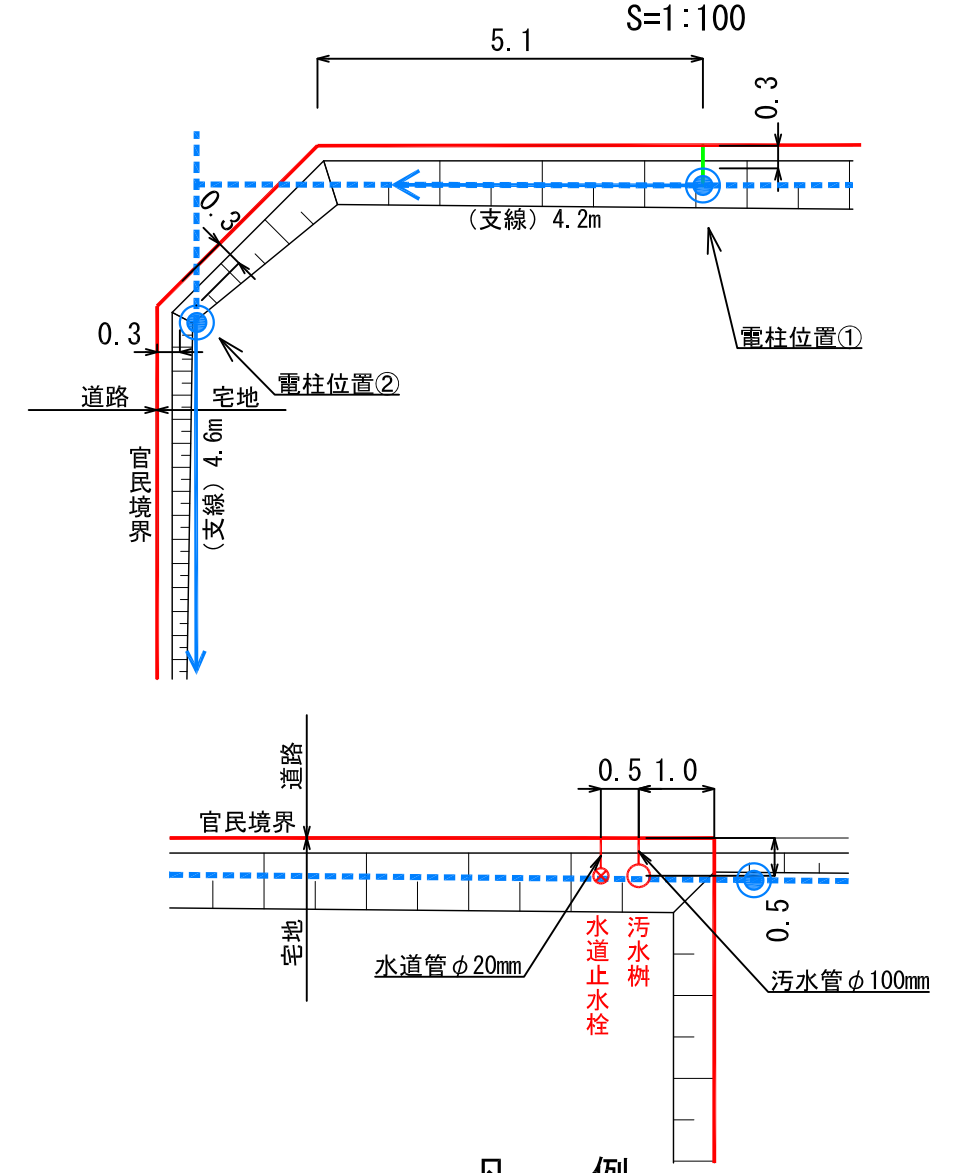

凡例

記号	名称
	換地位置
	宅盤計画高
	法面
	コンクリート標
	プレート標
	宅盤高と道路高との高低差
	電柱(支線あり)
	電柱・電線

※表示数値の単位：m