


**陸前高田市高田地区被災市街地復興土地区画整理事業  
土地利用促進バンク登録物件台帳**

物件登録番号	市41	<b>位置図</b>	
所在地 (宅地番号)	高田町字中川原 306-1  (KB39街区2画地)		
面積	1719.59㎡ (約521坪)		
用途地域	第一種住居地域		
都市計画等の有無	区域内		
建ぺい率 /容積率(%)	60/200		
接道道路幅員(m)	宅地整備図参照		
電気・電話	引込み可 (電柱)		
上水道	引き込み有	<b>写真</b>	
下水道	汚水	引き込み有	
	雨水	要管理者協議	
ガス	個別プロパン		
希望取引形態	売買		
価格	売買: 44,881,299 円		
連絡先	陸前高田市役所 土地利用推進課 0192-54-2111		
掲載日		その他	

# 宅地整備図 (宅地番号KB39 -2)


平面図 S=1:400

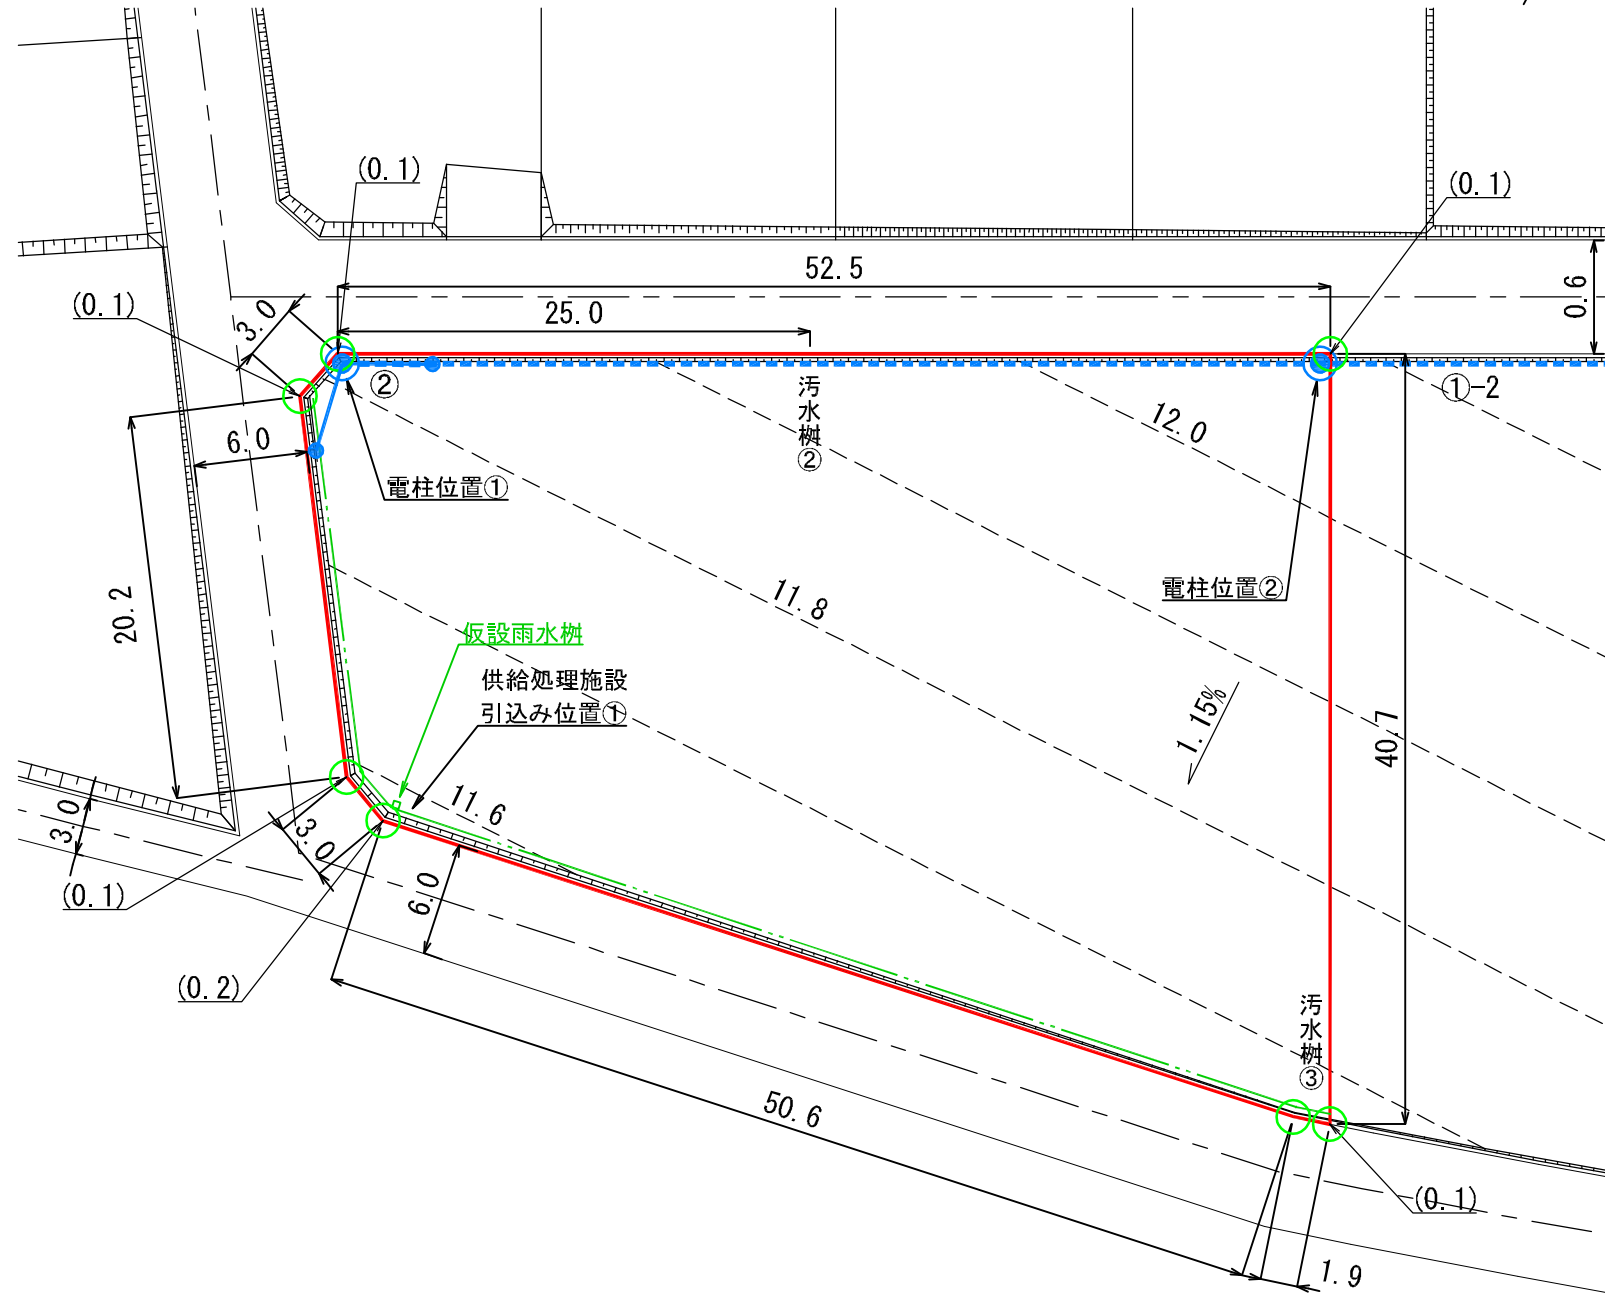

- (注意)
- ・ 仮換地の辺長は、事業施工中のため10cm単位で表示しております。今後、出来形確認測量の結果により多少変動することがあります。
  - ・ 給水施設（給水管、止水栓）は、φ20の口径を基本としています。
  - ・ 供給処理施設位置については、施工状況に伴い多少変動することがあります。

# 供給処理施設引込み位置図・電柱位置図

S=1:100

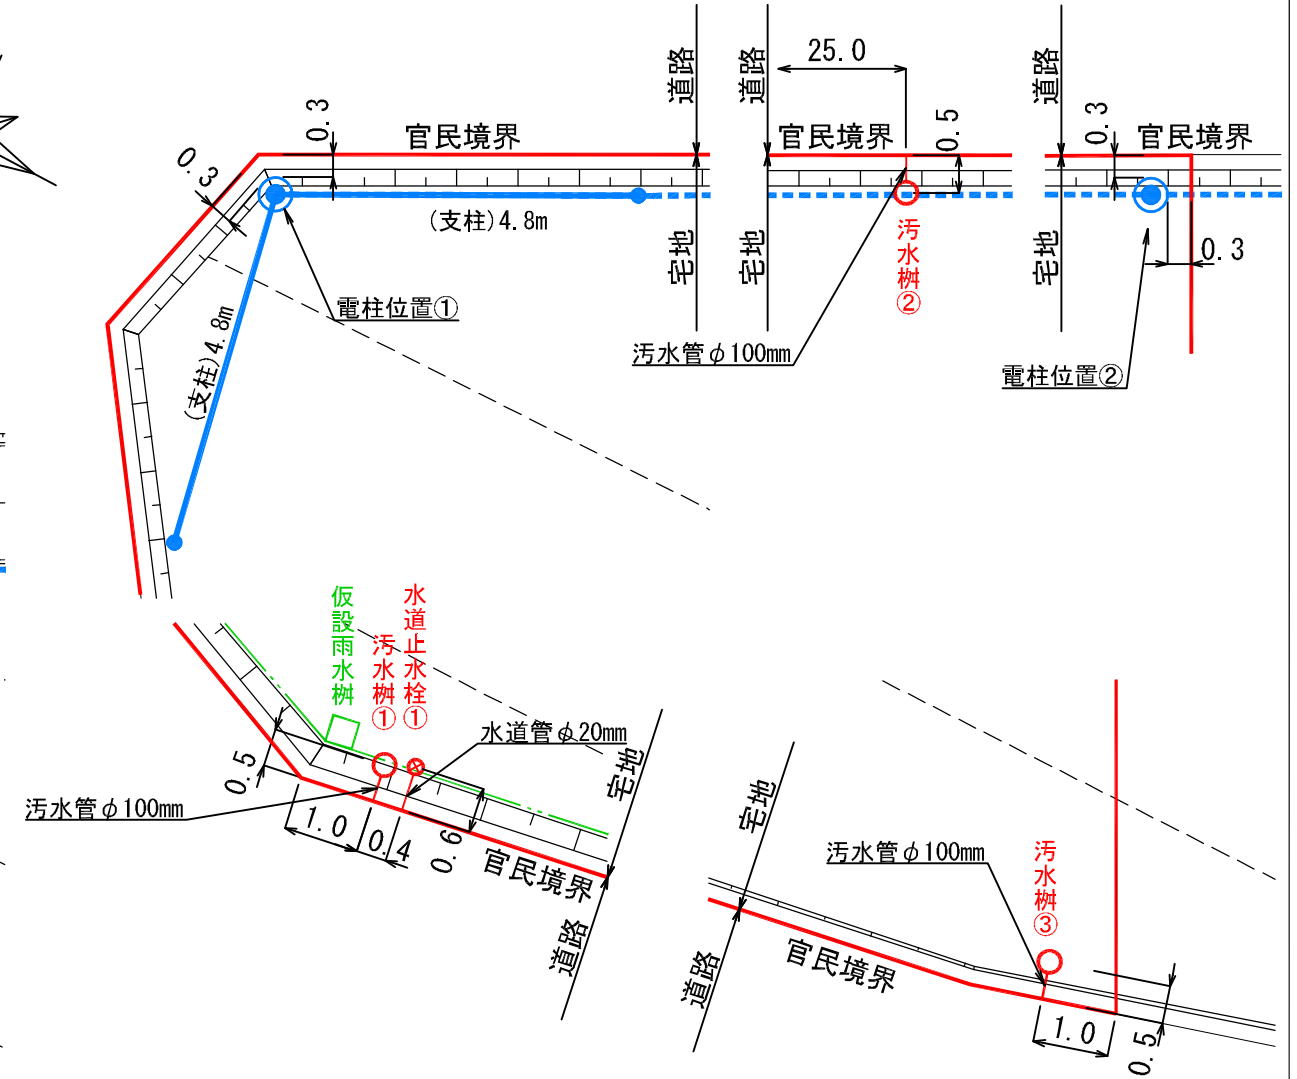

## 凡例

記号	名称
	換地位置
	宅盤計画高
	法面
	プレート標
	宅盤高と道路高との高低差
	小堤
	仮設雨水樹
	電柱(支柱あり)
	電柱・電線

※表示数値の単位：m