


**陸前高田市高田地区被災市街地復興土地区画整理事業
土地利用促進バンク登録物件台帳**

物件登録番号	市49	位置図		
所在地 (宅地番号)	高田町字森の前 712-3 (KB45街区3画地)			
面積	88.65㎡ (約26坪)			
用途地域	第一種住居地域			
都市計画等の有無	区域内			
建ぺい率/容積率(%)	60/200			
接道道路幅員(m)	宅地整備図参照			
電気・電話	引込み可 (電柱)			
上水道	引き込み有	写真		
下水道	汚水			引き込み有
	雨水			要管理者協議
ガス	個別プロパン			
希望取引形態	売買			
価格	売買: 2,313,765 円			
連絡先	陸前高田市役所 土地利用推進課 0192-54-2111			
掲載日		その他		




宅地整備図 (宅地番号KB45 -3)

平面図 S=1:200

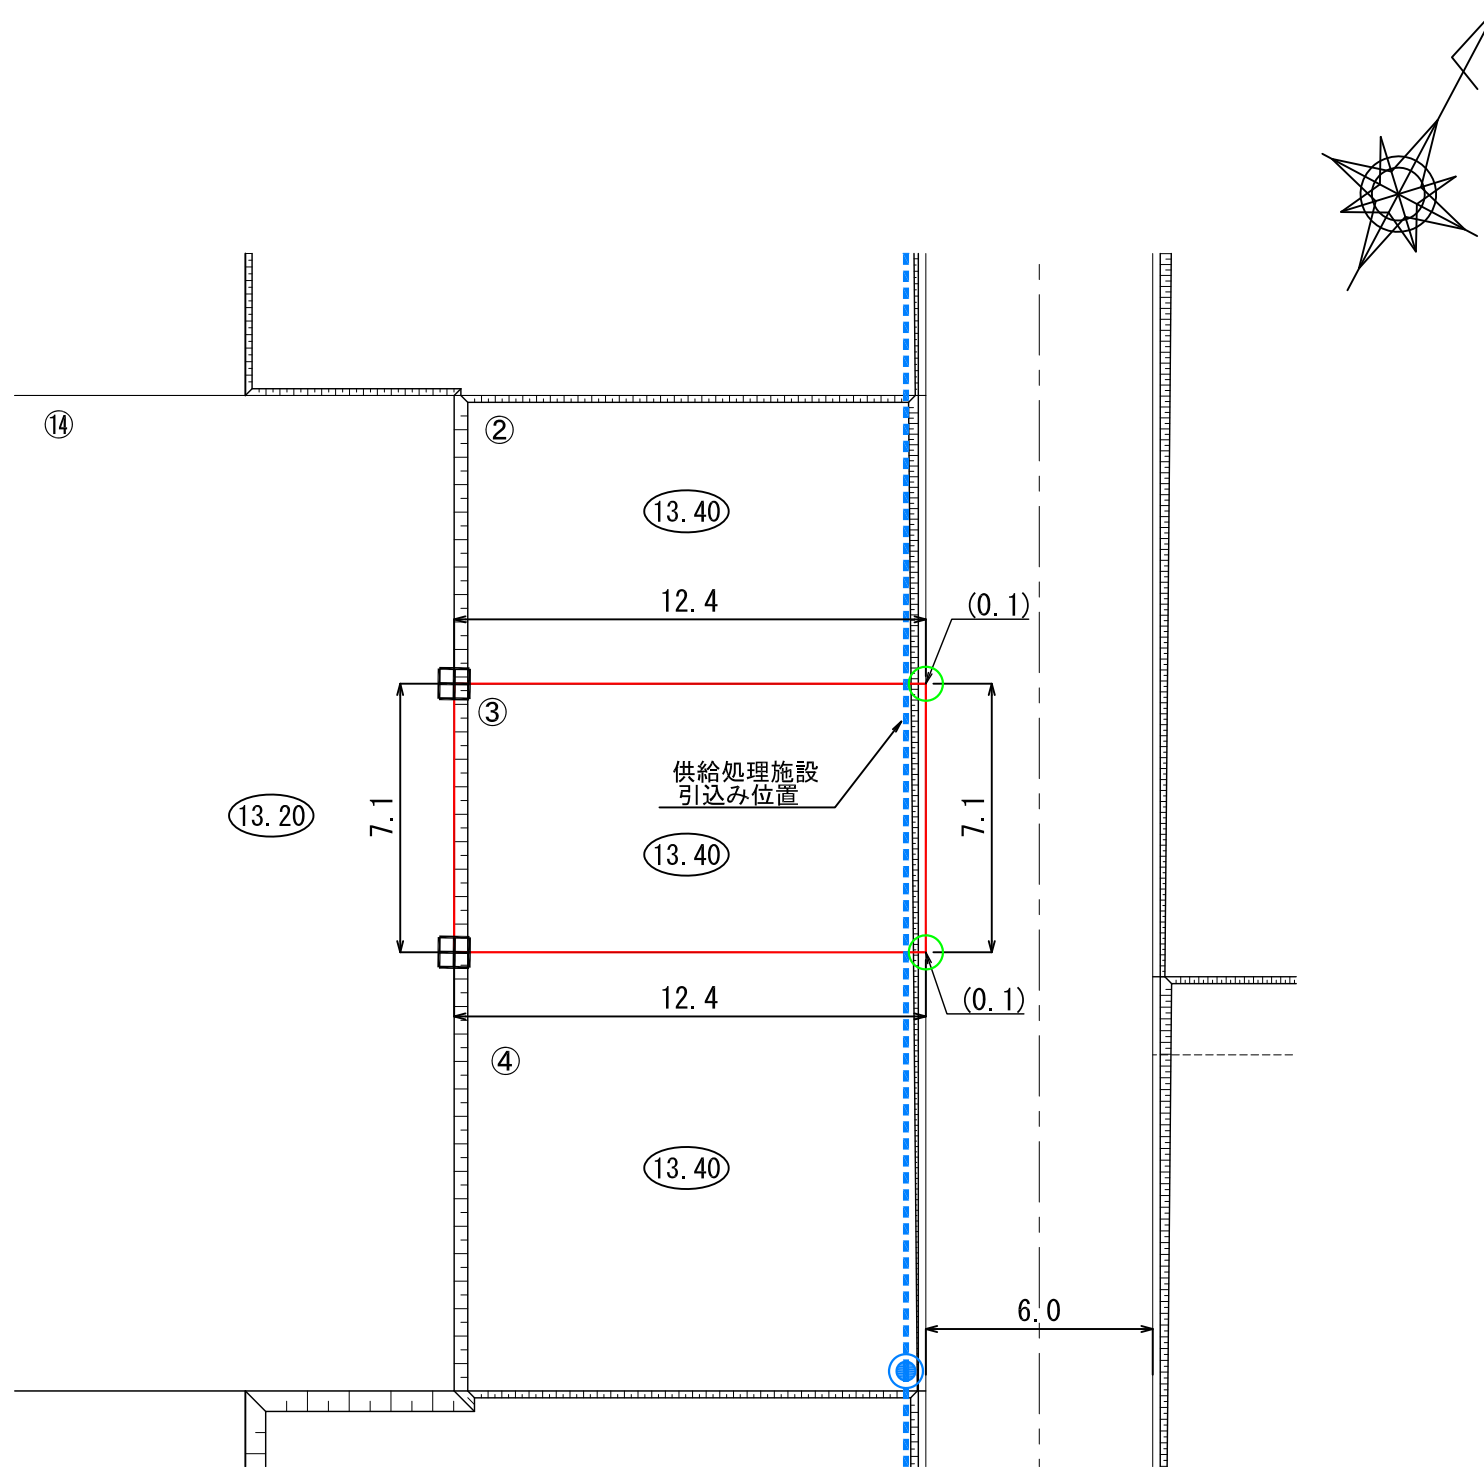

供給処理施設引込み位置図 S=1:100

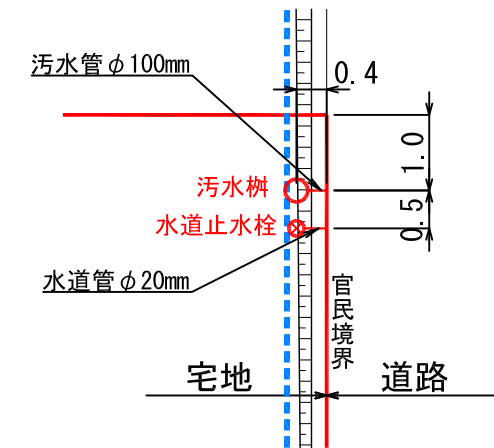

凡 例

記号	名称
[Red Box]	換地位置
(10.00)	宅盤計画高
[Hatched Pattern]	法面
田	コンクリート標
○	プレート標
(0.2)	宅盤高と道路高との高低差
[Blue Circle with Dashed Line]	電柱・電線

※表示数値の単位：m

- (注意) ・仮換地の辺長は、事業施工中のため10cm単位で表示しております。
 今後、出来形確認測量の結果により多少変動することがあります。
 ・給水施設（給水管、止水栓）は、φ20の口径を基本としています。
 ・給水処理施設については、施工状況に伴い多少変動することがあります。