

**陸前高田市高田地区被災市街地復興土地区画整理事業  
土地利用促進バンク登録物件台帳**


物件登録番号	市58	<b>位置図</b>		
所在地 (宅地番号)	高田町字下和野 101-11  (KC01街区8画地)			
面積	660.19㎡ (約200坪)			
用途地域	第一種住居地域			
都市計画等の有無	区域内			
建ぺい率/容積率(%)	60/200			
接道道路幅員(m)	宅地整備図参照			
電気・電話	引込み可 (電柱)	<b>写真</b>		
上水道	引き込み有			
下水道	汚水			引き込み有
	雨水			要管理者協議
ガス	個別プロパン			
希望取引形態	売買			
価格	売買: 17,627,073 円			
連絡先	陸前高田市役所 土地利用推進課 0192-54-2111			
掲載日		その他		

# 宅地整備図

(宅地番号KC01-8)


## 平面図

S=1:200(A3)

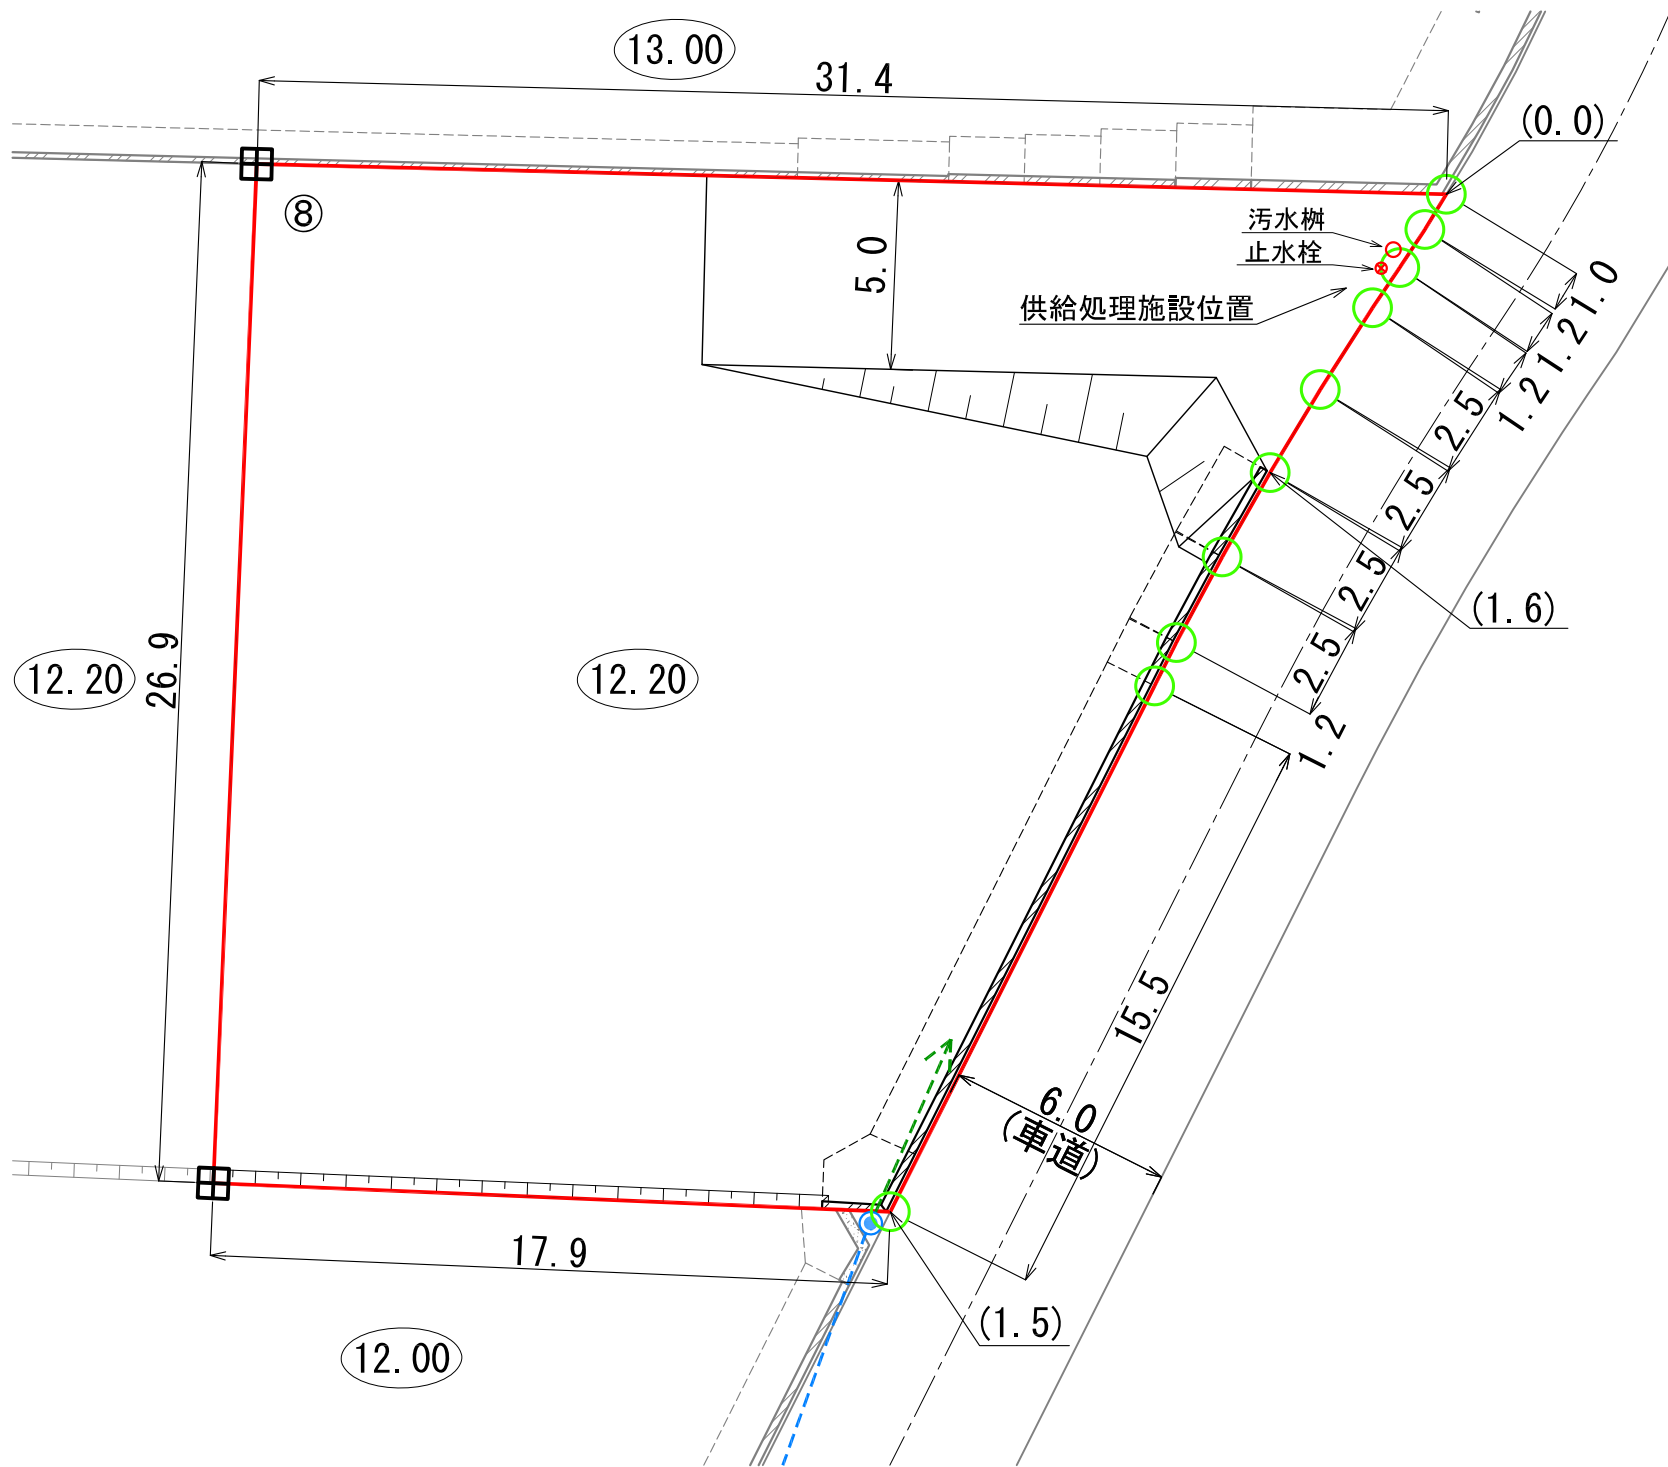

## 供給処理施設、電柱位置図

S=1:100(A3)

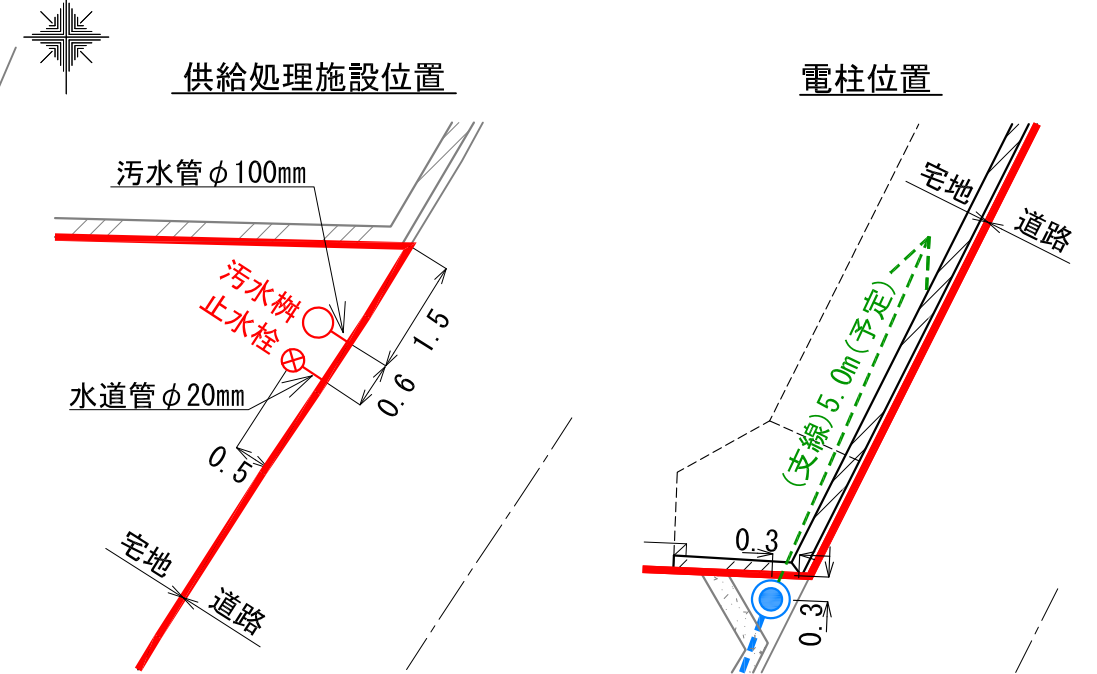

凡 例	記 号	名 称
		換地位置
	12.20	宅盤高
		法 面
		L型擁壁
	(1.5)	宅盤高と道路高との高低差
		水道止水栓
		汚水柵
		コンクリート標
		プレート標
		電 柱 (支線あり)
		電 線
		支 線 (予定)

- (注意)
- ・ 仮換地の辺長は、事業施行中のため10cm単位で表示しております。今後、出来形確認測量の結果により多少変動することがあります。
  - ・ 供給処理施設位置については、施工状況に伴い多少変動することがあります。

※ 表示数値の単位：m