

**陸前高田市高田地区被災市街地復興土地区画整理事業  
土地利活用促進バンク登録物件台帳**


物件登録番号	市75	<b>位置図</b>		
所在地 (宅地番号)	高田町字裏田 101-10  (KD11街区9画地)			
面積	67.84㎡ (約20坪)			
用途地域	第一種住居地域			
都市計画等の有無	区域内			
建ぺい率/容積率(%)	60/200			
接道道路幅員(m)	宅地整備図参照			
電気・電話	引込み可 (電柱)			
上水道	引き込み有	<b>写真</b>		
下水道	汚水	引き込み有		
	雨水	要管理者協議		
ガス	個別プロパン			
希望取引形態	売買			
価格	売買: 1,926,656 円			
連絡先	陸前高田市役所 土地活用推進課 0192-54-2111			
掲載日		その他		

# 宅地整備図

(宅地番号KD11-9)


## 平面図

S=1:200(A3)

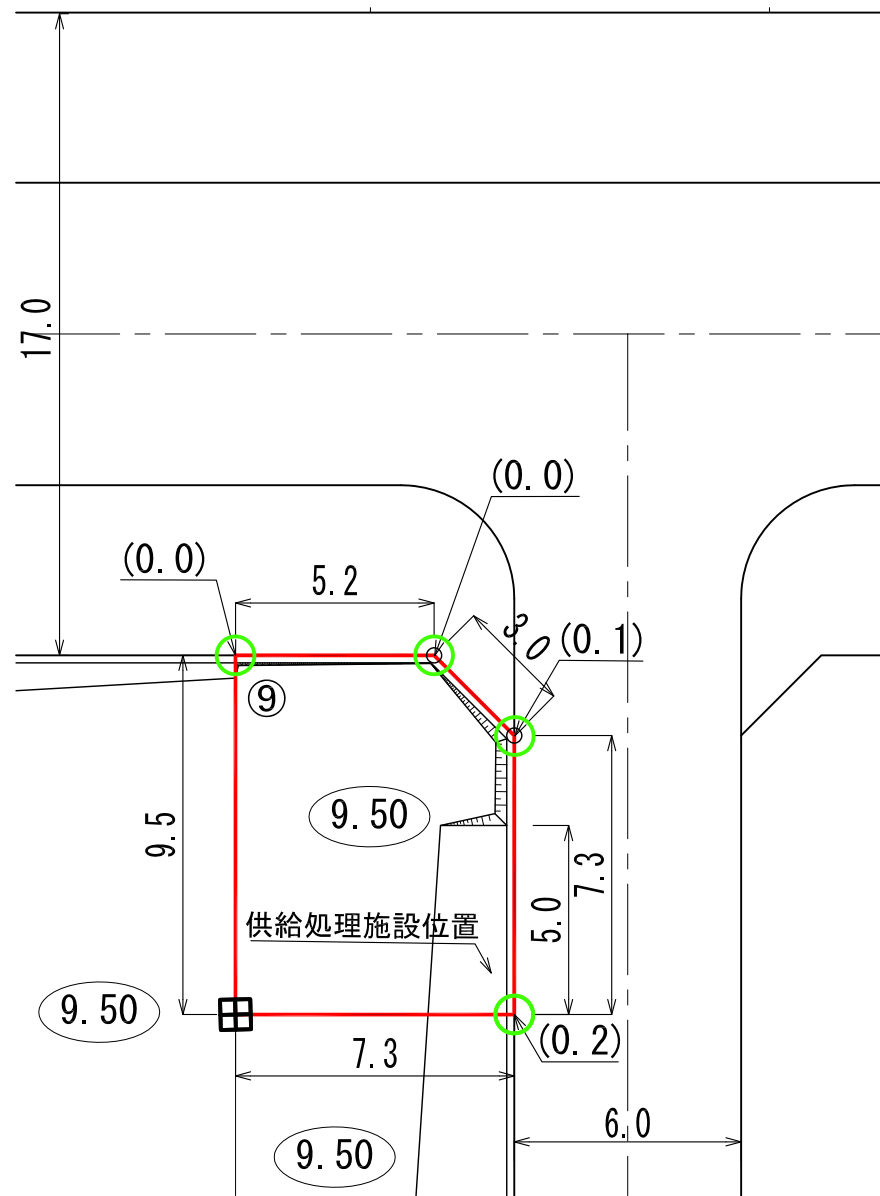

## 供給処理施設引込み位置図

S=1:100(A3)

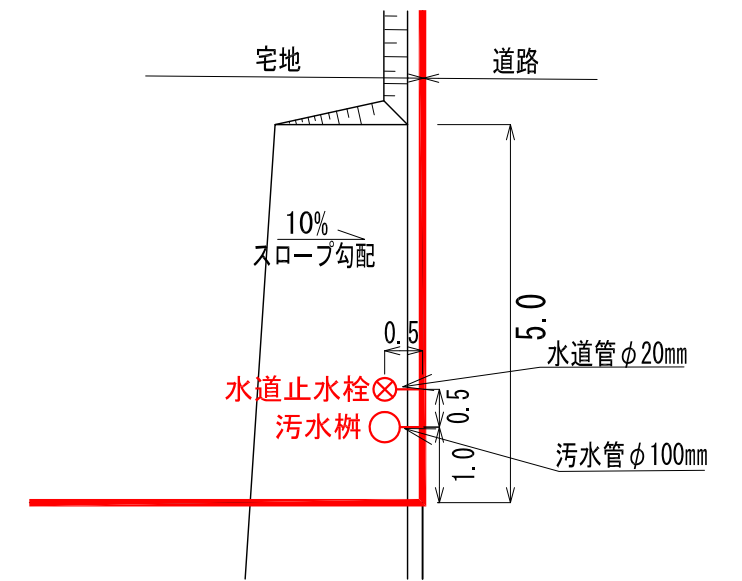

### 凡 例

記 号	名 称
	換地位置
	宅盤高
	法 面
(0.0)	宅盤高と道路高との高低差
	コンクリート標
	プレート標

※ 表示数値の単位：m

(注意) 仮換地の辺長は、事業施行中のため10cm単位で表示しております。  
今後、出来形確認測量の結果により多少変動することがあります。