


**陸前高田市高田地区被災市街地復興土地区画整理事業  
土地利用促進バンク登録物件台帳**


物件登録番号	市97	<b>位置図</b>		
所在地 (宅地番号)	高田町字下和野 105-4  (KD41街区3画地)			
面積	233.99㎡ (約70坪)			
用途地域	第一種住居地域			
都市計画等の有無	区域内			
建ぺい率 /容積率(%)	60/200			
接道道路幅員(m)	宅地整備図参照			
電気・電話	引込み可 (電柱)			
上水道	引き込み有	<b>写真</b>		
下水道	汚水	引き込み有		
	雨水	要管理者協議		
ガス	個別プロパン			
希望取引形態	売買			
価格	売買: 6,341,129 円			
連絡先	陸前高田市役所 土地利用推進課 0192-54-2111			
掲載日		その他		

# 宅地整備図 (宅地番号KD41-3)

平面図  
S=1:200(A3)

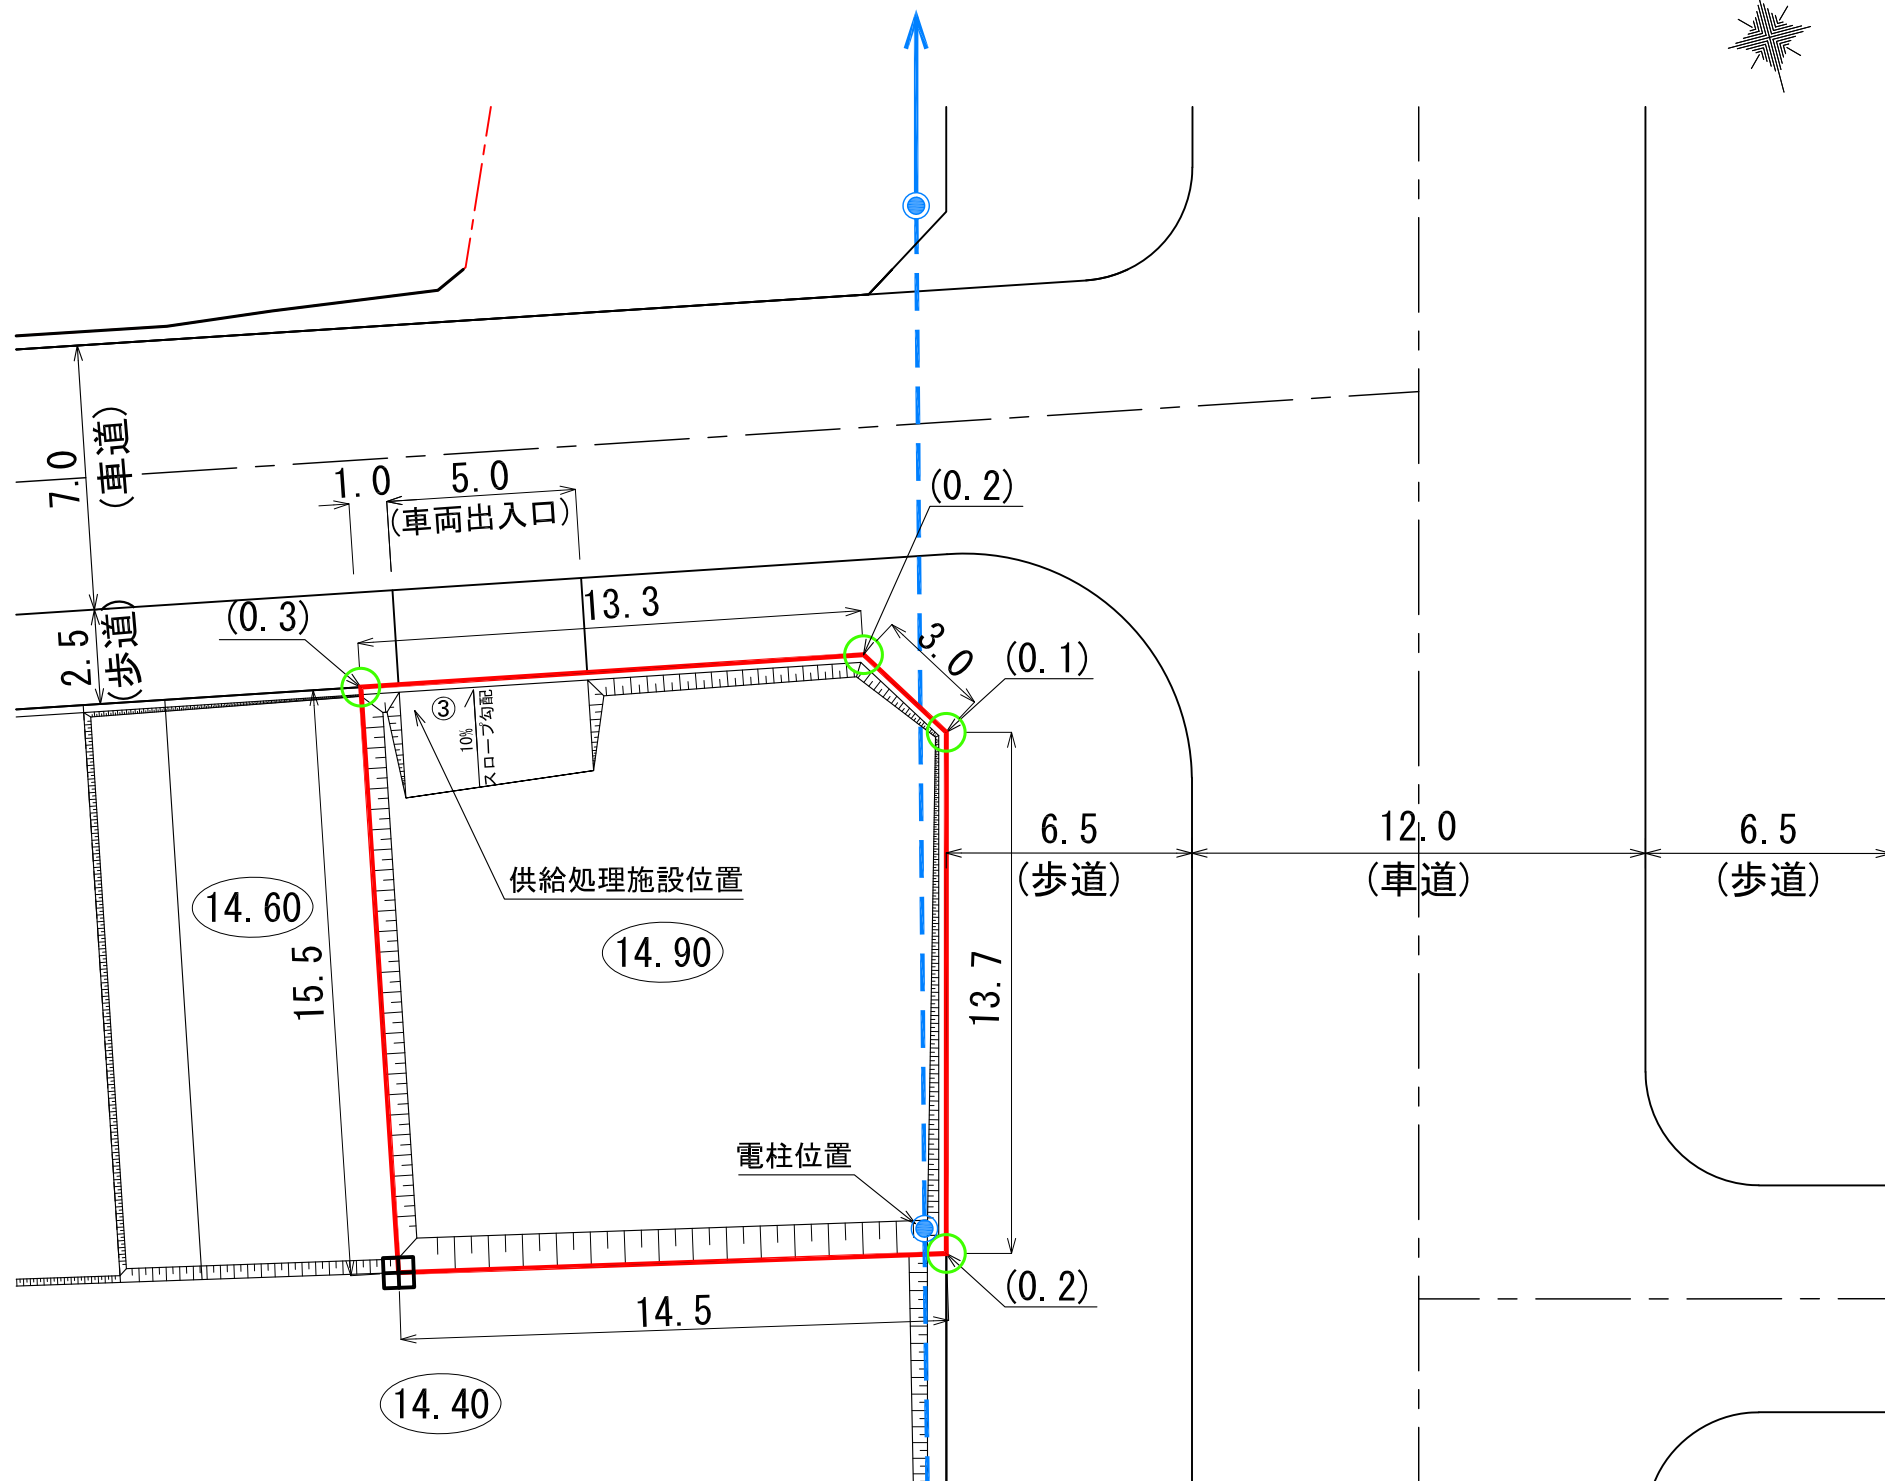

供給処理施設、電柱位置図  
S=1:100(A3)

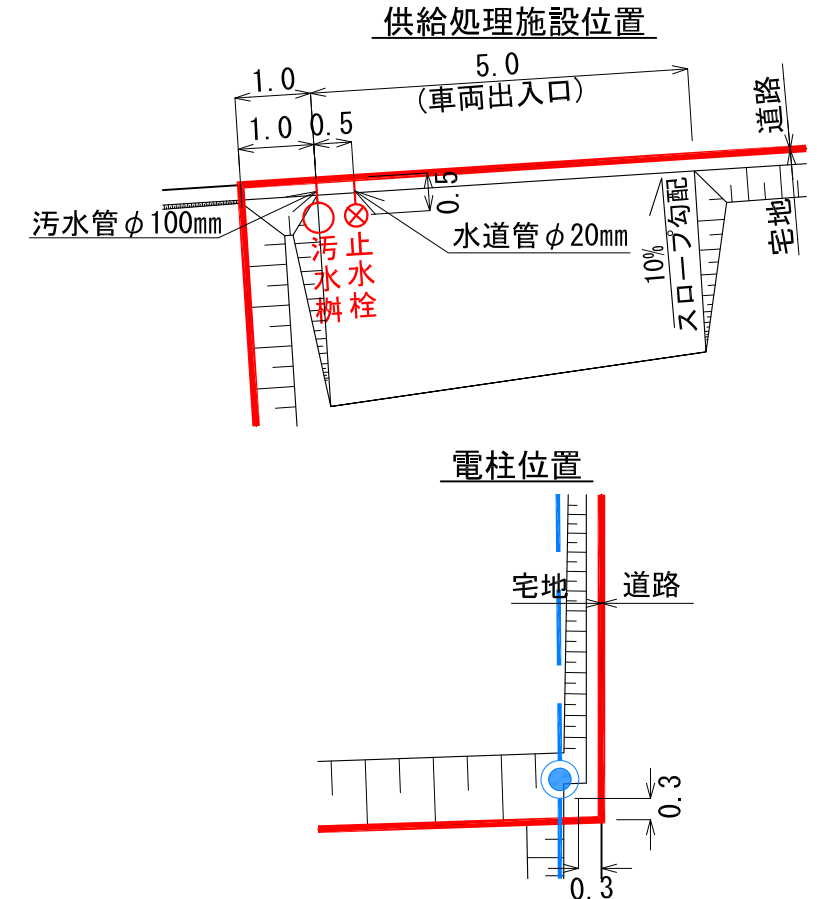

凡例

記号	名称
	換地位置
	宅盤高
	法面
(0.1)	宅盤高と道路高との高低差
	水道止水栓
	汚水樹
	コンクリート標
	プレート標
	電柱(単独)
	電線

- (注意)
- ・仮換地の辺長は、事業施行中のため10cm単位で表示しております。今後、出来形確認測量の結果により多少変動することがあります。
  - ・供給処理施設位置については、施工状況に伴い多少変動することがあります。

※ 表示数値の単位：m