
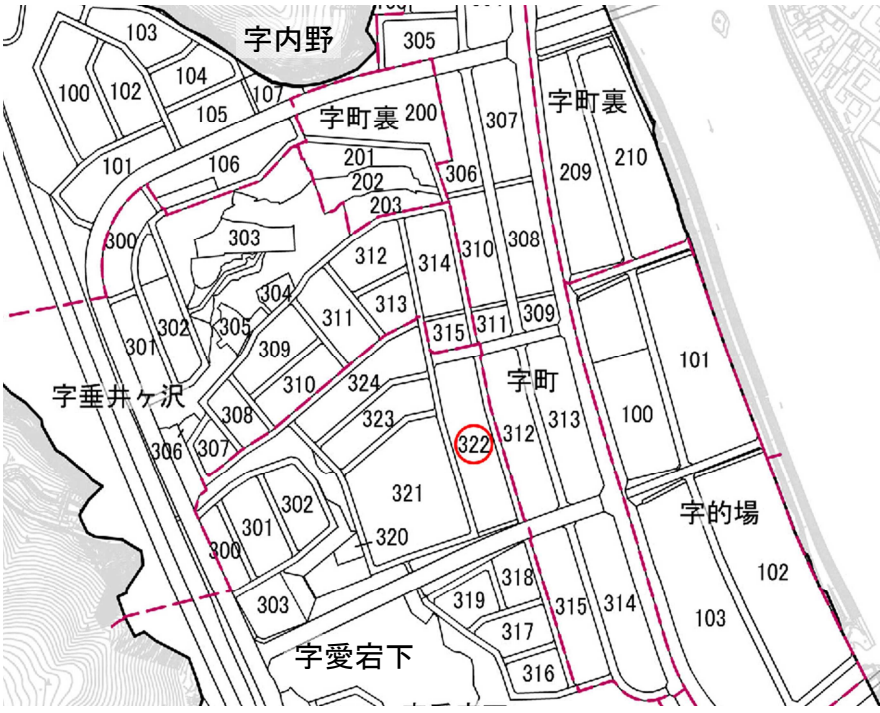


**陸前高田市今泉地区被災市街地復興土地区画整理事業
土地利活用促進バンク登録物件台帳**


物件登録番号	108	位置図	
所在地 (宅地番号)	気仙町字愛宕下 322-19 322-20 (95街区17-1, 17-2画地)		
面積	1,007.99 (㎡) (約305坪)		
用途地域	第一種住居地域		
都市計画等の有無	区域内		
建ぺい率 /容積率(%)	60/200		
接道道路 幅員(m)	宅地整備図参照	写 真 	
電気・電話	引き込み可 (電柱)		
上水道	引き込み有		
下水道	汚水		
	雨水		
ガス	個別プロパン		
希望取引形態	売買又は賃貸		
価格	売買: 5,200,000 円 賃貸: 26,000 円/月		
宅建業者 (連絡先)	共立設計(株) 0192-55-2348		
掲載日	平成31年2月13日	その他	

宅地整備図(宅地番号95街区⑬-1, ⑬-2画地)

平面図 S=1:250

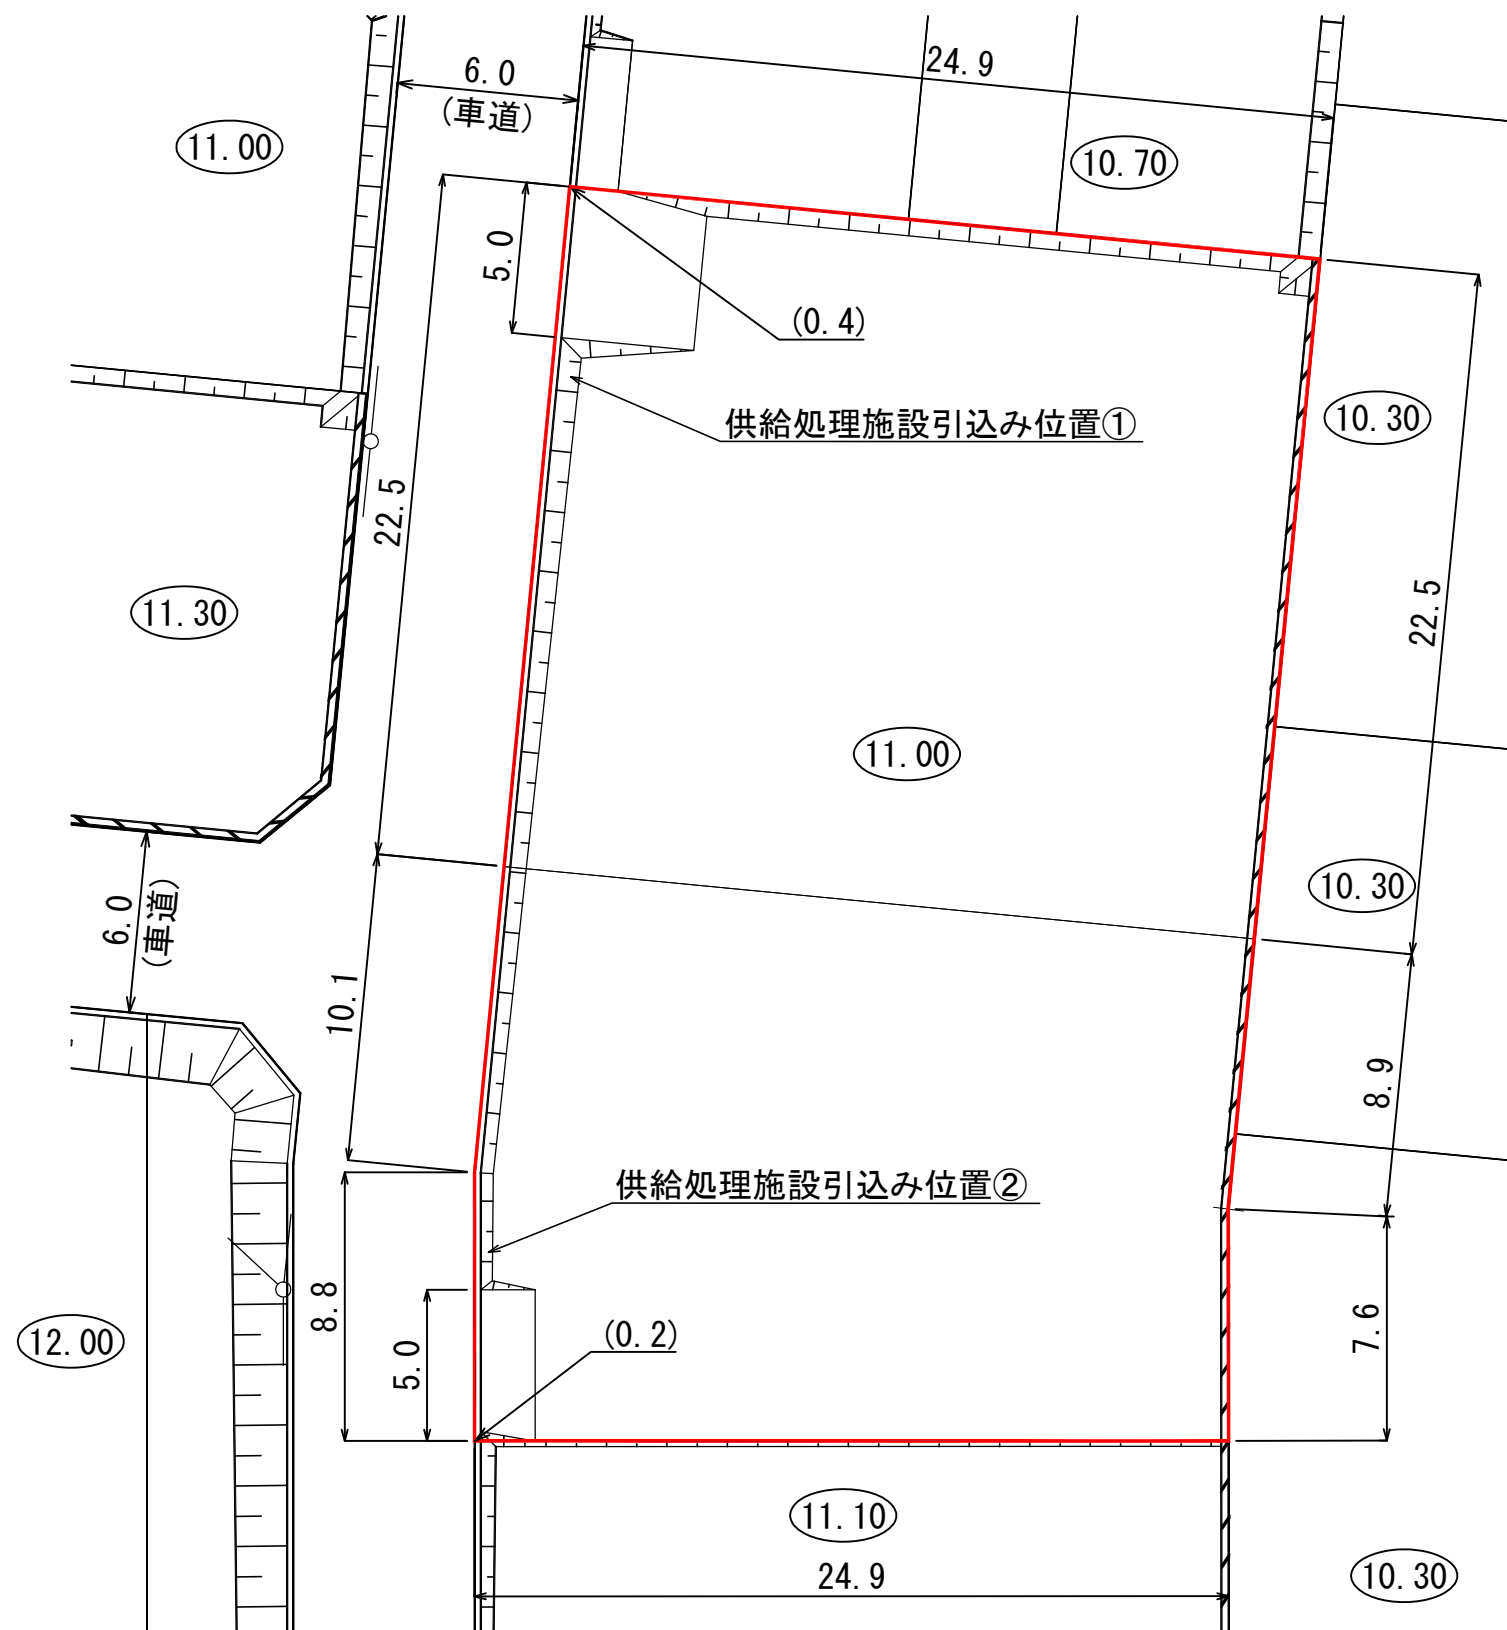

供給処理施設引込み位置図 S=1:100

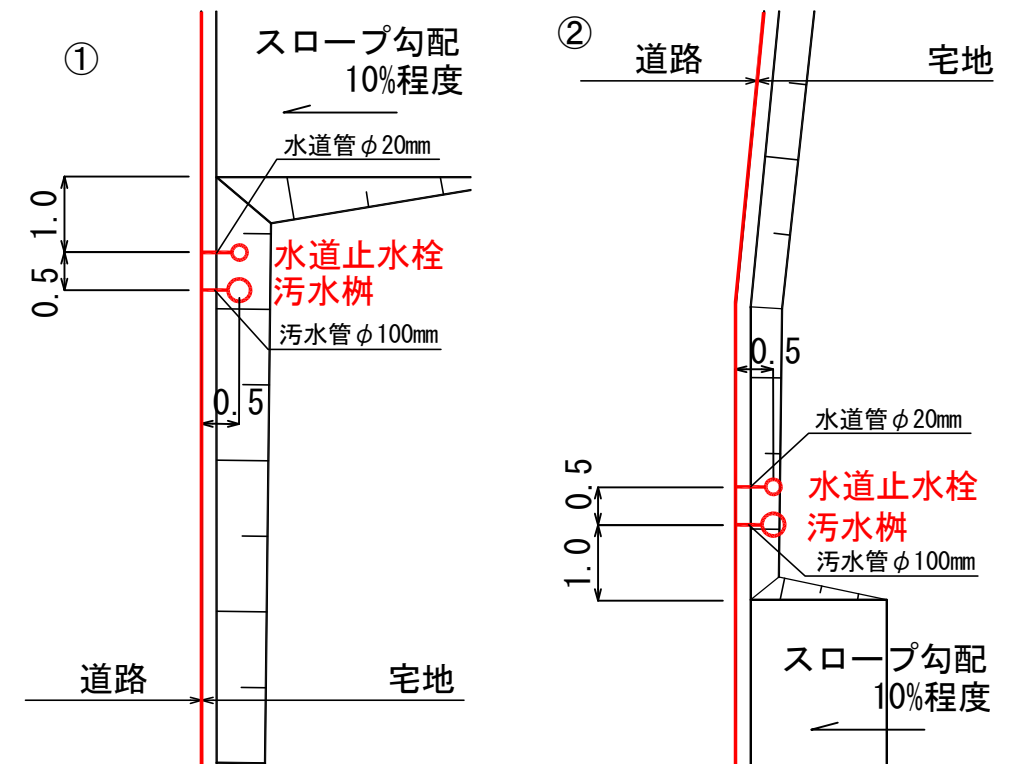

凡 例

記 号	名 称
	仮換地位置
④5.00	宅盤高
	法 面
	擁 壁
(0.2)	宅盤高と道路高との高低差
	電 柱

※表示数値の単位：m

(注意) 仮換地の辺長は、事業施行中のため10cm単位で表示しております
今後、出来形確認測量の結果により多少変動することがあります。