


陸前高田市今泉地区被災市街地復興土地区画整理事業  
土地利活用促進バンク登録物件台帳


|                 |                              |     |  |
|-----------------|------------------------------|-----|--|
| 物件登録番号          | 7                            | 位置図 |  |
| 所在地<br>(宅地番号)   | 気仙町字中井<br>403-4<br>(48街区3画地) |     |  |
| 面積              | 772.24 (㎡)<br>(約234坪)        |     |  |
| 用途地域            | 準工業地域                        |     |  |
| 都市計画等の有無        | 区域内                          |     |  |
| 建ぺい率<br>/容積率(%) | 60/200                       |     |  |
| 接道道路<br>幅員(m)   | 宅地整備図参照                      | 写真  |  |
| 電気・電話           | 引き込み可<br>(電柱)                |     |  |
| 上水道             | 引き込み有                        |     |  |
| 下水道             | 汚水                           |     |  |
|                 | 雨水                           |     |  |
| ガス              | 個別プロパン                       |     |  |
| 希望取引形態          | 売買                           |     |  |
| 価格              | 売買:7,000,000 円               |     |  |
| 宅建業者<br>(連絡先)   | 鈴木建設(株)<br>0192-55-5534      |     |  |
| 掲載日             | 令和2年10月29日                   | その他 |  |



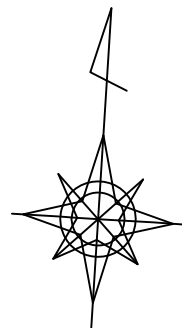


# 宅地整備図(宅地番号48街区③画地)

平面図 S=1:300

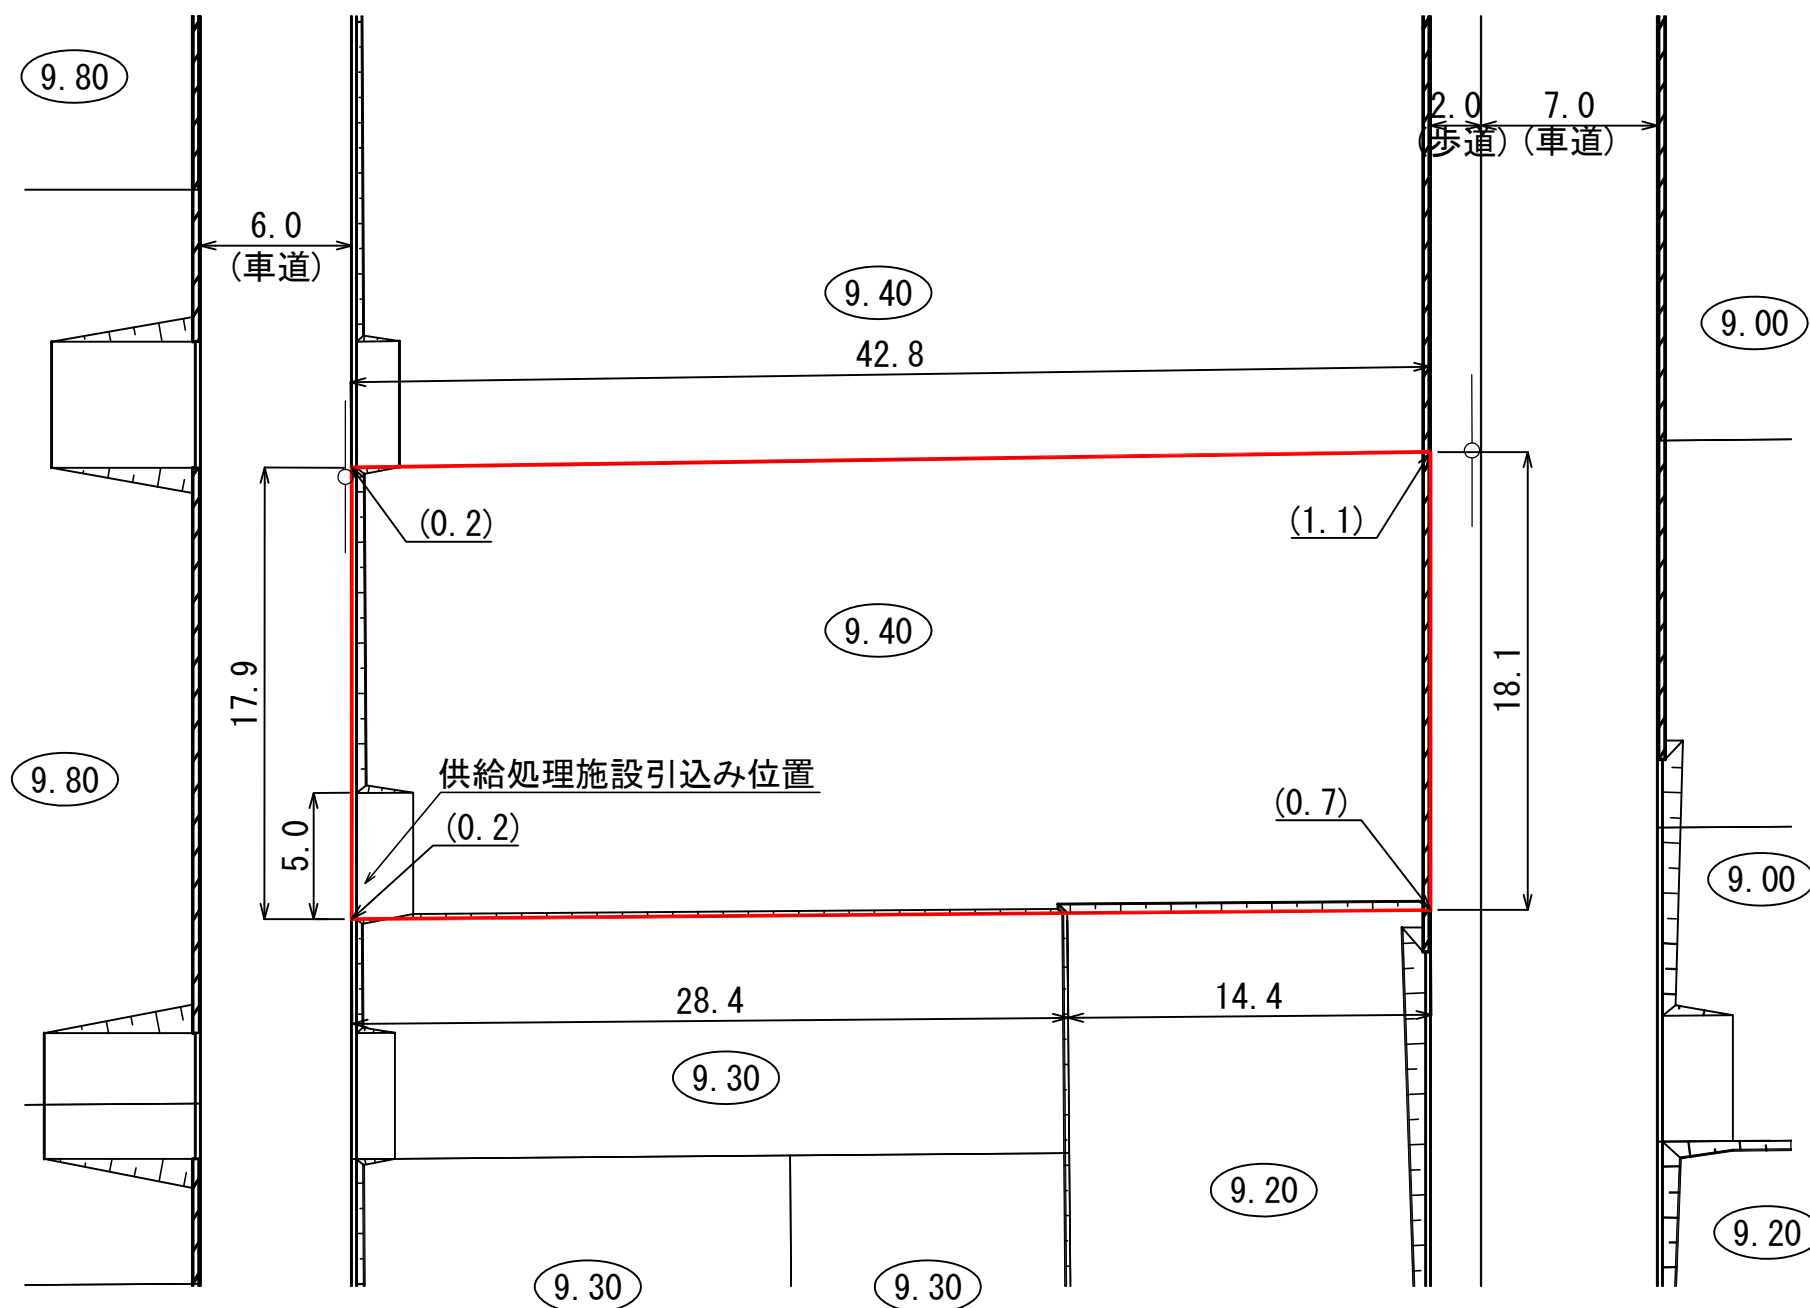

## 供給処理施設引込み位置図

S=1:100

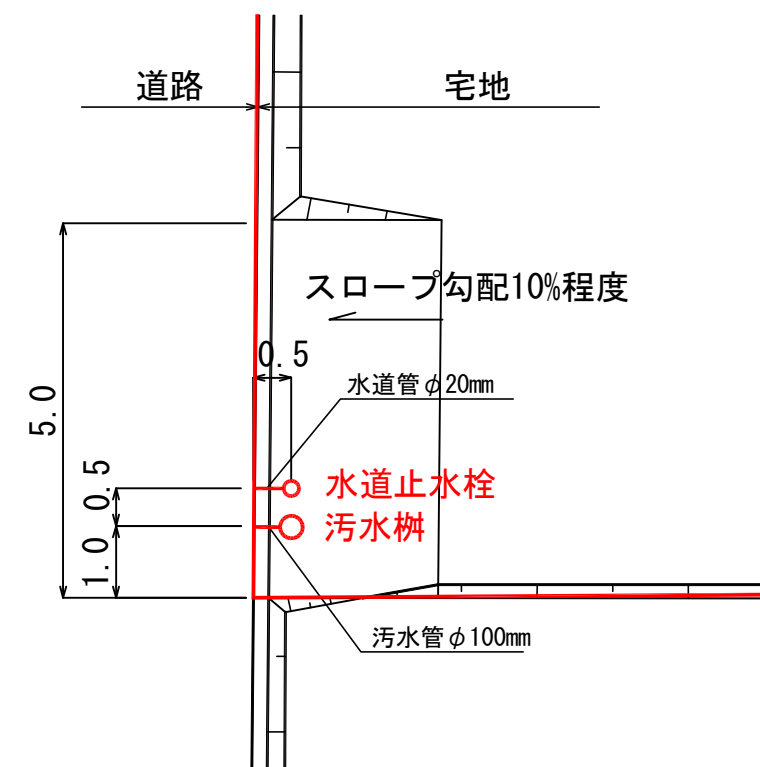

## 凡 例

| 記 号     | 名 称          |
|---------|--------------|
|         | 仮換地位置        |
| (45.00) | 宅盤高          |
|         | 法 面          |
|         | 擁 壁          |
| (0.2)   | 宅盤高と道路高との高低差 |
|         | 電 柱          |

※表示数値の単位：m

(注意) 仮換地の辺長は、事業施行中のため10cm単位で表示しております。  
今後、出来形確認測量の結果により多少変動することがあります。