


陸前高田市高田地区被災市街地復興土地区画整理事業
土地利活用促進バンク登録物件台帳

物件登録番号		市121	位置図	
所在地 (宅地番号)		高田町字太田 506-8 (T506街区8画地)		
面積		138.12㎡ (約41坪)		
用途地域		第一種中高層 住居専用地域		
都市計画等の 有無		区域内		
建ぺい率 /容積率(%)		60/200		
接道道路 幅員(m)		宅地整備図参照		
電気・電話		引込み可 (電柱)	写真	
上水道		引き込み有		
下水道	汚水	引き込み有		
	雨水	要管理者協議		
ガス		個別プロパン		
希望取引形態		売買		
価格		売買: 3,276,000 円		
連絡先		陸前高田市役所 土地活用推進課 0192-54-2111		
掲載日			その他	

宅地整備図(宅地番号T506-8)


平面図

S=1:200

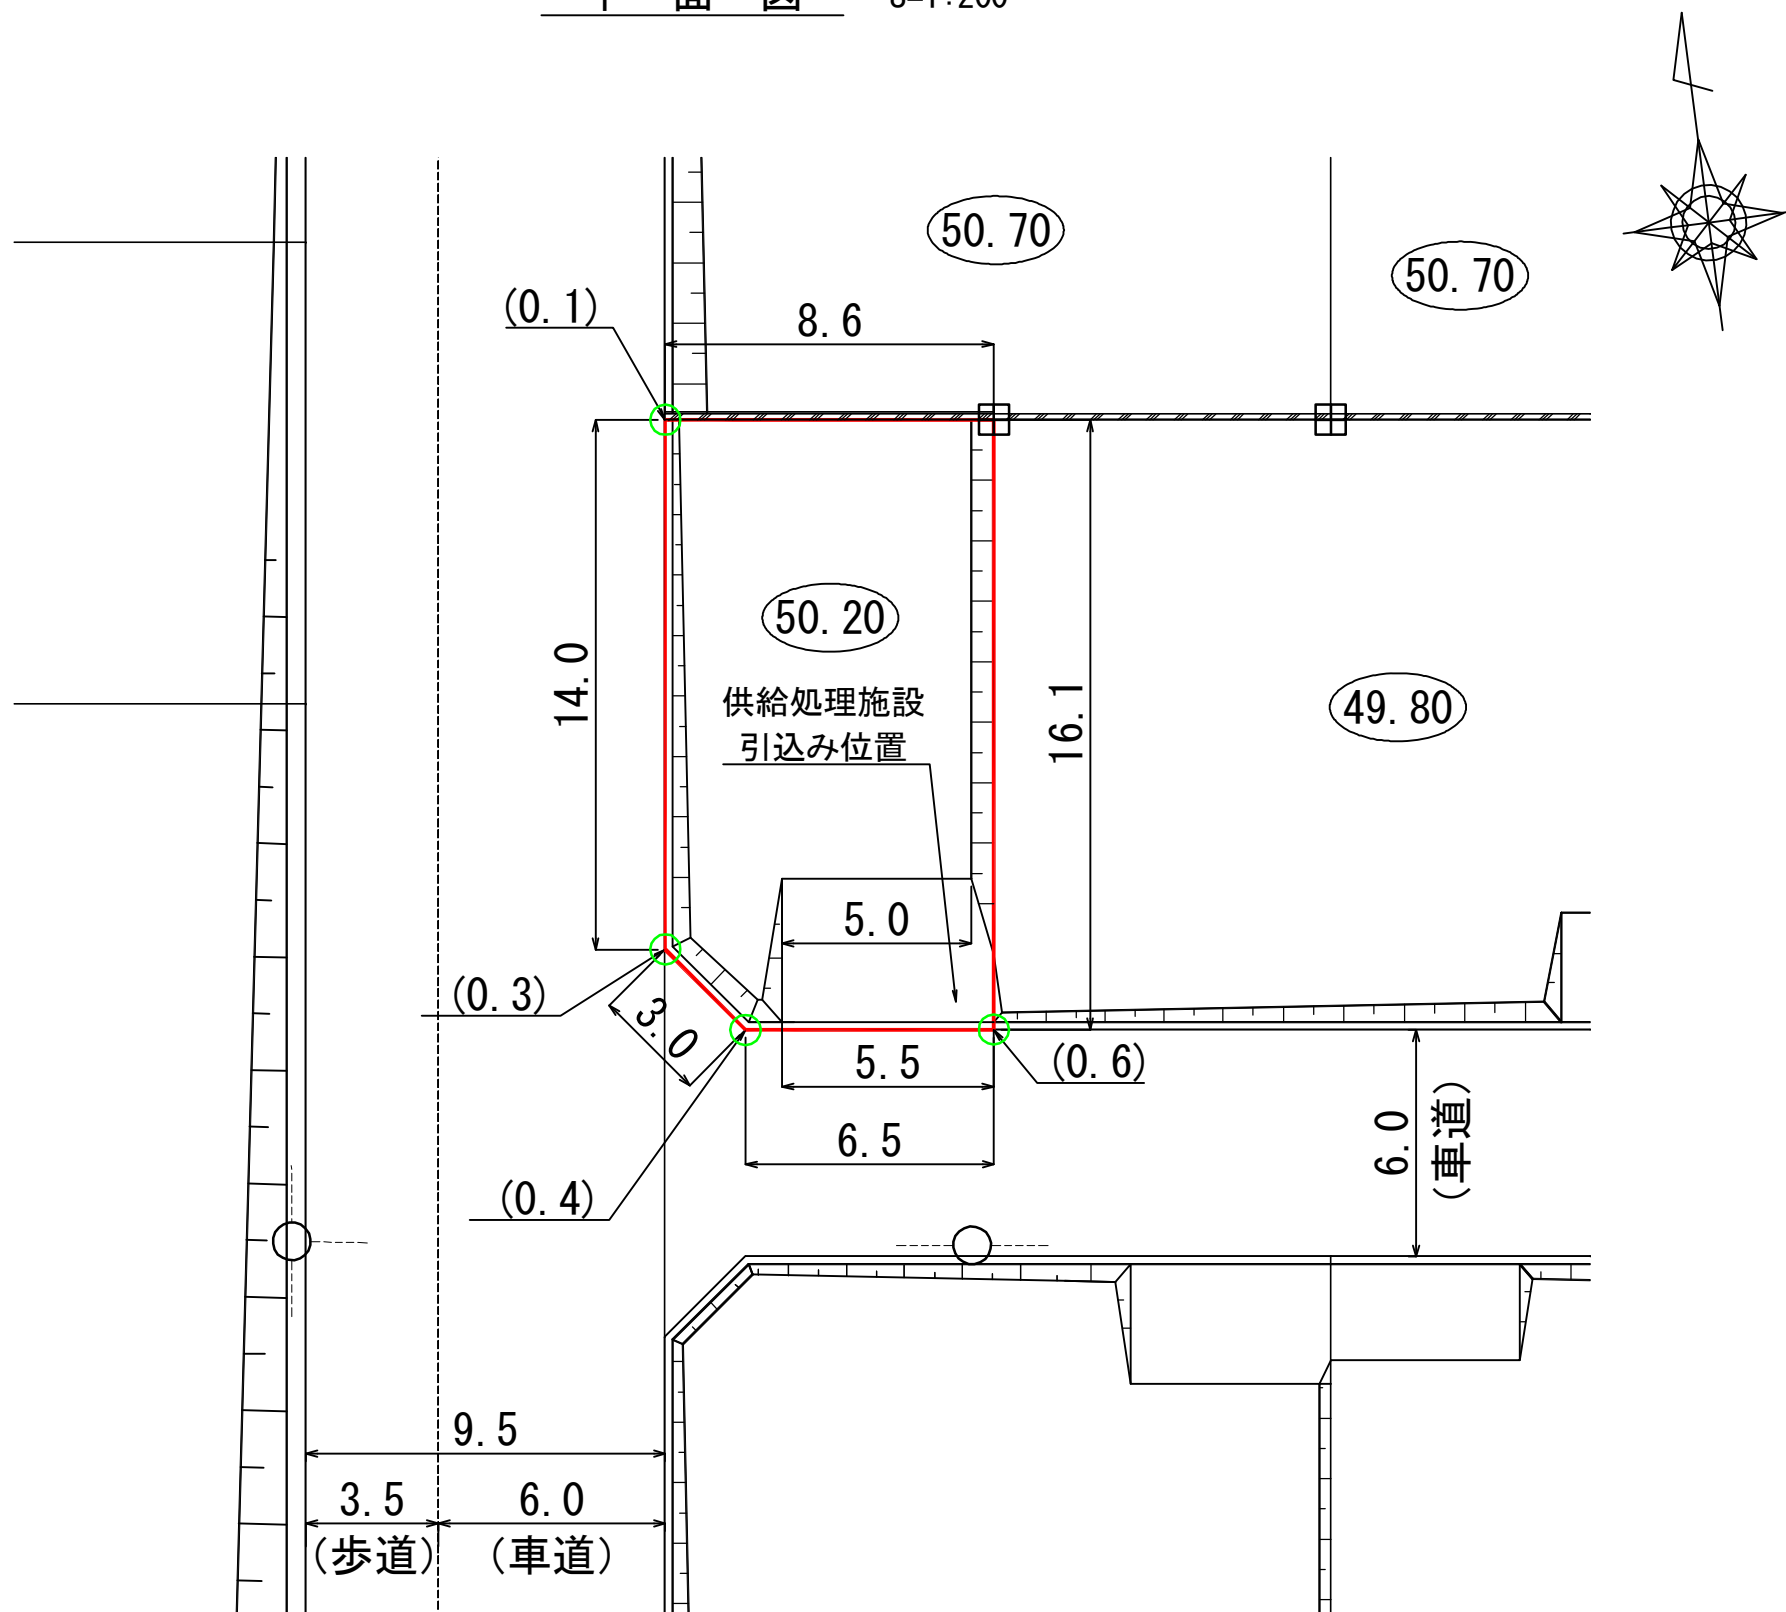

供給処理施設引込み位置図

S=1:100

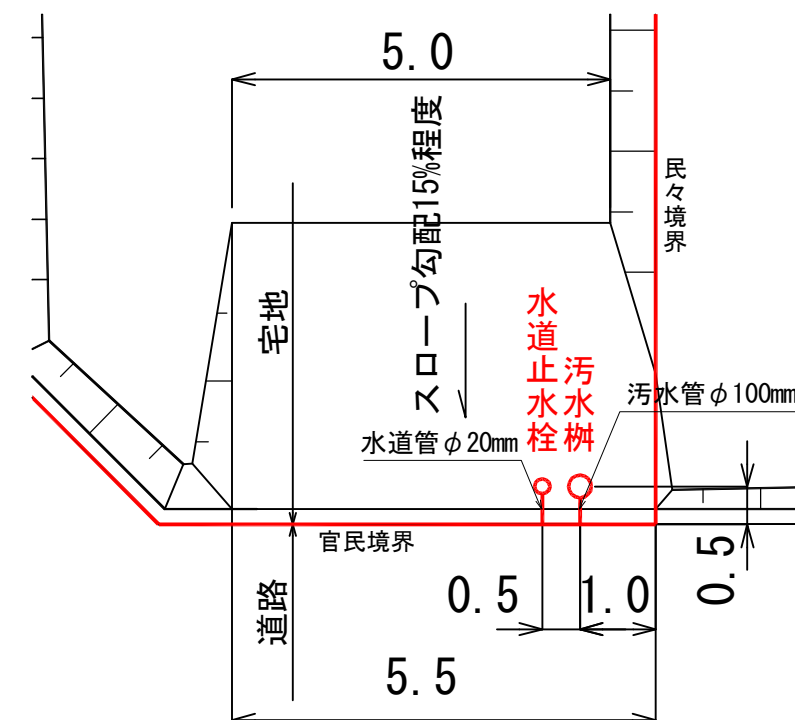

凡 例

記 号	名 称
	換地位置
(34.30)	宅盤計画高
	法 面
	L 型擁壁
(0.2)	宅盤高と道路高との高低差
	電 柱
	コンクリート標
	プレート標

※表示数値の単位：m

(注意) 仮換地の辺長は、事業施行中のため10cm単位で表示しております。
今後、出来形確認測量の結果により多少変動することがあります。