


**陸前高田市高田地区被災市街地復興土地区画整理事業
土地利活用促進バンク登録物件台帳**

物件登録番号		市13		位置図	
所在地 (宅地番号)		高田町字栃ヶ沢 264			
		(KB03街区1画地)			
面積		486.83㎡ (約147坪)			
用途地域		第一種住居地域			
都市計画等の有無		区域内			
建ぺい率 /容積率(%)		60/200			
接道道路 幅員(m)		宅地整備図参照		写真	
電気・電話		引込み可 (電柱)			
上水道		引き込み有			
下水道	汚水	引き込み有			
	雨水	要管理者協議			
ガス		個別プロパン			
希望取引形態		売買			
価格		売買: 12,623,000 円			
連絡先		陸前高田市役所 土地活用推進課 0192-54-2111			
掲載日					
掲載日		その他			


宅地整備図 (宅地番号KB03 -1)

平面図 S=1:200

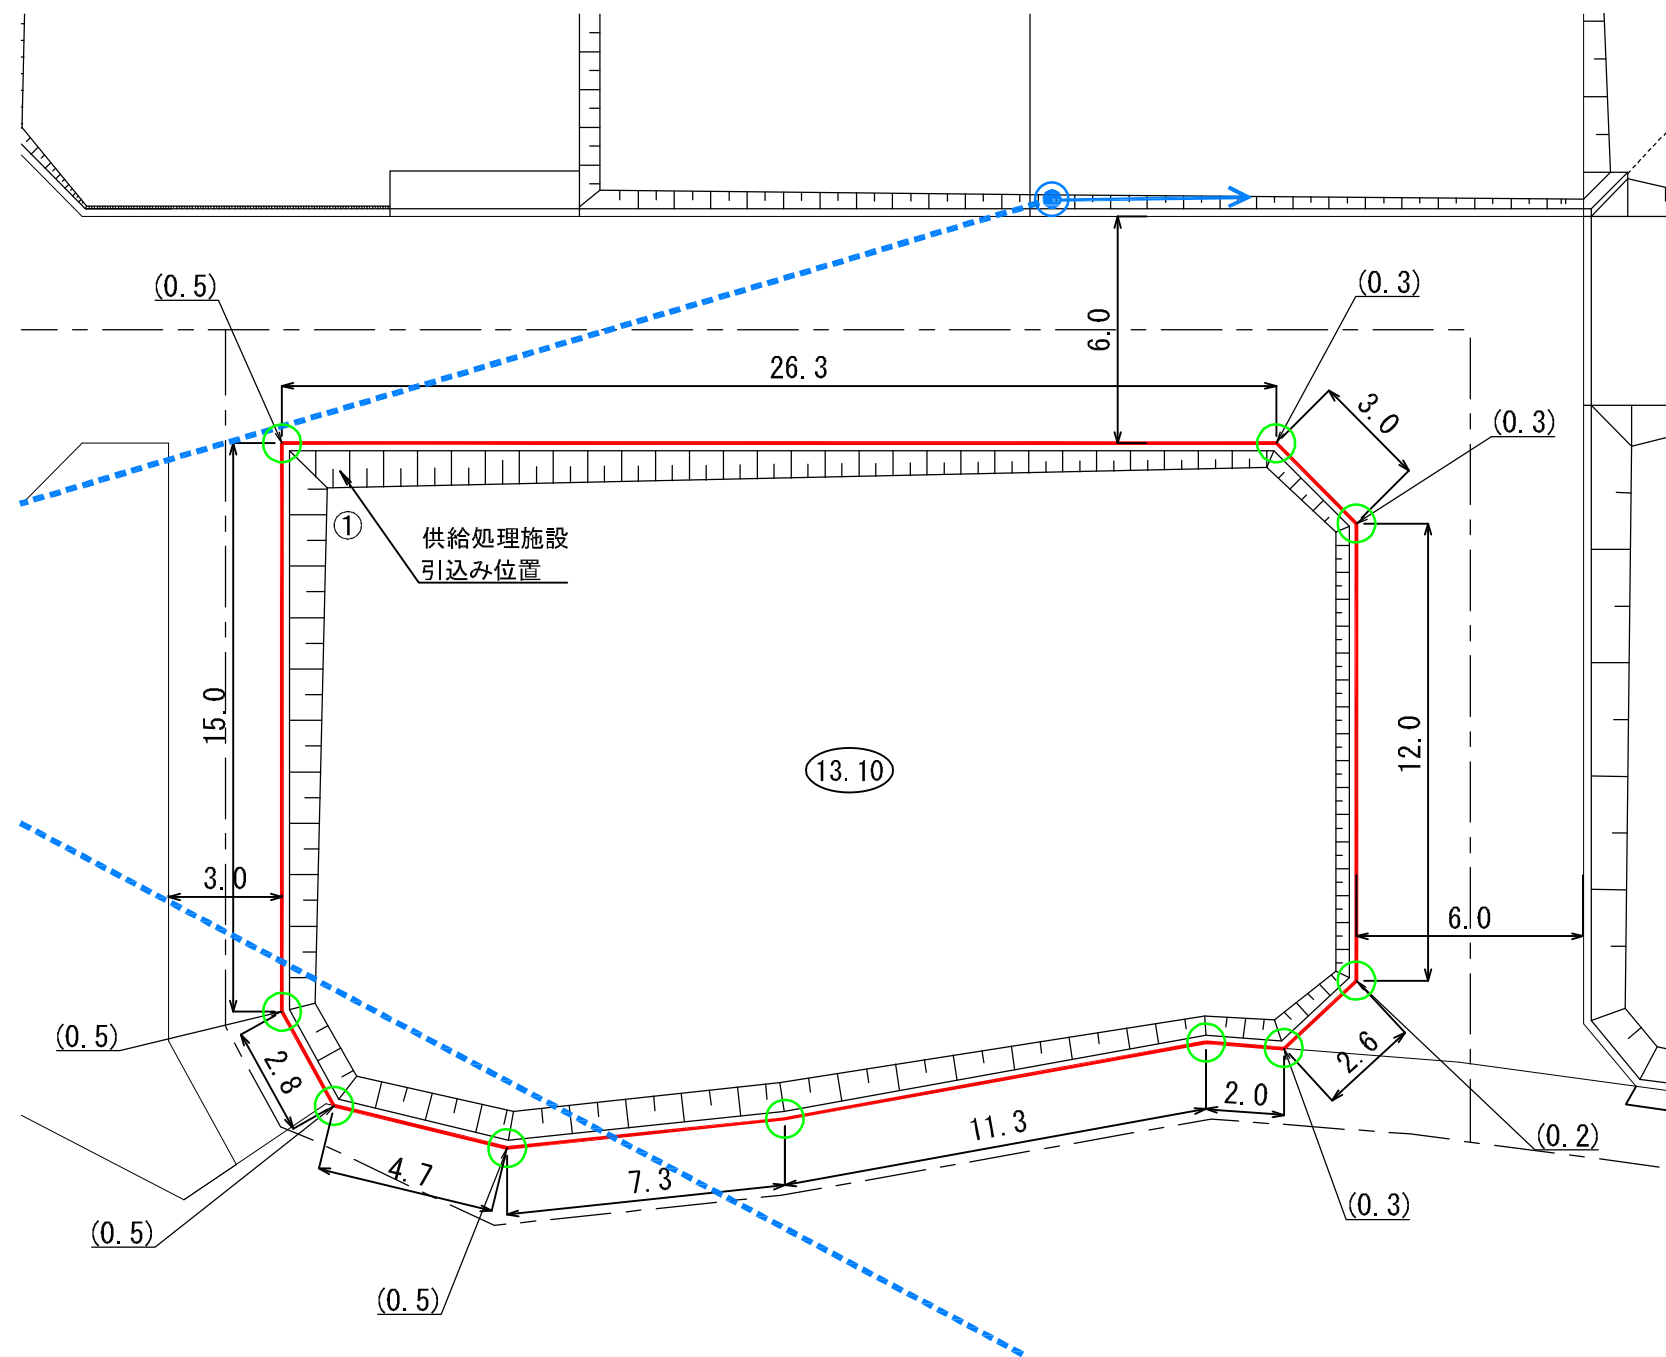

- (注意)
- ・仮換地の辺長は、事業施工中のため10cm単位で表示しております。今後、出来形確認測量の結果により多少変動することがあります。
 - ・給水施設（給水管、止水栓）は、φ20の口径を基本としています。
 - ・供給処理施設位置については、施工状況に伴い多少変動することがあります。

供給処理施設引込み位置図 S=1:100

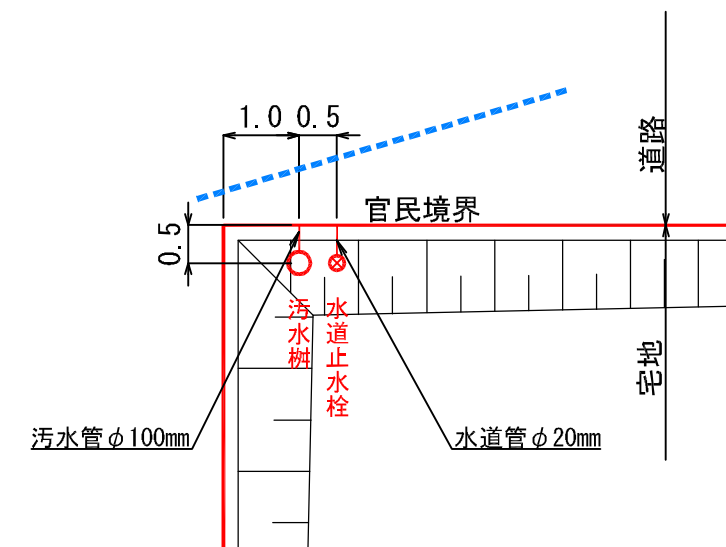

凡 例

記 号	名 称
	換地位置
(10.00)	宅盤計画高
	法 面
○	プレート標
(0.2)	宅盤高と道路高との高低差
	電柱（支線あり）
	電柱・電線

※表示数値の単位：m