
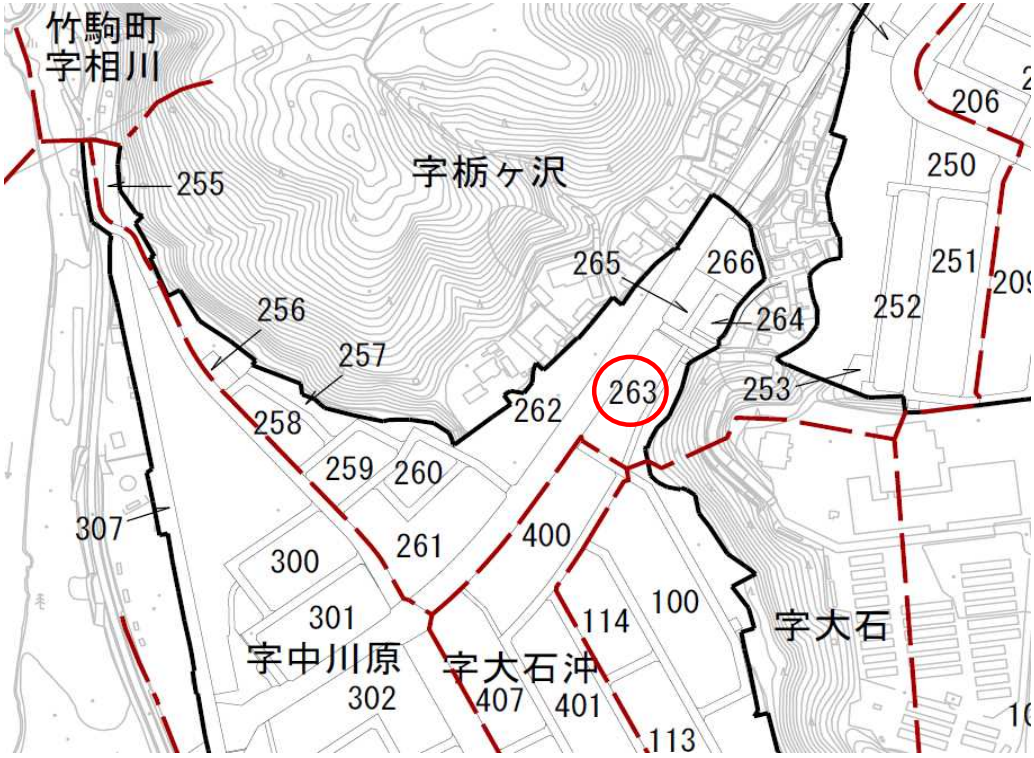


陸前高田市高田地区被災市街地復興土地区画整理事業
土地利活用促進バンク登録物件台帳

物件登録番号		市14	位置図	
所在地 (宅地番号)		高田町字栃ヶ沢 263-3 (KB04街区2画地)		
面積		547.91㎡ (約166坪)		
用途地域		第一種住居地域		
都市計画等の有無		区域内		
建ぺい率 /容積率(%)		60/200		
接道道路 幅員(m)		宅地整備図参照		
電気・電話		引込み可 (電柱)	写真	
上水道		引き込み有		
下水道	汚水	引き込み有		
	雨水	要管理者協議		
ガス		個別プロパン		
希望取引形態		売買		
価格		売買: 14,316,000 円		
連絡先		陸前高田市役所 土地活用推進課 0192-54-2111		
掲載日			その他	


宅地整備図 (宅地番号KB04 -2)

平面図 S=1:300

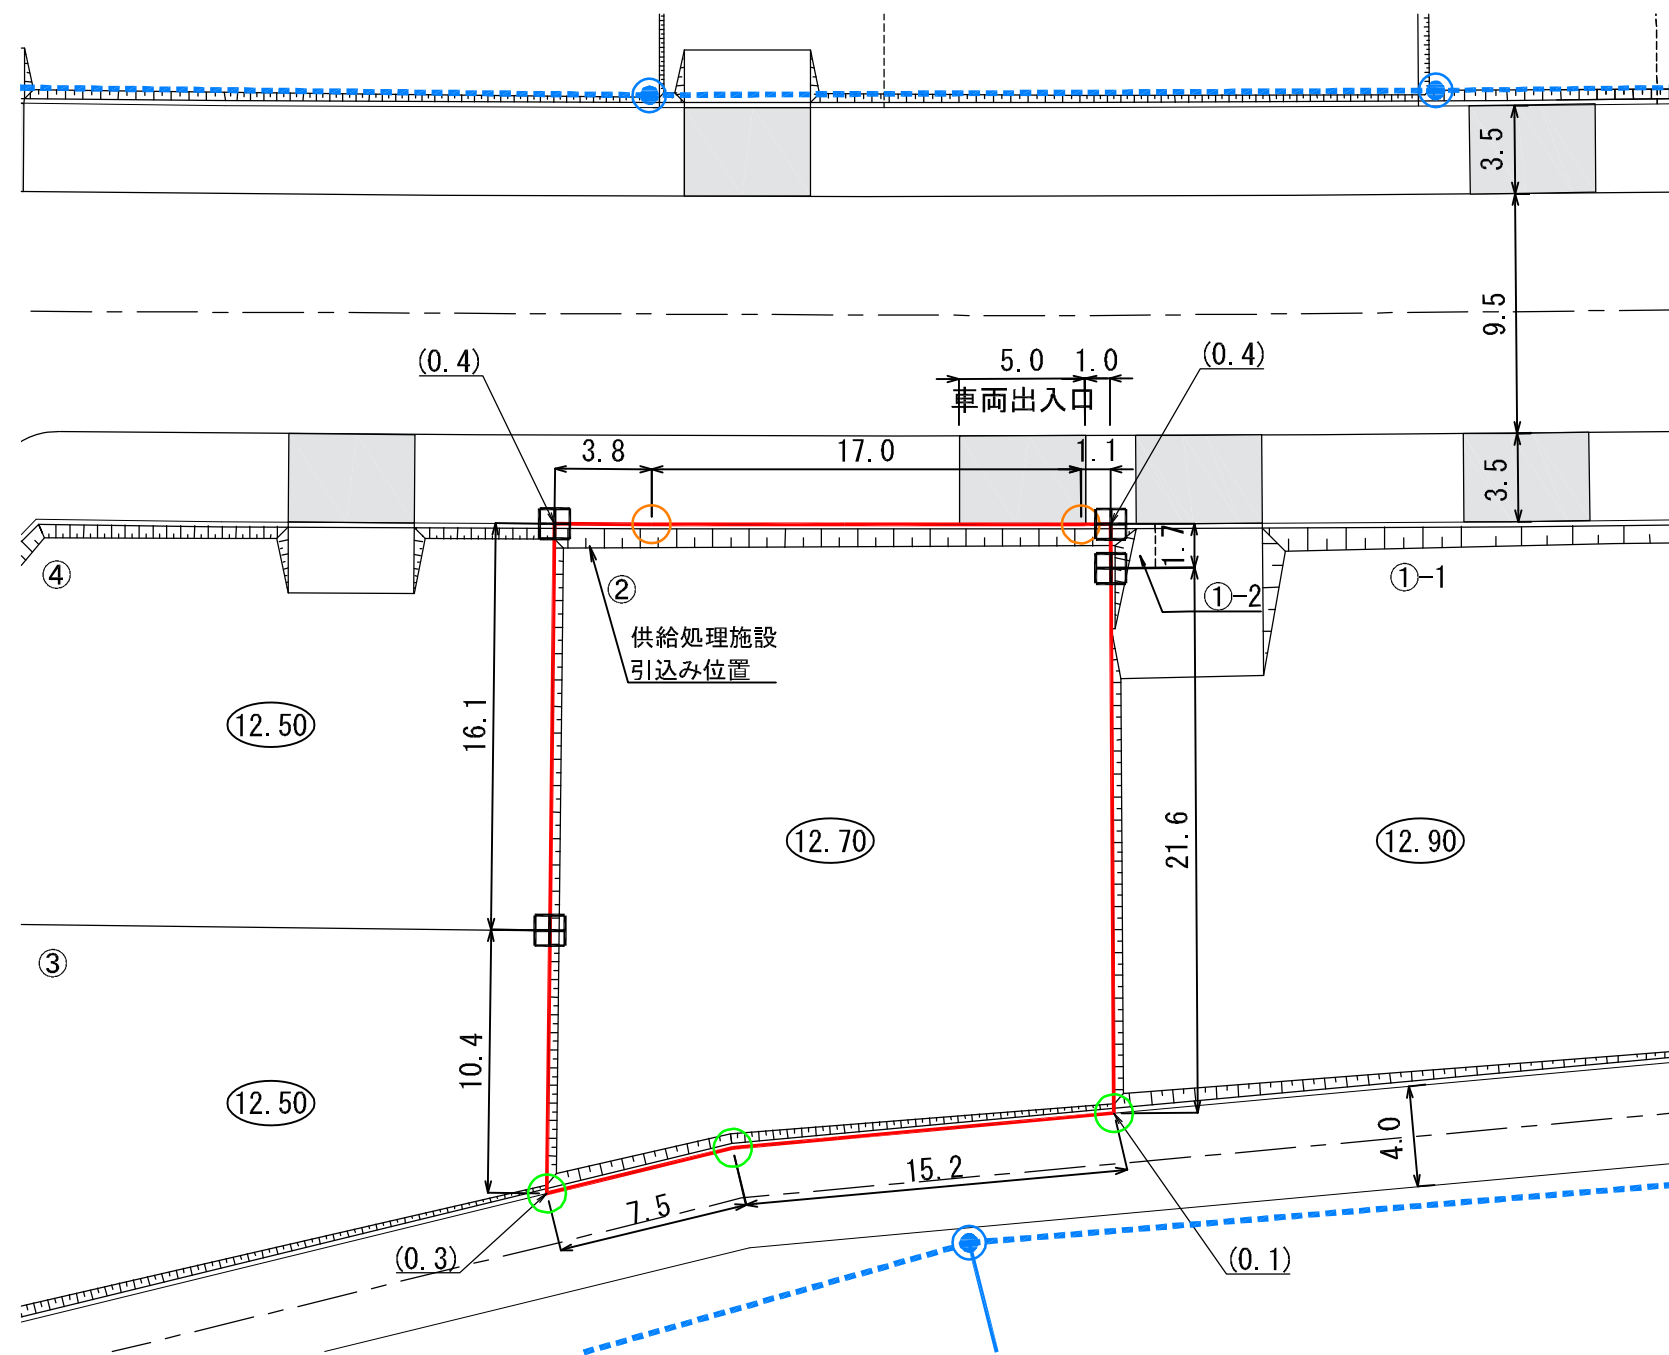

- (注意) ・仮換地の辺長は、事業施工中のため10cm単位で表示しております。
 今後、出来形確認測量の結果により多少変動することがあります。
 ・給水施設（給水管、止水栓）は、φ20の口径を基本としています。
 ・供給処理施設位置については、施工状況に伴い多少変動することがあります。

供給処理施設引込み位置図 S=1:100

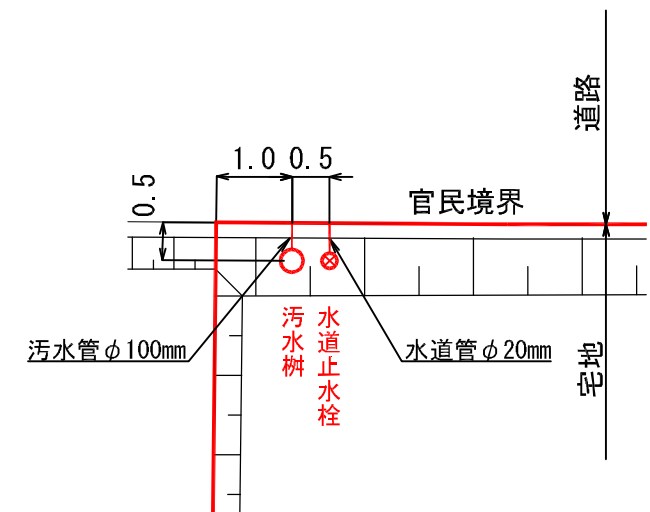

凡 例

記 号	名 称
	換地位置
(10.00)	宅盤計画高
	法 面
田	コンクリート標
○	プレート標(県)
○	プレート標
(0.2)	宅盤高と道路高との高低差
	電柱(支線あり)
	電柱・電線

※表示数値の単位：m