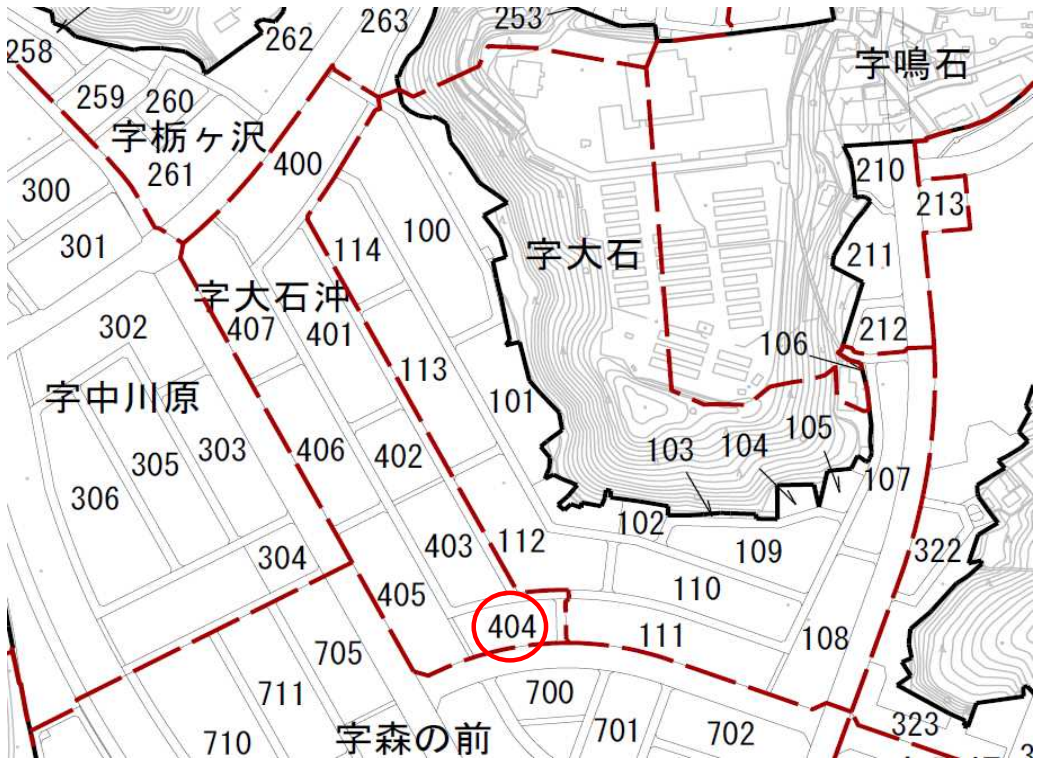



**陸前高田市高田地区被災市街地復興土地区画整理事業
土地利活用促進バンク登録物件台帳**

物件登録番号		市24	位置図	
所在地 (宅地番号)		高田町字大石沖 404-4 (KB16街区4画地)		
面積		341.91㎡ (約103坪)		
用途地域		第一種住居地域		
都市計画等の有無		区域内		
建ぺい率 /容積率(%)		60/200		
接道道路 幅員(m)		宅地整備図参照		
電気・電話		引込み可 (電柱)	写 真	
上水道		引き込み有		
下水道	汚水	引き込み有		
	雨水	要管理者協議		
ガス		個別プロパン		
希望取引形態		売買		
価格		売買: 9,701,000 円		
連絡先		陸前高田市役所 土地活用推進課 0192-54-2111		
掲載日			その他	

宅地整備図(宅地番号KB16 -4)


平面図

S=1:300

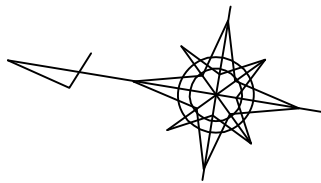

供給処理施設引込み位置図・電柱位置図

S=1:100

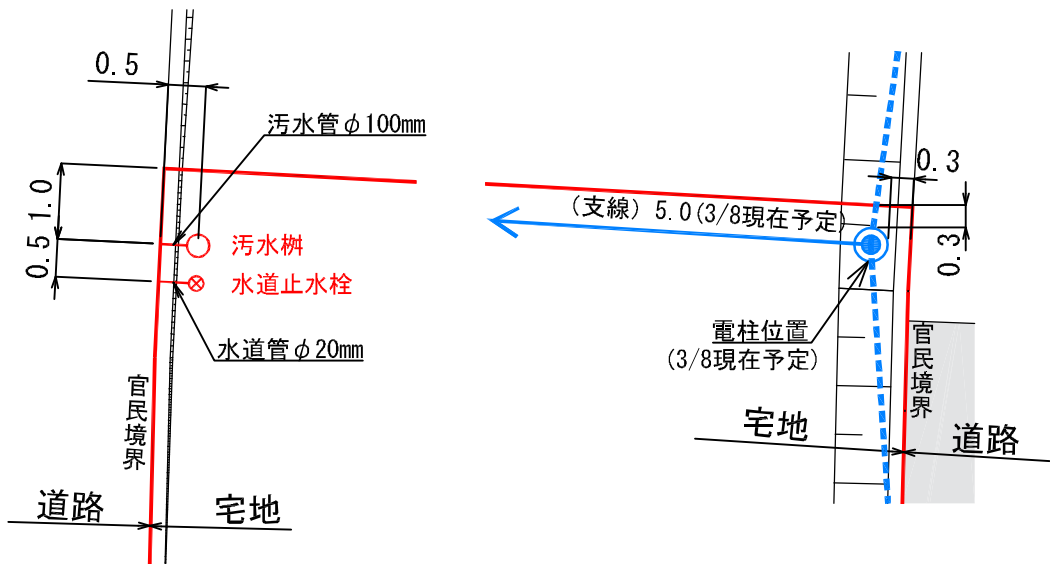

凡 例

記 号	名 称
	換地位置
	宅盤計画高
	法 面
	プレート標
	宅盤高と道路高との高低差
	電柱(支線)(予定)※3/8現在
	電柱・電線(予定)※3/8現在

※表示数値の単位：m

- (注意)
- ・ 仮換地の辺長は、事業施工中のため10cm単位で表示しております。今後、出来形確認測量の結果により多少変動することがあります。
 - ・ 給水施設(給水管、止水栓)は、φ20の口径を基本としています。
 - ・ 供給処理施設引込み位置については、施工状況に伴い多少変動することがあります。
 - ・ 電柱(支線)については、3/8現在で計画を図示しています。施工状況に伴い多少変動することがあります。