



**陸前高田市今泉地区被災市街地復興土地区画整理事業
土地利活用促進バンク登録物件台帳**


物件登録番号		市29	位置図	
所在地 (宅地番号)		気仙町字中井 413-11 (58街区6画地)		
面積		248.17 (㎡) (約75坪)		
用途地域		準工業地域		
都市計画等の有無		区域内		
建ぺい率 /容積率(%)		60/200		
接道道路 幅員(m)		宅地整備図参照		
電気・電話		引き込み可 (電柱)	写真	
上水道		引き込み有		
下水道	汚水	引き込み有		
	雨水	要管理者協議		
ガス		個別プロパン		
希望取引形態		売買		
価格		売買: 3,744,000 円		
連絡先		陸前高田市役所 建設部土地活用推進課 0192-54-2111		
掲載日			その他	

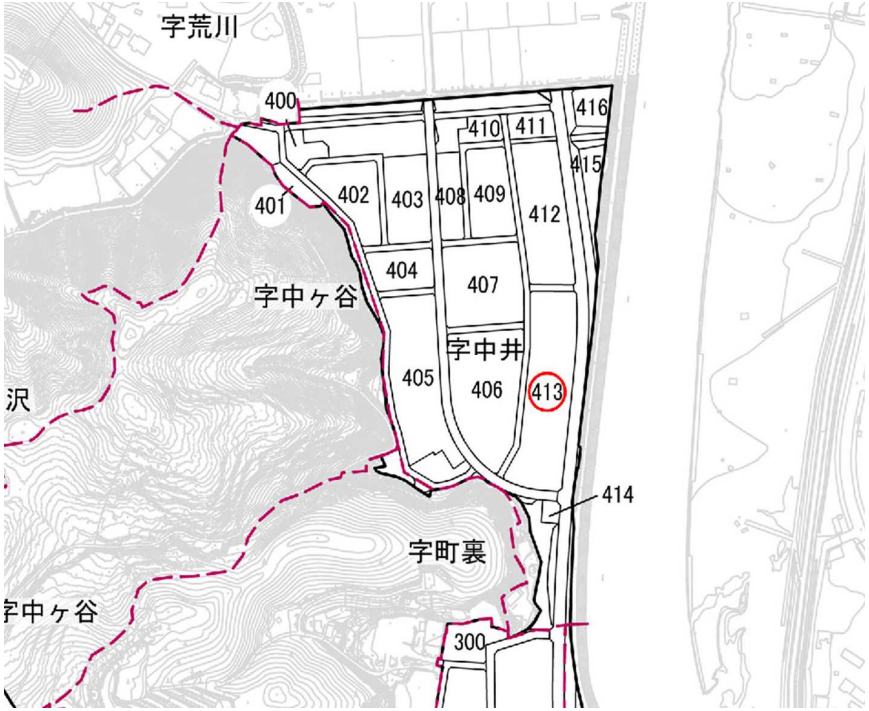

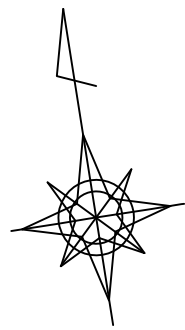


宅地整備図(宅地番号58街区⑥画地)

平面図 S=1:250

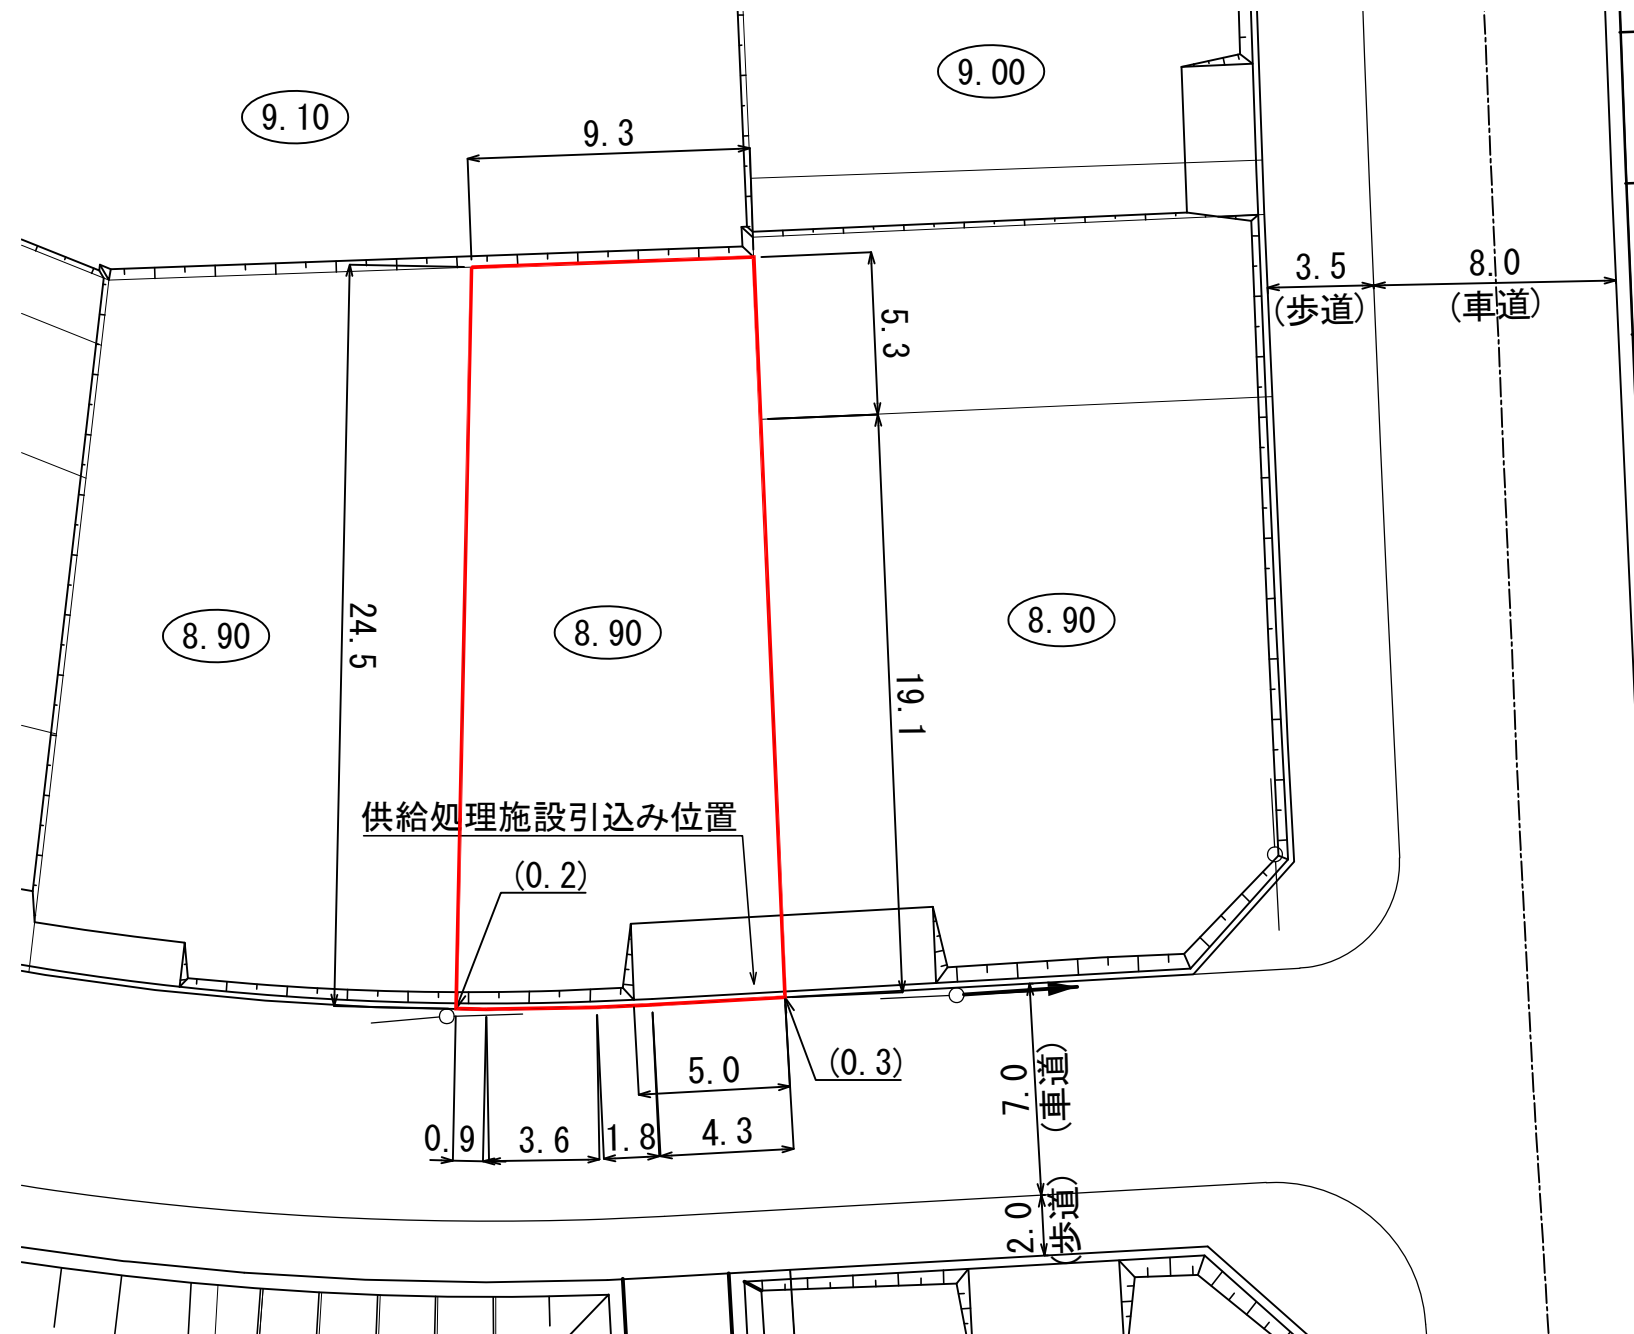

供給処理施設引込み位置図

S=1:100

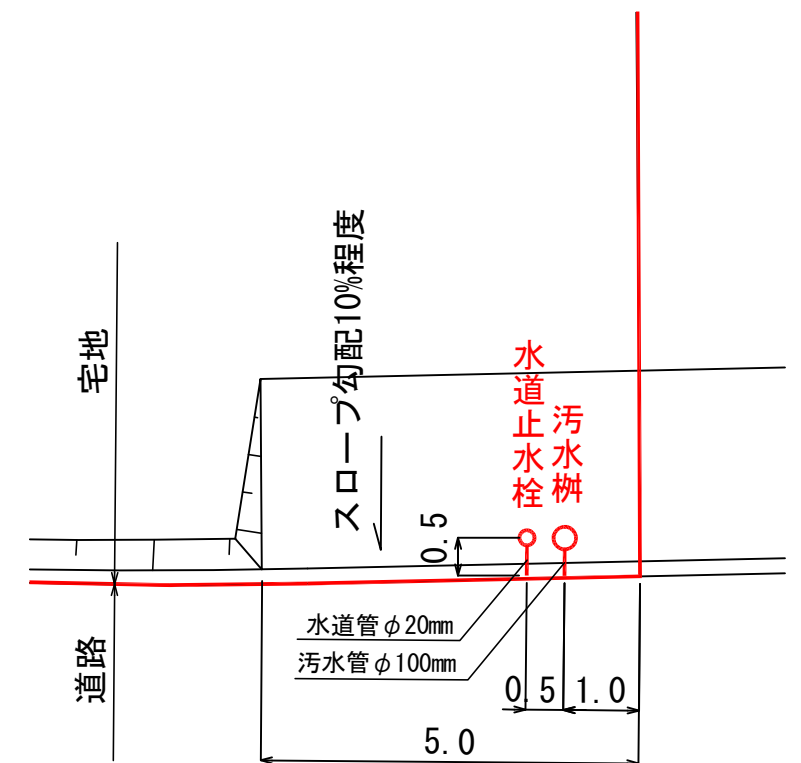

凡 例

記 号	名 称
	仮換地位置
	宅盤高
	法 面
	擁 壁
	宅盤高と道路高との高低差
	電柱 (単独)
	電柱 (支線あり)
	電柱 (支柱あり)

※表示数値の単位：m

(注意) 仮換地の辺長は、事業施行中のため10cm単位で表示しております。
今後、出来形確認測量の結果により多少変動することがあります。