
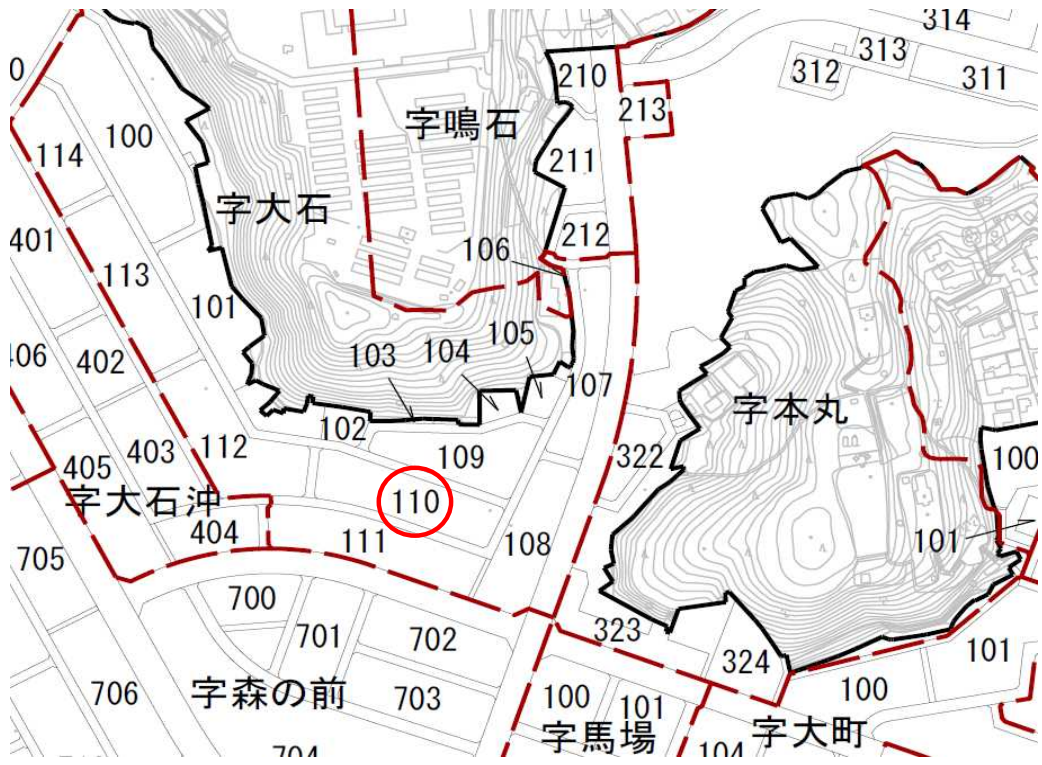


陸前高田市高田地区被災市街地復興土地地区画整理事業
土地利活用促進バンク登録物件台帳


物件登録番号		市29	位置図	
所在地 (宅地番号)		高田町字大石 110-2 (KB19街区13画地)		
面積		147.26㎡ (約44坪)		
用途地域		第一種住居地域		
都市計画等の有無		区域内		
建ぺい率 /容積率(%)		60/200		
接道道路 幅員(m)		宅地整備図参照		
電気・電話		引込み可 (電柱)	写真	
上水道		引き込み有		
下水道	汚水	引き込み有		
	雨水	要管理者協議		
ガス		個別プロパン		
希望取引形態		売買		
価格		売買: 3,735,000 円		
連絡先		陸前高田市役所 土地活用推進課 0192-54-2111		
掲載日			その他	

宅地整備図 (宅地番号KB19- 13)

平面図 S=1:200

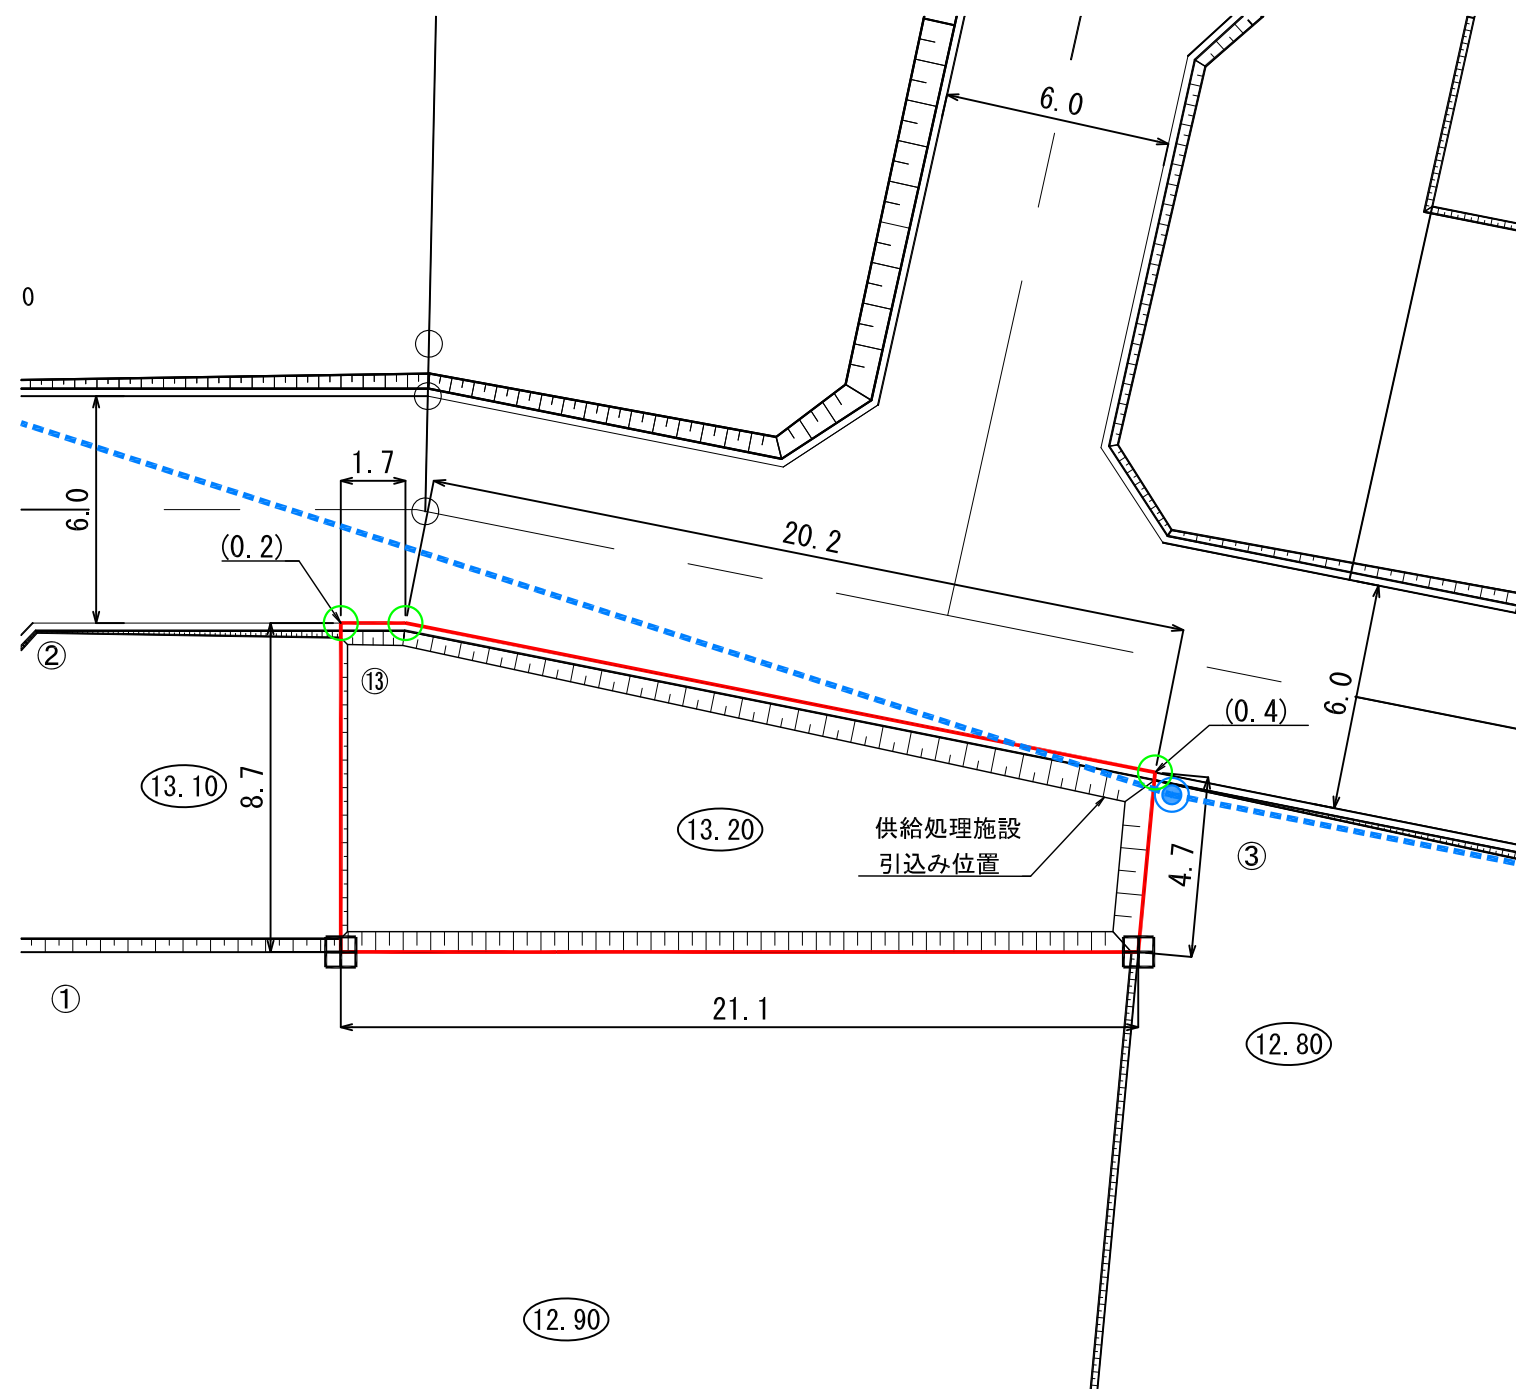

供給処理施設引込み位置図
S=1:100

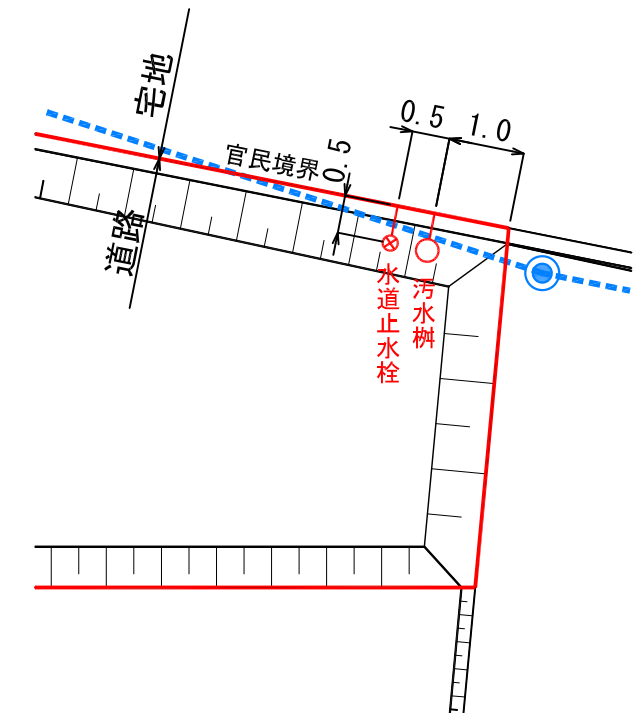

- (注意)
- ・仮換地の辺長は、事業施工中のため10cm単位で表示しております。今後、出来形確認測量の結果により多少変動することがあります。
 - ・給水施設（給水管、止水栓）は、φ20の口径を基本としています。
 - ・供給処理施設位置については、施工状況に伴い多少変動することがあります。
 - ・電柱（支線）については、3/8現在で計画を図示しています。施工状況に伴い多少変動することがあります。

凡 例

記 号	名 称
	換地位置
(10.00)	宅盤計画高
	法 面
田	コンクリート標
○	プレート標
(0.2)	宅盤高と道路高との高低差
	電柱・電線(予定)※3/8現在

※表示数値の単位：m