


**陸前高田市高田地区被災市街地復興土地区画整理事業  
土地利活用促進バンク登録物件台帳**

|                 |    |                                      |       |  |
|-----------------|----|--------------------------------------|-------|--|
| 物件登録番号          |    | 市33                                  | 位 置 図 |  |
| 所在地<br>(宅地番号)   |    | 高田町字大石<br>107-14<br><br>(KB22街区10画地) |       |  |
| 面積              |    | 242.89㎡<br>(約73坪)                    |       |  |
| 用途地域            |    | 第一種住居地域                              |       |  |
| 都市計画等の<br>有無    |    | 区域内                                  |       |  |
| 建ぺい率<br>/容積率(%) |    | 60/200                               |       |  |
| 接道道路<br>幅員(m)   |    | 宅地整備図参照                              |       |  |
| 電気・電話           |    | 引込み可<br>(電柱)                         | 写 真   |  |
| 上水道             |    | 引き込み有                                |       |  |
| 下水道             | 汚水 | 引き込み有                                |       |  |
|                 | 雨水 | 要管理者協議                               |       |  |
| ガス              |    | 個別プロパン                               |       |  |
| 希望取引形態          |    | 売買                                   |       |  |
| 価格              |    | 売買: 6,159,000 円                      |       |  |
| 連絡先             |    | 陸前高田市役所<br>土地活用推進課<br>0192-54-2111   |       |  |
| 掲載日             |    |                                      | その他   |  |




# 宅地整備図 (宅地番号KB22 -10)

平面図 S=1:200

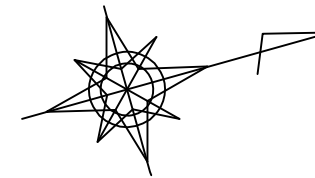

## 供給処理施設引込み位置図・電柱位置図

S=1:100

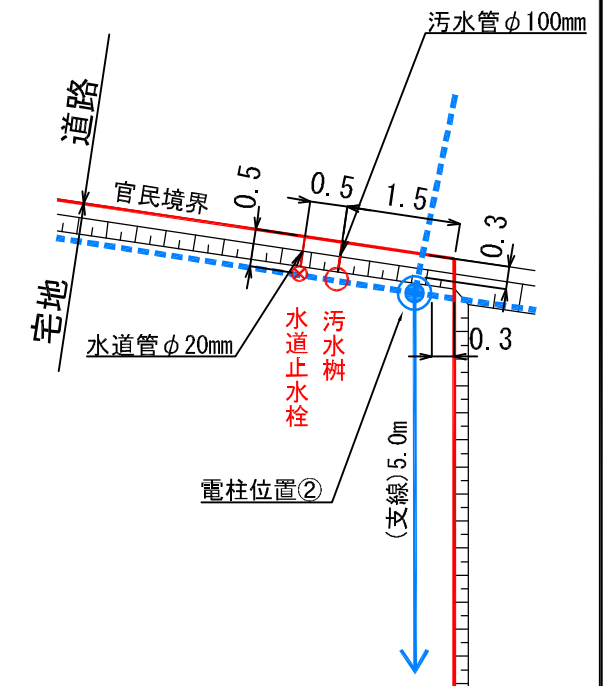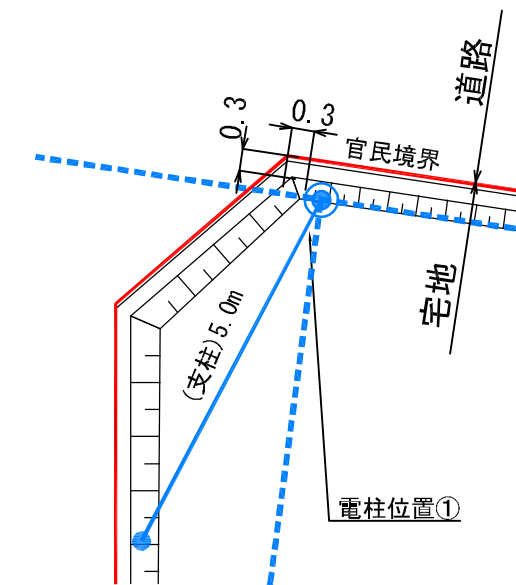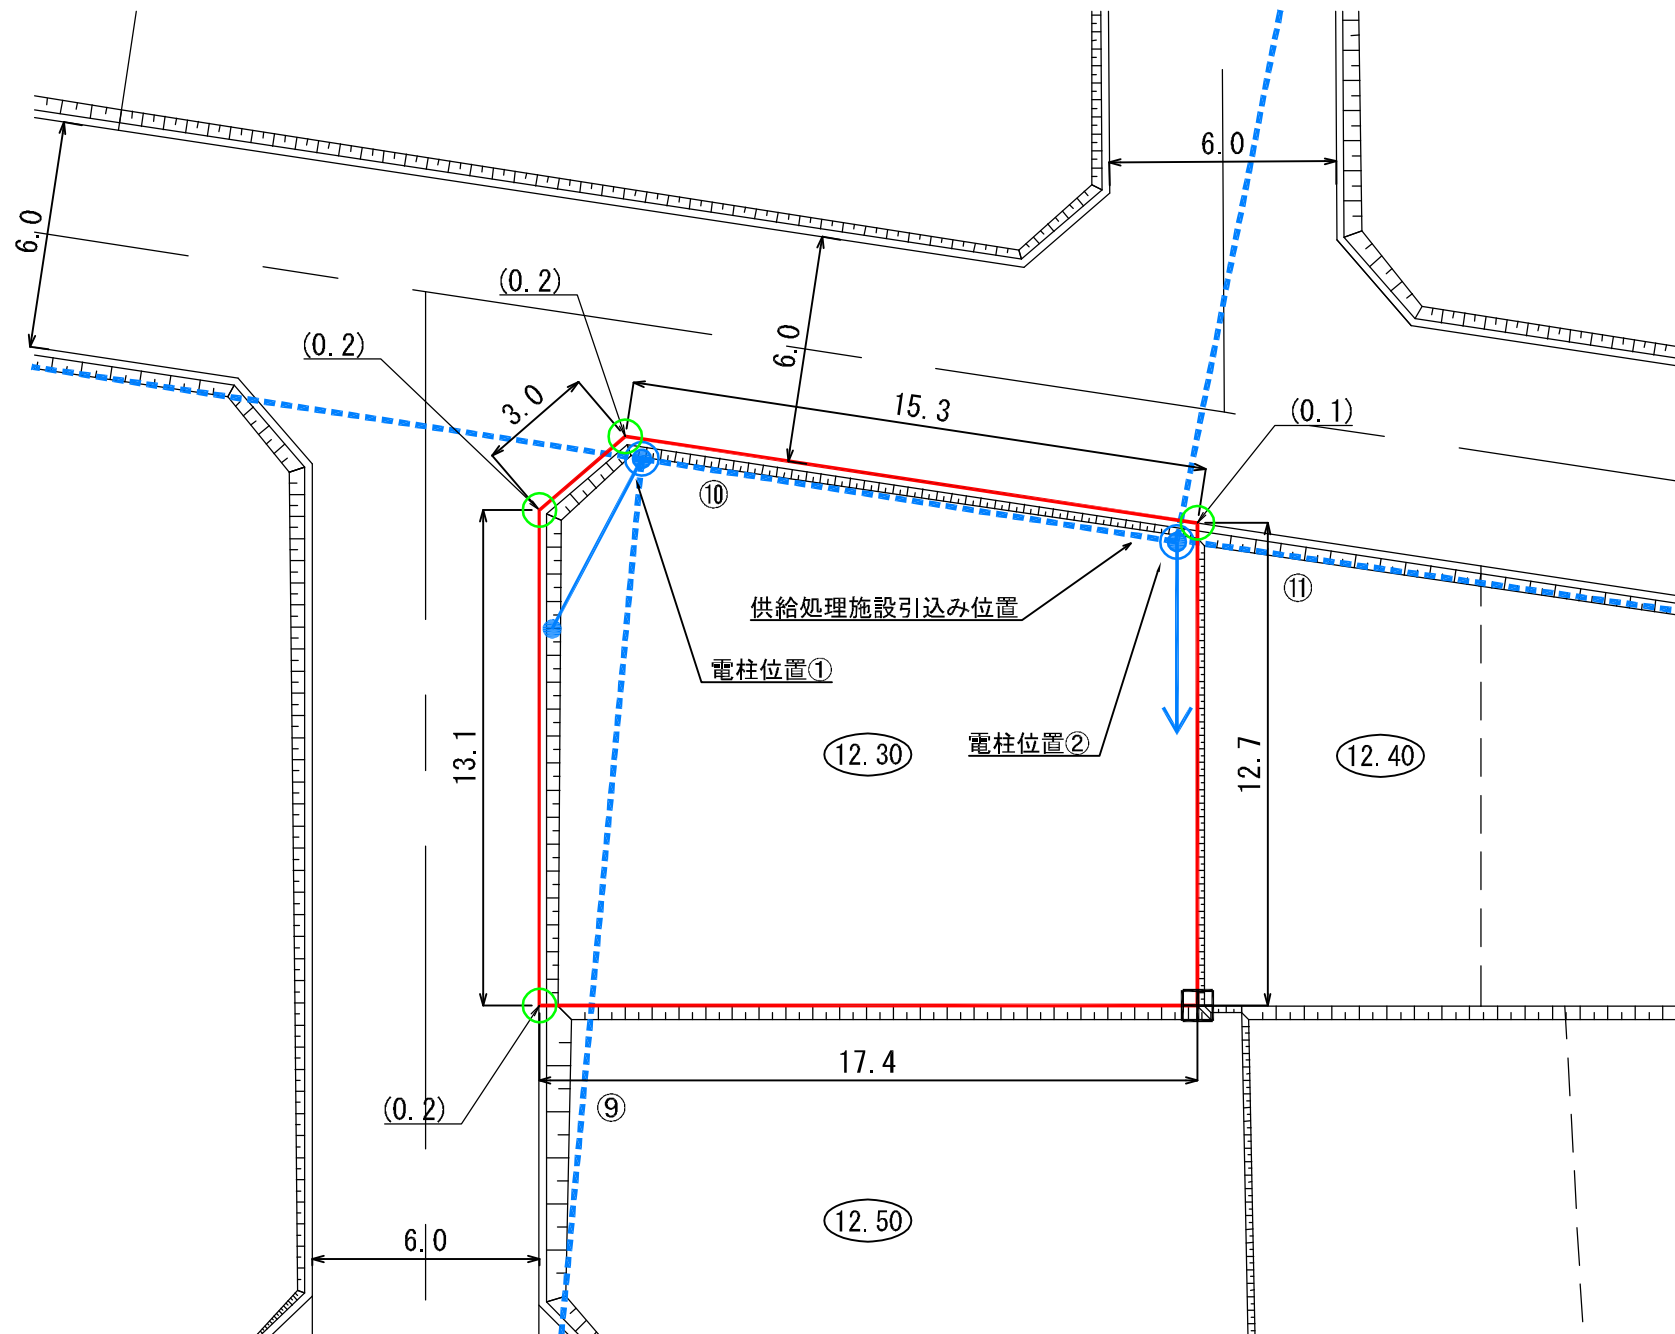

### 凡 例

| 記 号                                                                                            | 名 称              |
|------------------------------------------------------------------------------------------------|------------------|
| <span style="border: 1px solid red; display: inline-block; width: 20px; height: 10px;"></span> | 換地位置             |
| (10.00)                                                                                        | 宅盤計画高            |
|                                                                                                | 法 面              |
| 田                                                                                              | コンクリート標          |
| ○                                                                                              | プレート標            |
| (0.2)                                                                                          | 宅盤高と道路高との高低差     |
|                                                                                                | 電柱(支線)(予定)※3/8現在 |
|                                                                                                | 電柱(支柱)(予定)※3/8現在 |
|                                                                                                | 電柱・電線(予定)※3/8現在  |

※表示数値の単位：m

- (注意)
- ・仮換地の辺長は、事業施工中のため10cm単位で表示しております。今後、出来形確認測量の結果により多少変動することがあります。
  - ・給水施設(給水管、止水栓)は、φ20の口径を基本としています。
  - ・供給処理施設位置については、施工状況に伴い多少変動することがあります。
  - ・電柱(支線)については、3/8現在で計画を図示しています。施工状況に伴い多少変動することがあります。