


陸前高田市高田地区被災市街地復興土地区画整理事業
土地利活用促進バンク登録物件台帳

物件登録番号		市38	位置図	
所在地 (宅地番号)		高田町字森の前 703-1 (KB32街区1画地)		
面積		421.26㎡ (約127坪)		
用途地域		近隣商業地域		
都市計画等の有無		区域内		
建ぺい率 /容積率(%)		80/200		
接道道路 幅員(m)		宅地整備図参照		
電気・電話		引込み可 (電柱)	写真	
上水道		引き込み有		
下水道	汚水	引き込み有		
	雨水	要管理者協議		
ガス		個別プロパン		
希望取引形態		売買		
価格		売買: 11,410,000 円		
連絡先		陸前高田市役所 土地活用推進課 0192-54-2111		
掲載日			その他	


宅地整備図 (宅地番号 KB32-1)

平面図 S=1:200

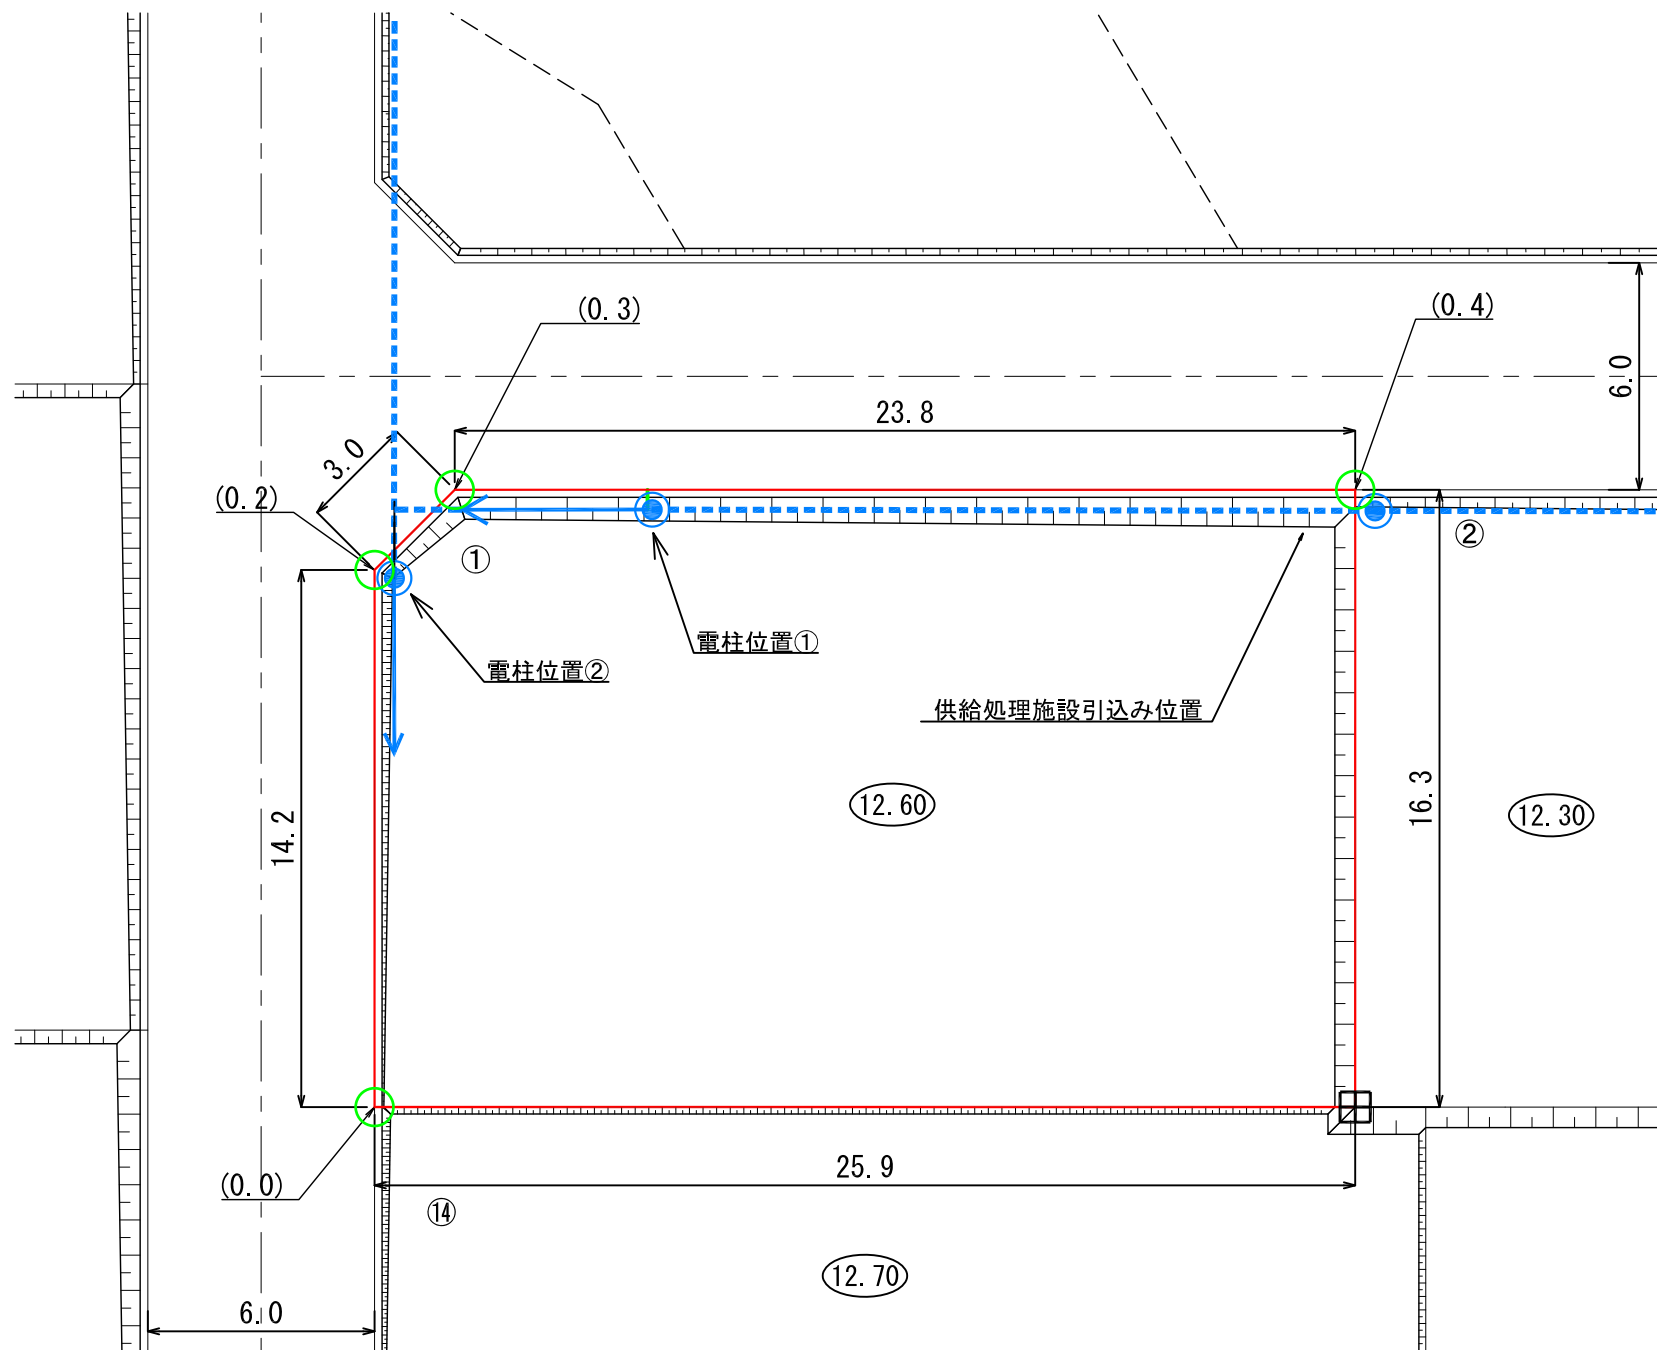

- (注意)
- ・仮換地の辺長は、事業施工中のため10cm単位で表示しております。今後、出来形確認測量の結果により多少変動することがあります。
 - ・給水施設（給水管、止水栓）は、φ20の口径を基本としています。
 - ・供給処理施設位置については、施工状況に伴い多少変動することがあります。

供給処理施設引込み位置図・電柱位置図

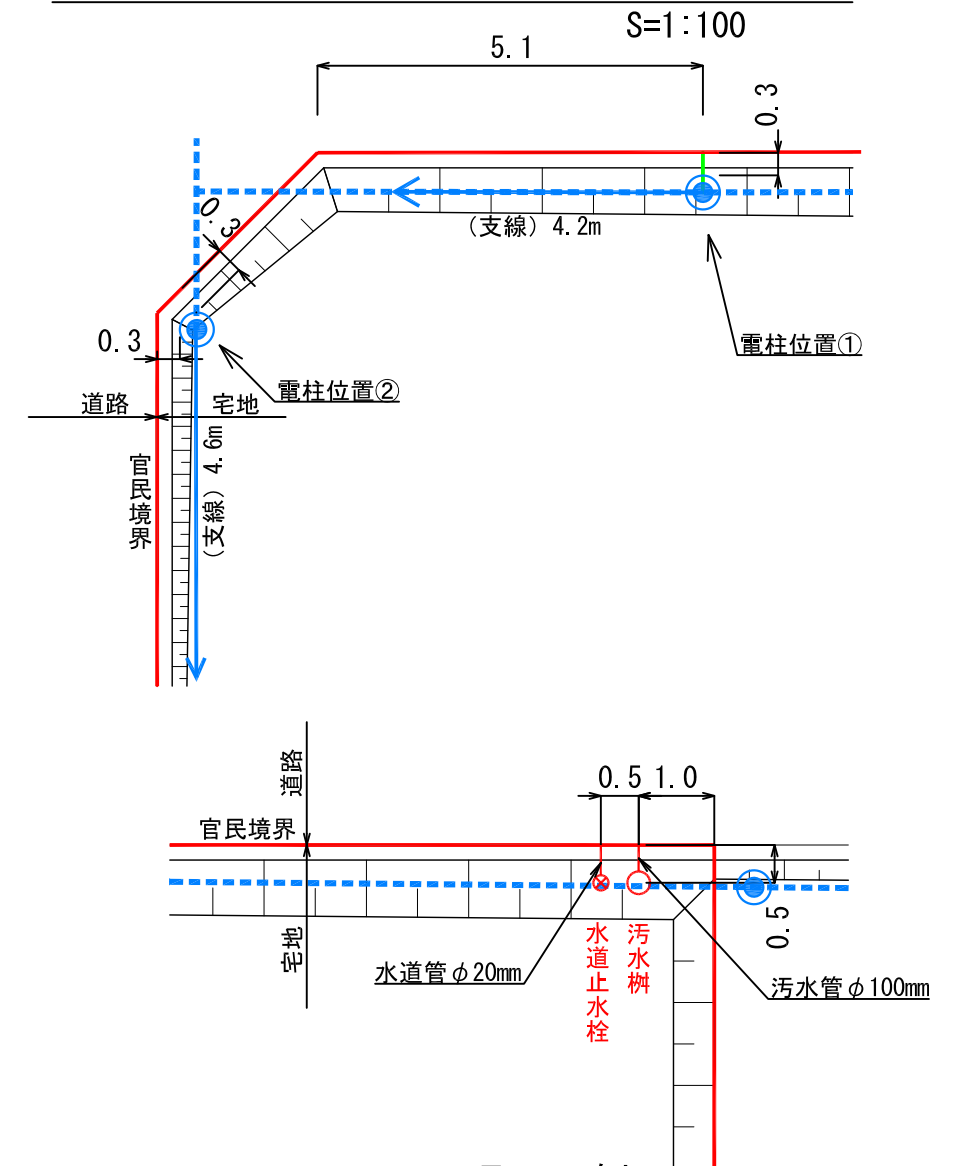

凡 例

記 号	名 称
	換地位置
(10.00)	宅盤計画高
	法 面
田	コンクリート標
○	プレート標
(0.2)	宅盤高と道路高との高低差
→ ● ←	電柱(支線あり)
--- ● ---	電柱・電線

※表示数値の単位：m