


陸前高田市高田地区被災市街地復興土地地区画整理事業  
土地利活用促進バンク登録物件台帳


|                 |    |                                     |     |  |
|-----------------|----|-------------------------------------|-----|--|
| 物件登録番号          |    | 市39                                 | 位置図 |  |
| 所在地<br>(宅地番号)   |    | 高田町字森の前<br>700-2<br><br>(KB34街区2画地) |     |  |
| 面積              |    | 191.50㎡<br>(約58坪)                   |     |  |
| 用途地域            |    | 近隣商業地域                              |     |  |
| 都市計画等の有無        |    | 区域内                                 |     |  |
| 建ぺい率<br>/容積率(%) |    | 80/200                              |     |  |
| 接道道路<br>幅員(m)   |    | 宅地整備図参照                             |     |  |
| 電気・電話           |    | 引込み可<br>(電柱)                        | 写真  |  |
| 上水道             |    | 引き込み有                               |     |  |
| 下水道             | 汚水 | 引き込み有                               |     |  |
|                 | 雨水 | 要管理者協議                              |     |  |
| ガス              |    | 個別プロパン                              |     |  |
| 希望取引形態          |    | 売買                                  |     |  |
| 価格              |    | 売買: 5,434,000 円                     |     |  |
| 連絡先             |    | 陸前高田市役所<br>土地活用推進課<br>0192-54-2111  |     |  |
| 掲載日             |    | その他                                 |     |  |

# 宅地整備図(宅地番号KB34 -2)


平面図 S=1:200

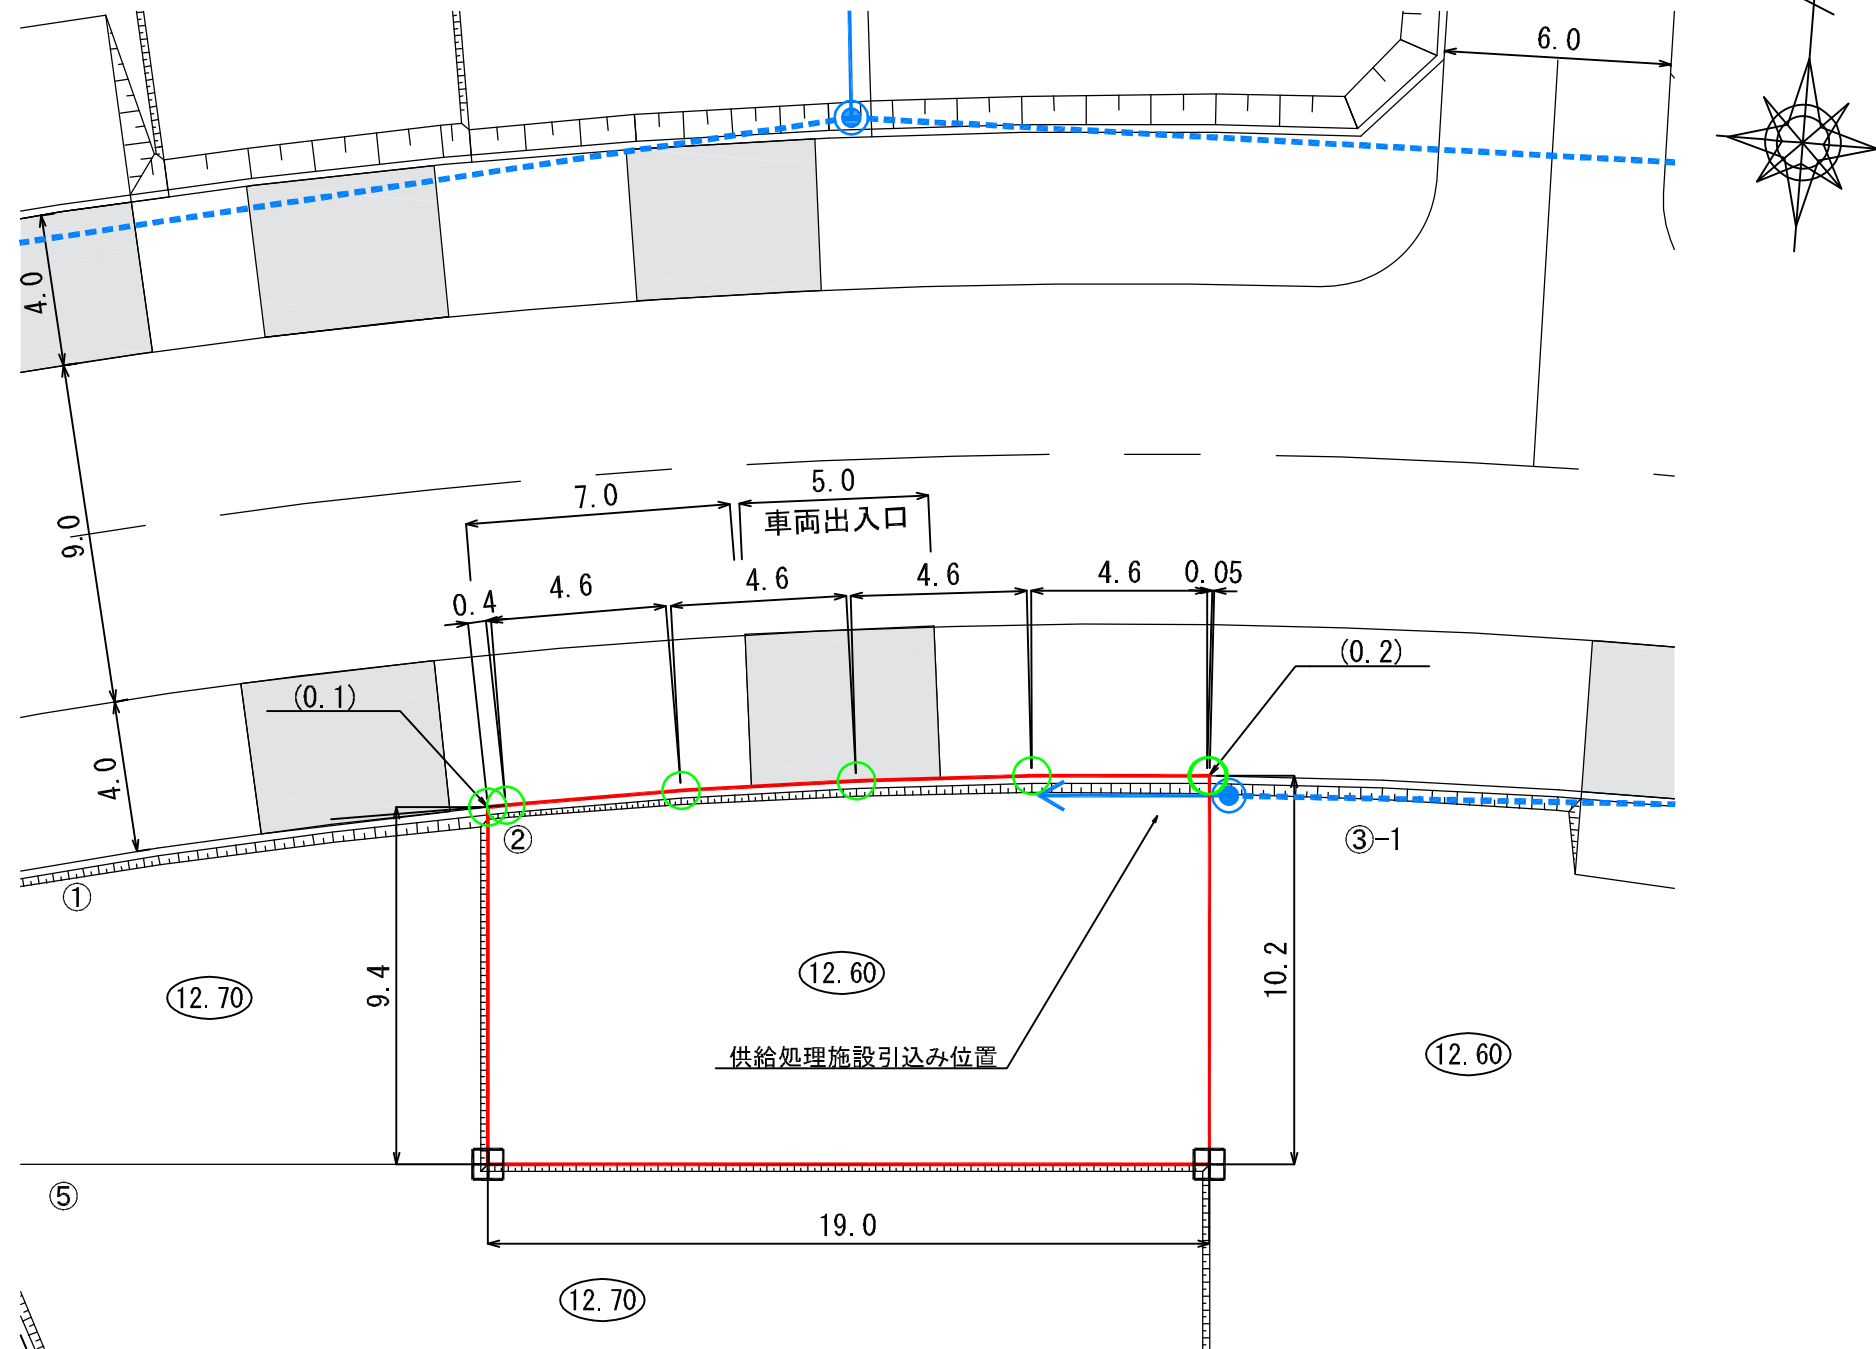

供給処理施設引込み位置図・電柱位置図 S=1:100

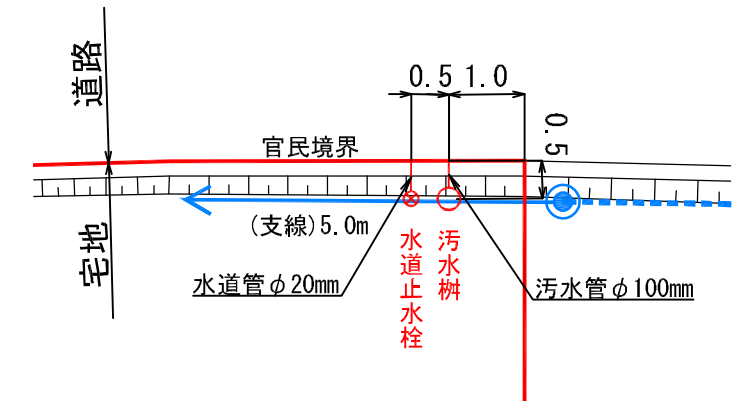

境界鉄詳細図 S=1:50

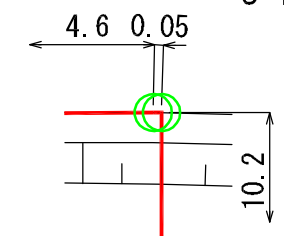

## 凡 例

| 記 号                                                                                            | 名 称              |
|------------------------------------------------------------------------------------------------|------------------|
| <span style="border: 1px solid red; display: inline-block; width: 20px; height: 10px;"></span> | 換地位置             |
| (10.00)                                                                                        | 宅盤計画高            |
|                                                                                                | 法 面              |
| 田                                                                                              | コンクリート標          |
| ○                                                                                              | プレート標            |
| (0.2)                                                                                          | 宅盤高と道路高との高低差     |
|                                                                                                | 電柱(支線)(予定)※3/8現在 |
|                                                                                                | 電柱・電線(予定)※3/8現在  |

※表示数値の単位：m

- (注意)
- ・仮換地の辺長は、事業施工中のため10cm単位で表示しております。今後、出来形確認測量の結果により多少変動することがあります。
  - ・給水施設(給水管、止水栓)は、φ20の口径を基本としています。
  - ・供給処理施設引込み位置については、施工状況に伴い多少変動することがあります。
  - ・電柱(支線)については、3/8現在で計画を図示しています。施工状況に伴い多少変動することがあります。