



**陸前高田市今泉地区被災市街地復興土地区画整理事業  
土地利活用促進バンク登録物件台帳**

|                 |    |                                       |     |  |
|-----------------|----|---------------------------------------|-----|--|
| 物件登録番号          |    | 市54                                   | 位置図 |  |
| 所在地<br>(宅地番号)   |    | 気仙町字愛宕下<br>323-8<br>(92街区6画地)         |     |  |
| 面積              |    | 729.91 (㎡)<br>(約221坪)                 |     |  |
| 用途地域            |    | 第一種住居地域                               |     |  |
| 都市計画等の有無        |    | 区域内                                   |     |  |
| 建ぺい率<br>/容積率(%) |    | 60/200                                |     |  |
| 接道道路<br>幅員(m)   |    | 宅地整備図参照                               |     |  |
| 電気・電話           |    | 引き込み可<br>(電柱)                         | 写真  |  |
| 上水道             |    | 引き込み有                                 |     |  |
| 下水道             | 汚水 | 引き込み有                                 |     |  |
|                 | 雨水 | 要管理者協議                                |     |  |
| ガス              |    | 個別プロパン                                |     |  |
| 希望取引形態          |    | 売買                                    |     |  |
| 価格              |    | 売買: 10,542,000 円                      |     |  |
| 連絡先             |    | 陸前高田市役所<br>建設部土地活用推進課<br>0192-54-2111 |     |  |
| 掲載日             |    |                                       | その他 |  |

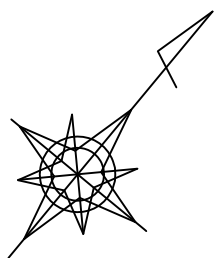


# 宅地整備図(宅地番号92街区⑥画地)

平面図 S=1:300

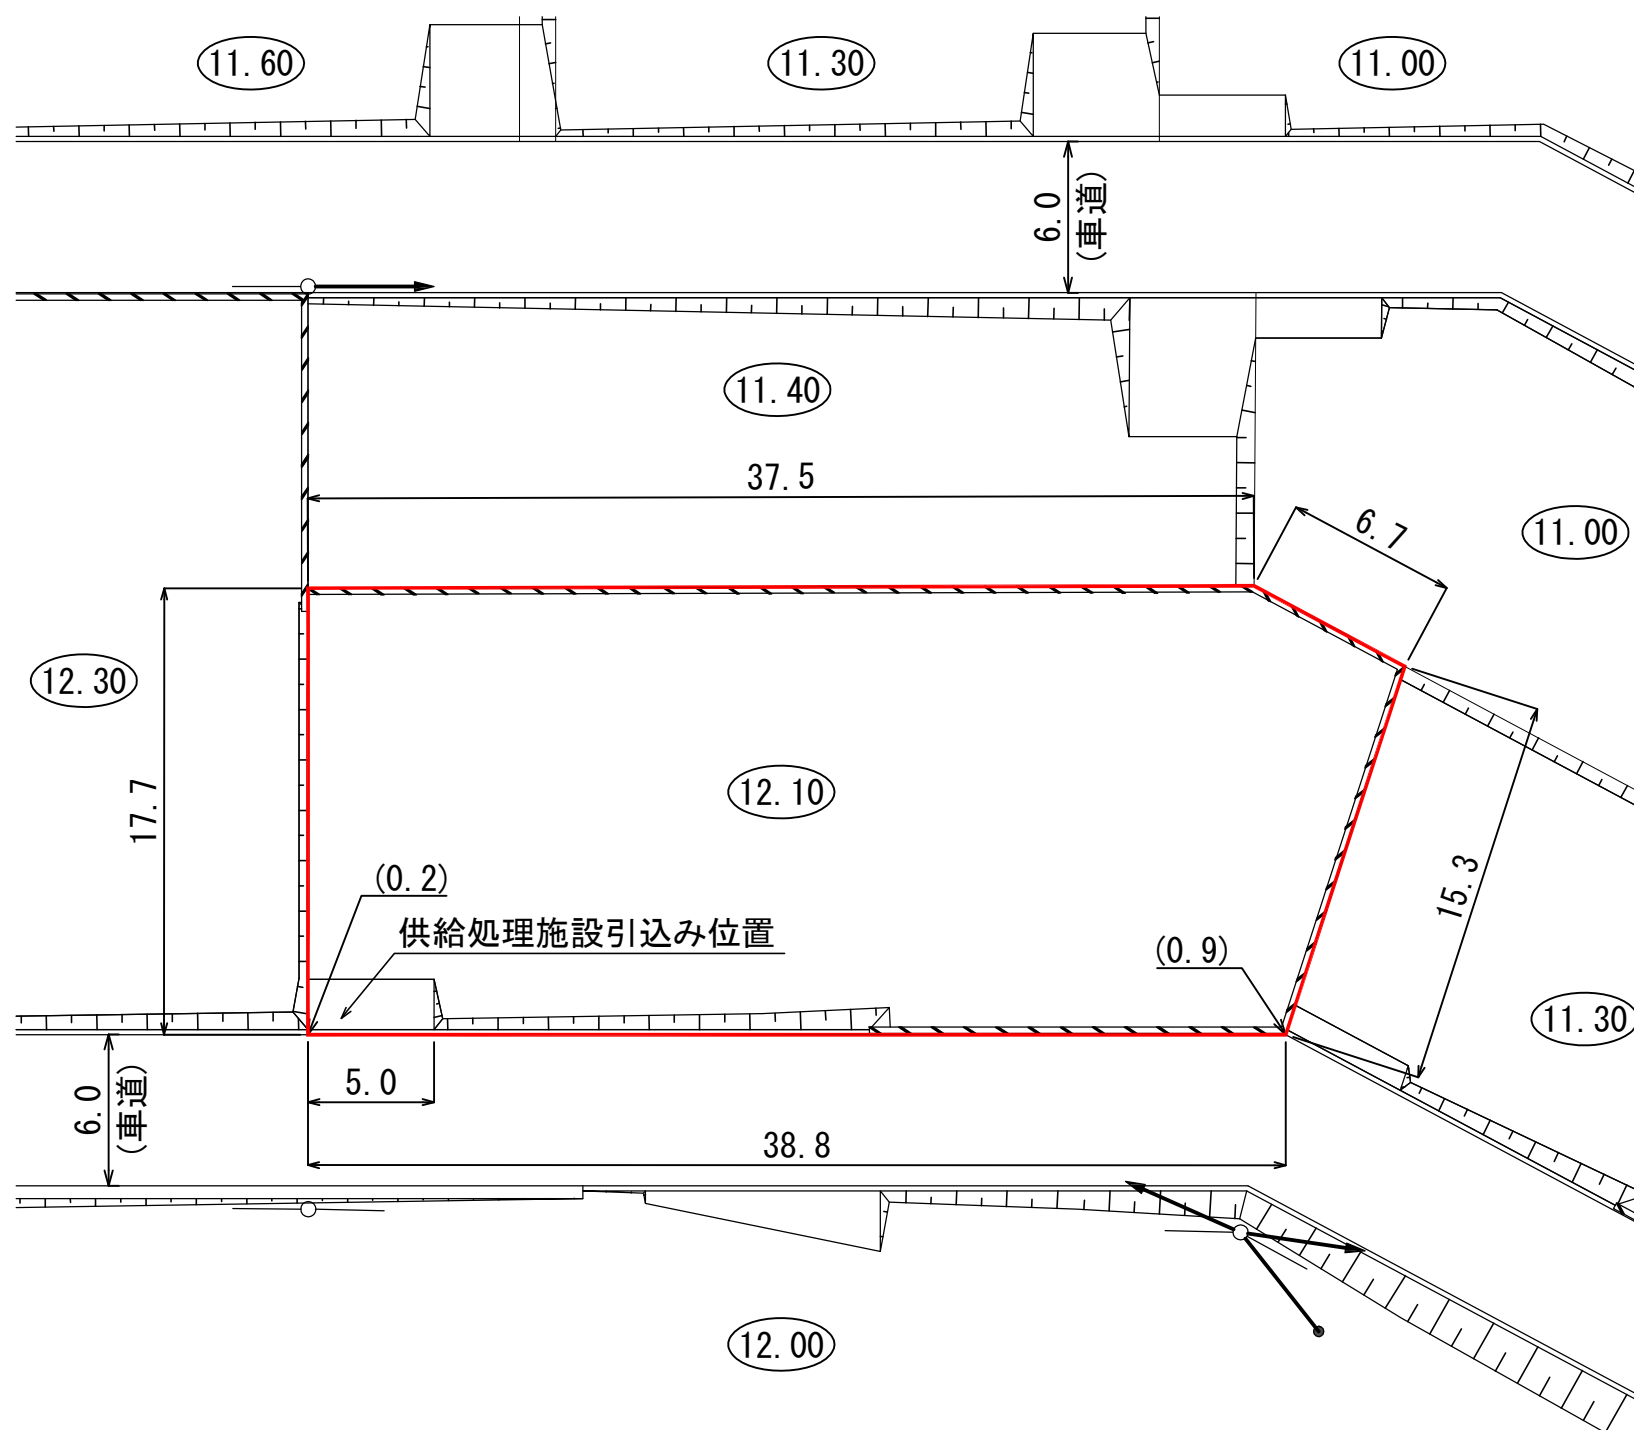

## 供給処理施設引込み位置図

S=1:100

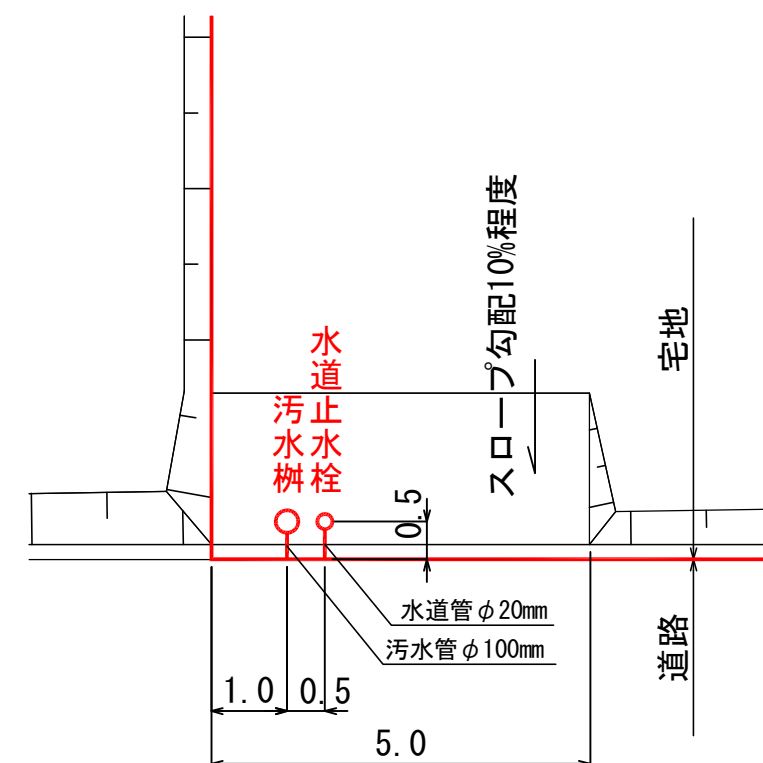

## 凡 例

| 記 号     | 名 称          |
|---------|--------------|
|         | 仮換地位置        |
| (45.00) | 宅盤高          |
|         | 法 面          |
|         | 擁 壁          |
| (0.2)   | 宅盤高と道路高との高低差 |
|         | 電柱 (単独)      |
|         | 電柱 (支線あり)    |
|         | 電柱 (支柱あり)    |

※表示数値の単位 : m

(注意) 仮換地の辺長は、事業施行中のため10cm単位で表示しております  
今後、出来形確認測量の結果により多少変動することがあります。