
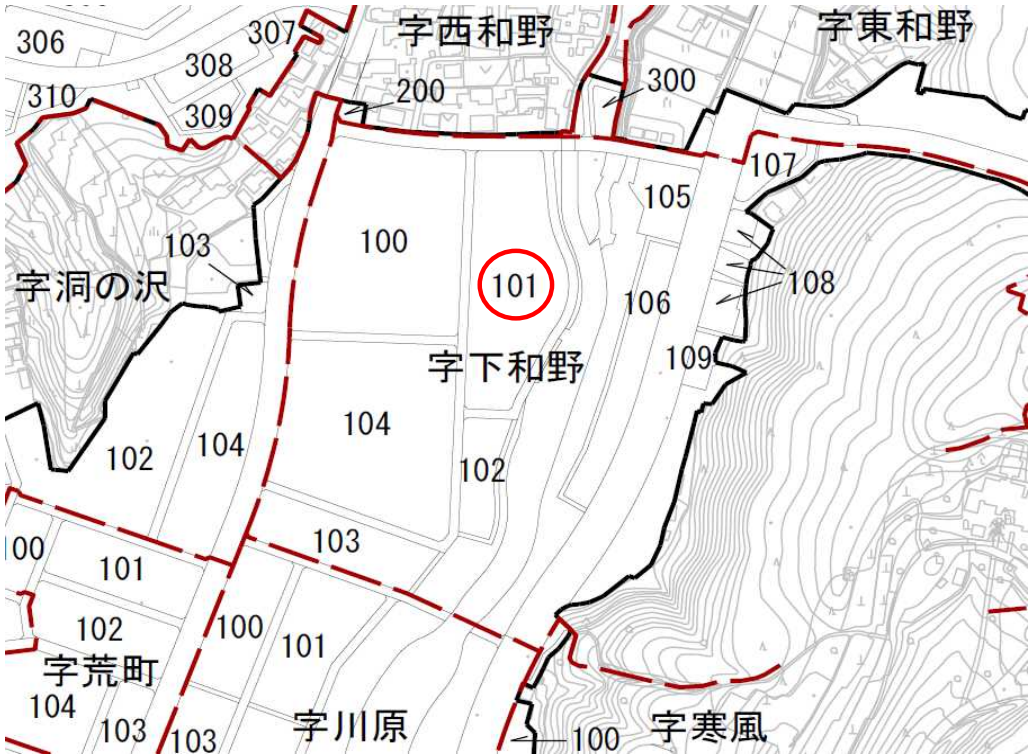


**陸前高田市高田地区被災市街地復興土地区画整理事業
土地利活用促進バンク登録物件台帳**


物件登録番号		市58		位置図	
所在地 (宅地番号)		高田町字下和野 101-11 (KC01街区8画地)			
面積		660.19㎡ (約200坪)			
用途地域		第一種住居地域			
都市計画等の有無		区域内			
建ぺい率 /容積率(%)		60/200			
接道道路幅員(m)		宅地整備図参照			
電気・電話		引込み可 (電柱)		写真	
上水道		引き込み有			
下水道	汚水	引き込み有			
	雨水	要管理者協議			
ガス		個別プロパン			
希望取引形態		売買			
価格		売買: 17,250,000 円			
連絡先		陸前高田市役所 土地活用推進課 0192-54-2111			
掲載日		その他			

宅地整備図
(宅地番号KC01-8)

平面図
S=1:200(A3)

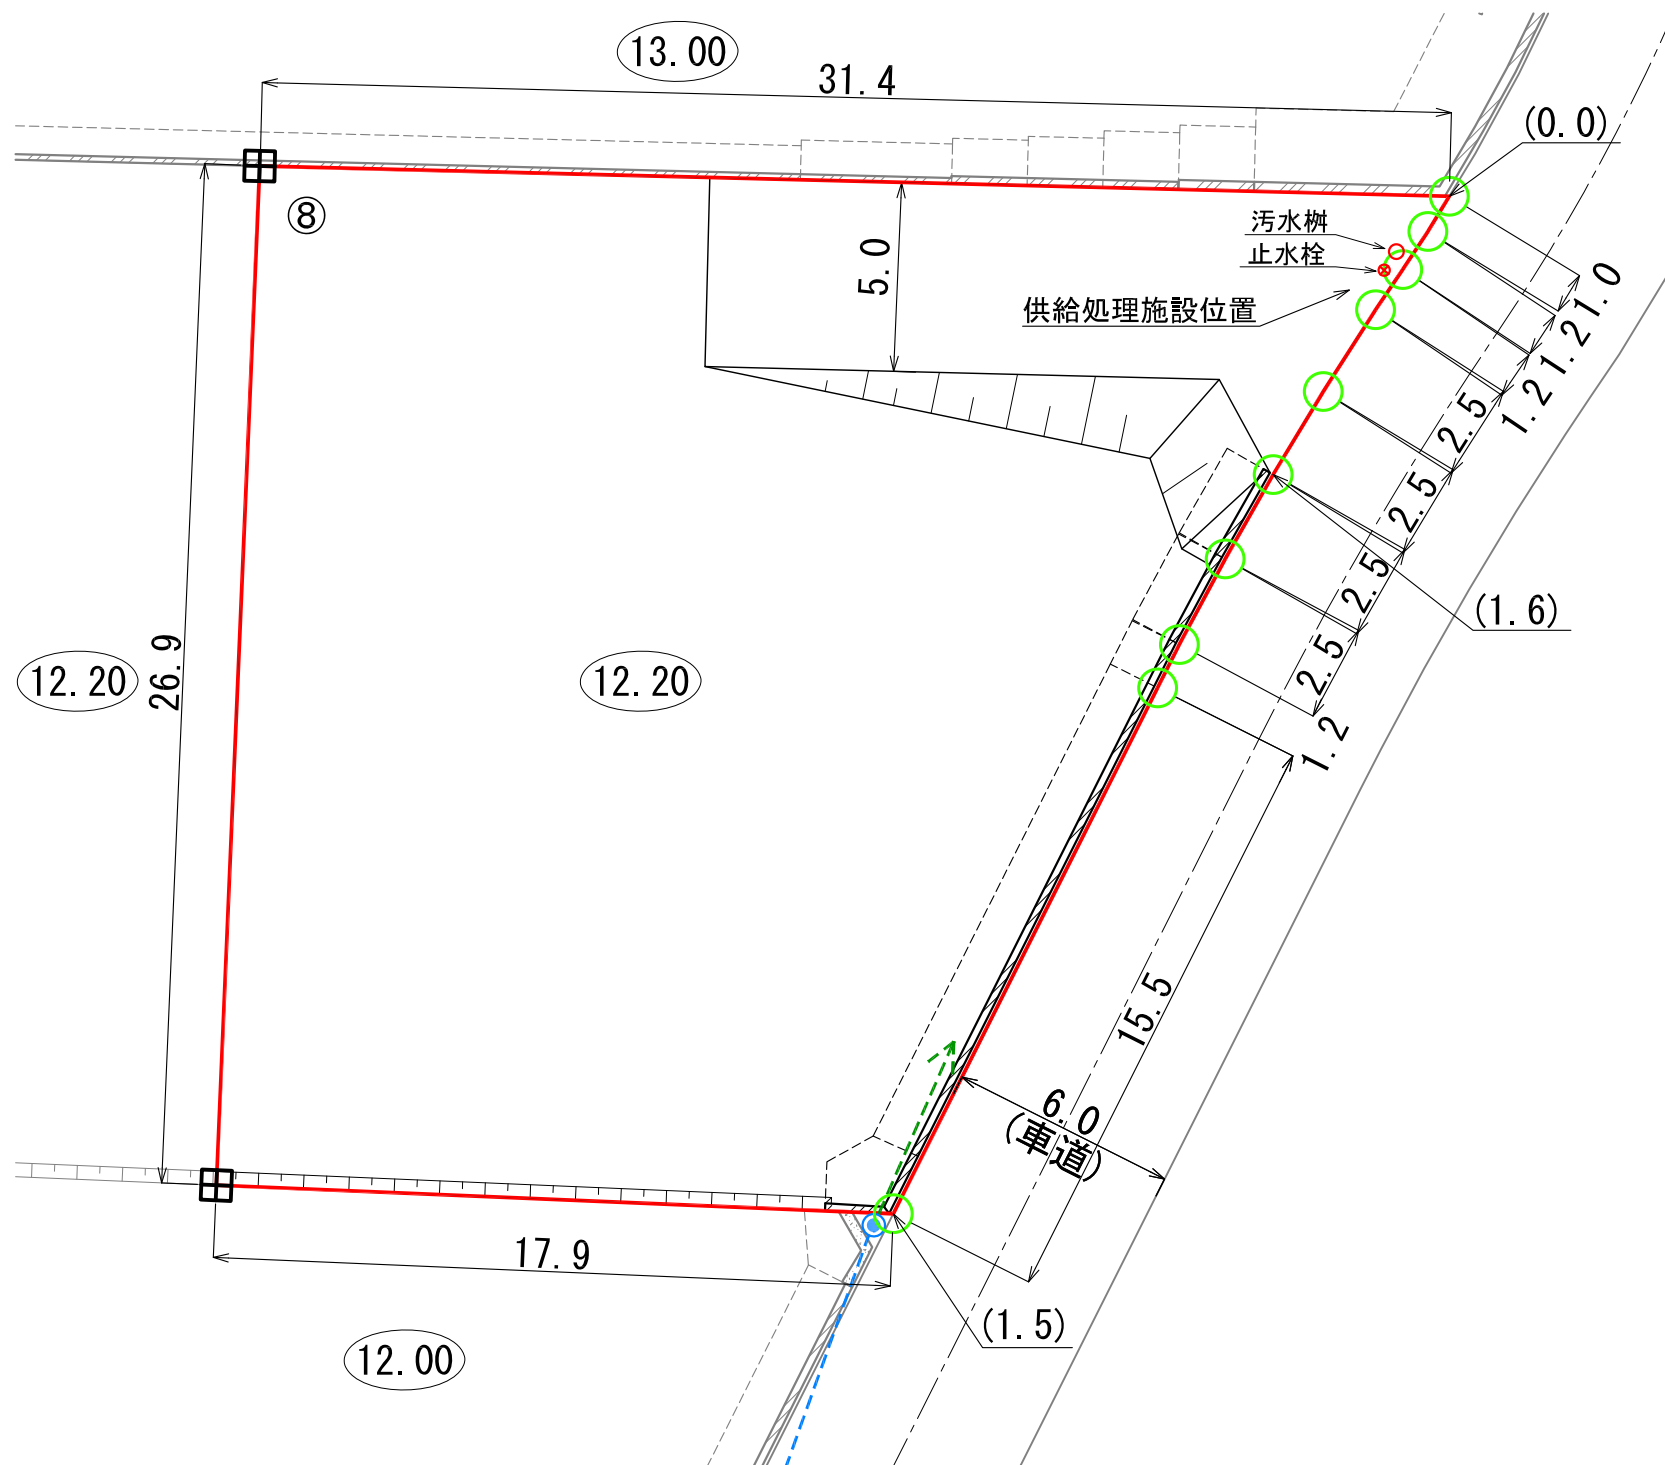

供給処理施設、電柱位置図
S=1:100(A3)

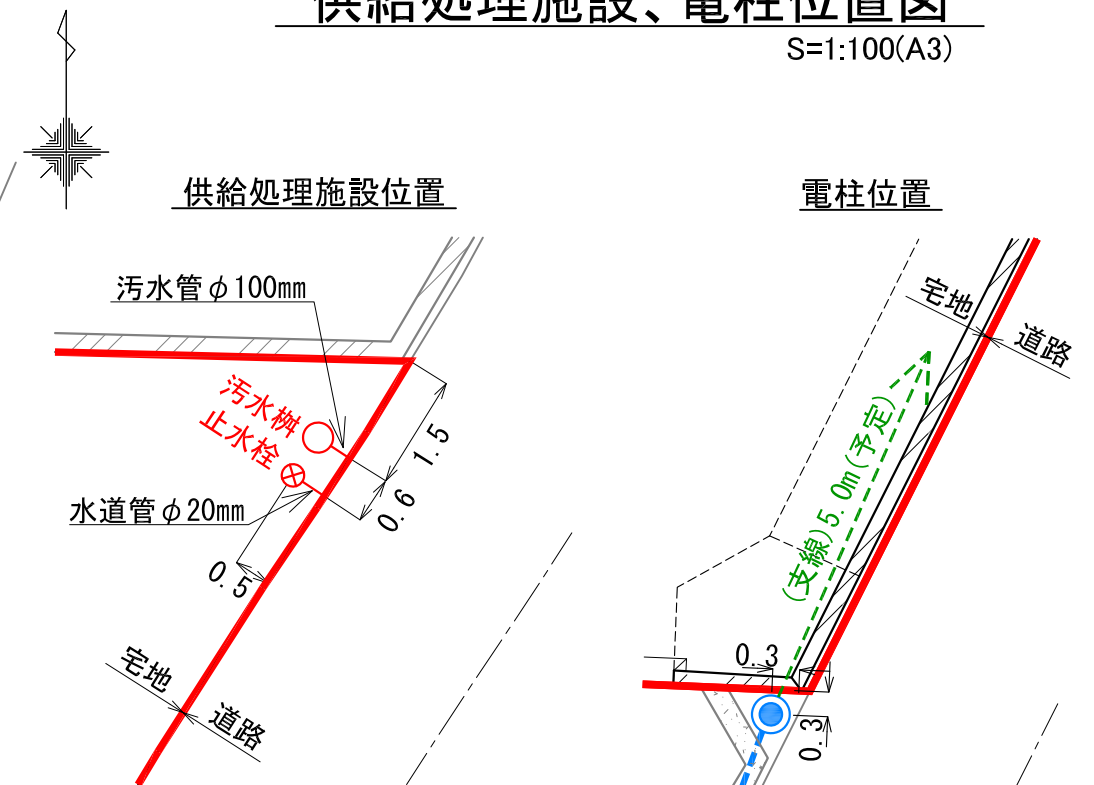

凡 例	
記 号	名 称
	換地位置
12.20	宅盤高
	法 面
	L型擁壁
(1.5)	宅盤高と道路高との高低差
⊗	水道止水栓
○	汚水枳
田	コンクリート標
○	プレート標
●→	電 柱 (支線あり)
---	電 線
→	支 線 (予定)

- (注意)
- 仮換地の辺長は、事業施行中のため10cm単位で表示しております。今後、出来形確認測量の結果により多少変動することがあります。
 - 供給処理施設位置については、施工状況に伴い多少変動することがあります。

※ 表示数値の単位：m