
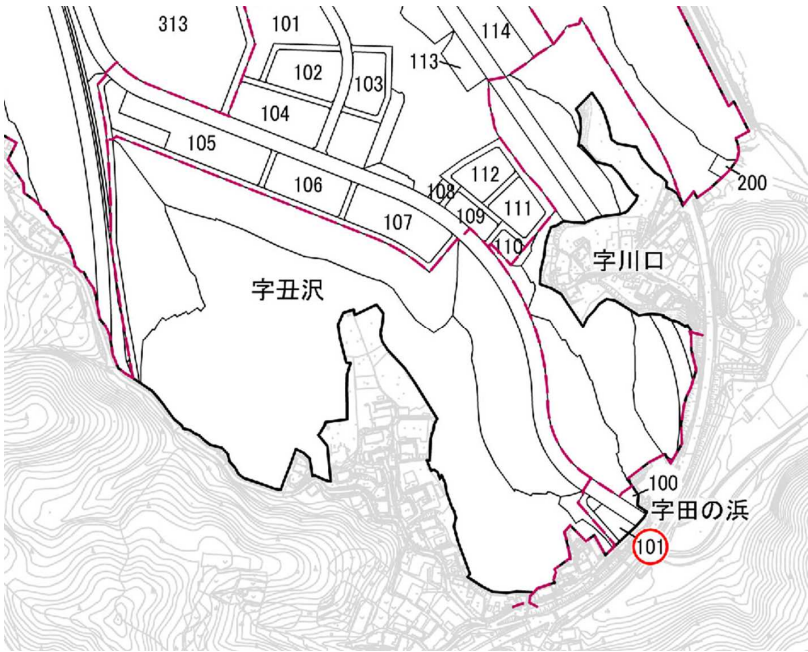



**陸前高田市今泉地区被災市街地復興土地地区画整理事業
土地利活用促進バンク登録物件台帳**

物件登録番号	市67	位 置 図	
所在地 (宅地番号)	気仙町字田の浜 101-1 (113街区2画地)		
面積	259.68 (㎡) (約78坪)		
用途地域	指定なし		
都市計画等の 有無	区域内		
建ぺい率 /容積率(%)	70/200		
接道道路 幅員(m)	宅地整備図参照		
電気・電話	引き込み可 (電柱)	写 真	
上水道	引き込み有		
下水道	汚水		
	雨水		
ガス	個別プロパン		
希望取引形態	売買		
価格	売買: 2,048,000 円		
連絡先	陸前高田市役所 建設部土地活用推進課 0192-54-2111		
掲載日		その他	

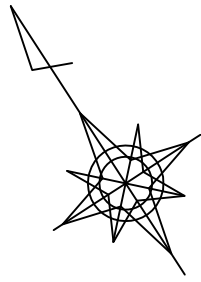


宅地整備図(宅地番号113街区②画地)

平面図 S=1:250

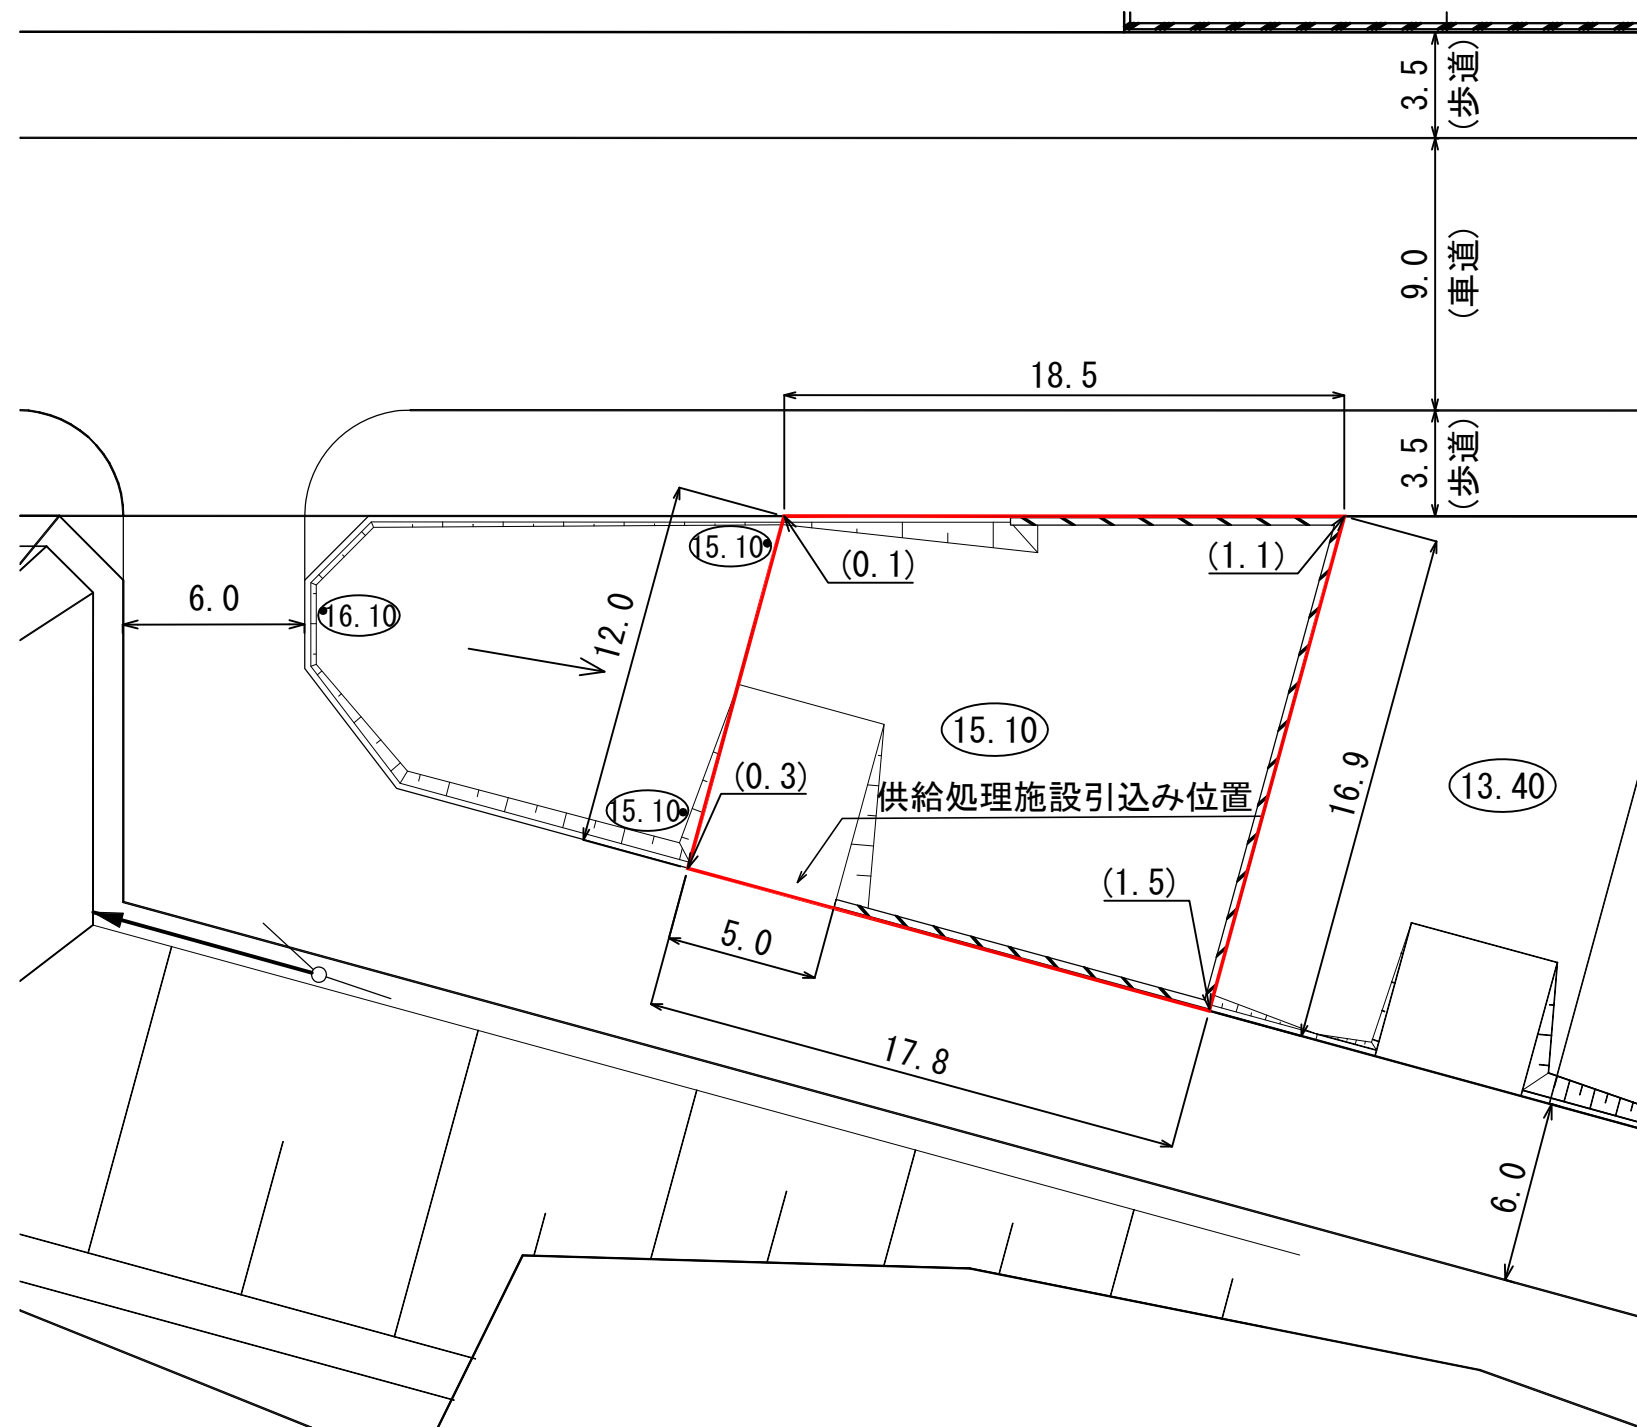

供給処理施設引込み位置図

S=1:100

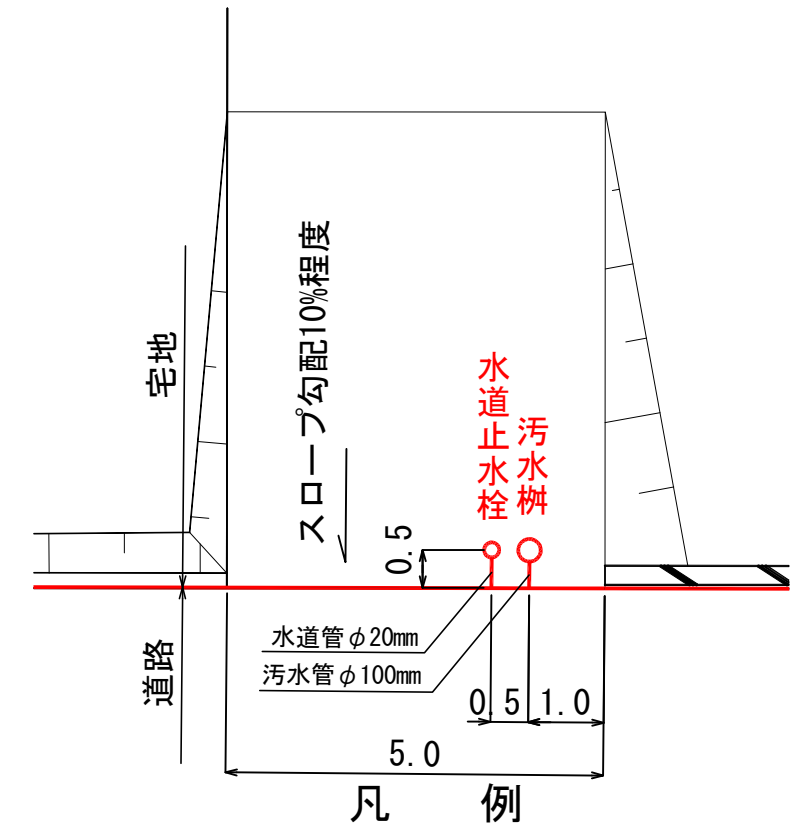

記号	名称
	仮換地位置
	宅盤高
	法面
	擁壁
	宅盤高と道路高との高低差
	電柱(単独)
	電柱(支線あり)
	電柱(支柱あり)

※表示数値の単位：m

(注意) 仮換地の辺長は、事業施行中のため10cm単位で表示しております
今後、出来形確認測量の結果により多少変動することがあります。