


陸前高田市高田地区被災市街地復興土地区画整理事業
土地利活用促進バンク登録物件台帳

物件登録番号		市76	位置図	
所在地 (宅地番号)		高田町字寒風 107-13 (KD13街区12画地)		
面積		197.45㎡ (約59坪)		
用途地域		第一種住居地域		
都市計画等の有無		区域内		
建ぺい率 /容積率(%)		60/200		
接道道路 幅員(m)		宅地整備図参照		
電気・電話		引込み可 (電柱)	写真	
上水道		引き込み有		
下水道	汚水	引き込み有		
	雨水	要管理者協議		
ガス		個別プロパン		
希望取引形態		売買		
価格		売買: 5,205,000 円		
連絡先		陸前高田市役所 土地活用推進課 0192-54-2111		
掲載日			その他	

宅地整備図
(宅地番号KD13-12)


平面図

S=1:200(A3)

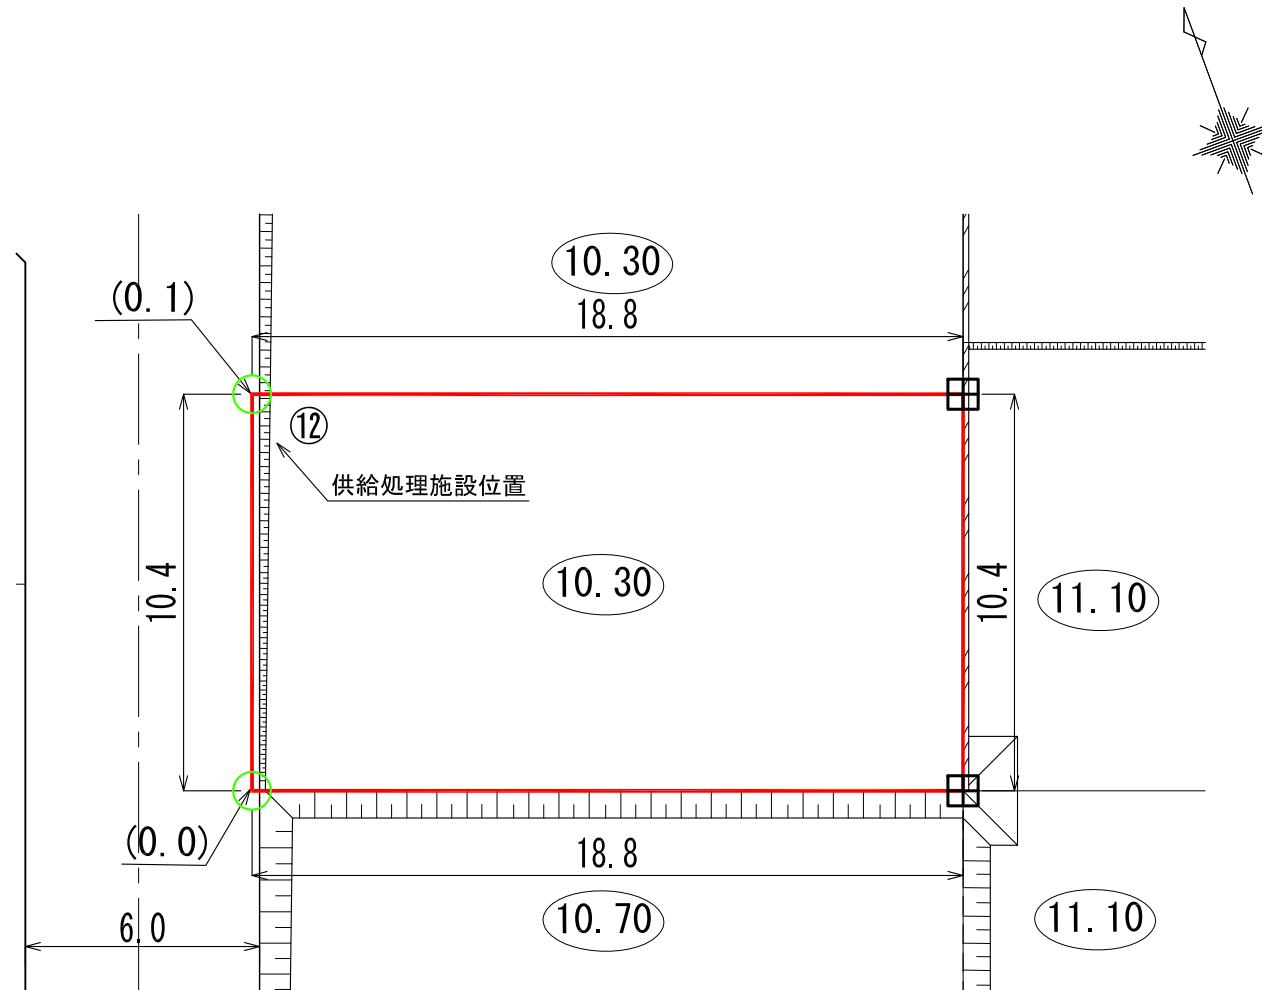

供給処理施設引込み位置図

S=1:100(A3)

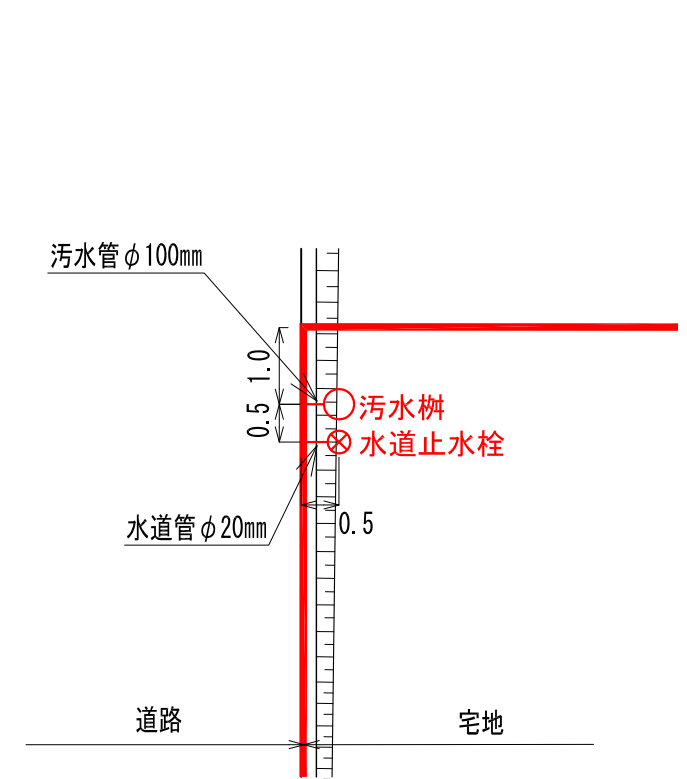

凡 例

記 号	名 称
	換地位置
	宅盤高
	法 面
	L型擁壁(隣地)
	宅盤高と道路高との高低差
	コンクリート標
	プレート標

※ 表示数値の単位 : m

(注意) 仮換地の辺長は、事業施行中のため10cm単位で表示しております。
今後、出来形確認測量の結果により多少変動することがあります。