


**陸前高田市高田地区被災市街地復興土地区画整理事業  
土地利活用促進バンク登録物件台帳**

| 物件登録番号        |                                     | 市7                                 | 位置図 |
|---------------|-------------------------------------|------------------------------------|-----|
| 所在地<br>(宅地番号) | 高田町字栃ヶ沢<br>260-1<br><br>(KA05街区3画地) |                                    |     |
|               | 面積                                  | 611.00㎡<br>(約185坪)                 |     |
|               | 用途地域                                | 準工業地域                              |     |
|               | 都市計画等の有無                            | 区域内                                |     |
|               | 建ぺい率<br>/容積率(%)                     | 60/200                             |     |
|               | 接道道路<br>幅員(m)                       | 宅地整備図参照                            |     |
| 電気・電話         |                                     | 引込み可<br>(電柱)                       | 写真  |
| 上水道           |                                     | 引き込み有                              |     |
| 下水道           | 汚水                                  | 引き込み有                              |     |
|               | 雨水                                  | 要管理者協議                             |     |
| ガス            |                                     | 個別プロパン                             |     |
| 希望取引形態        |                                     | 売買                                 |     |
| 価格            |                                     | 売買: 15,494,000 円                   |     |
| 連絡先           |                                     | 陸前高田市役所<br>土地活用推進課<br>0192-54-2111 |     |
| 掲載日           |                                     | その他                                |     |


宅地整備図  
(宅地番号KA05 -3)

平面図 S=1:300

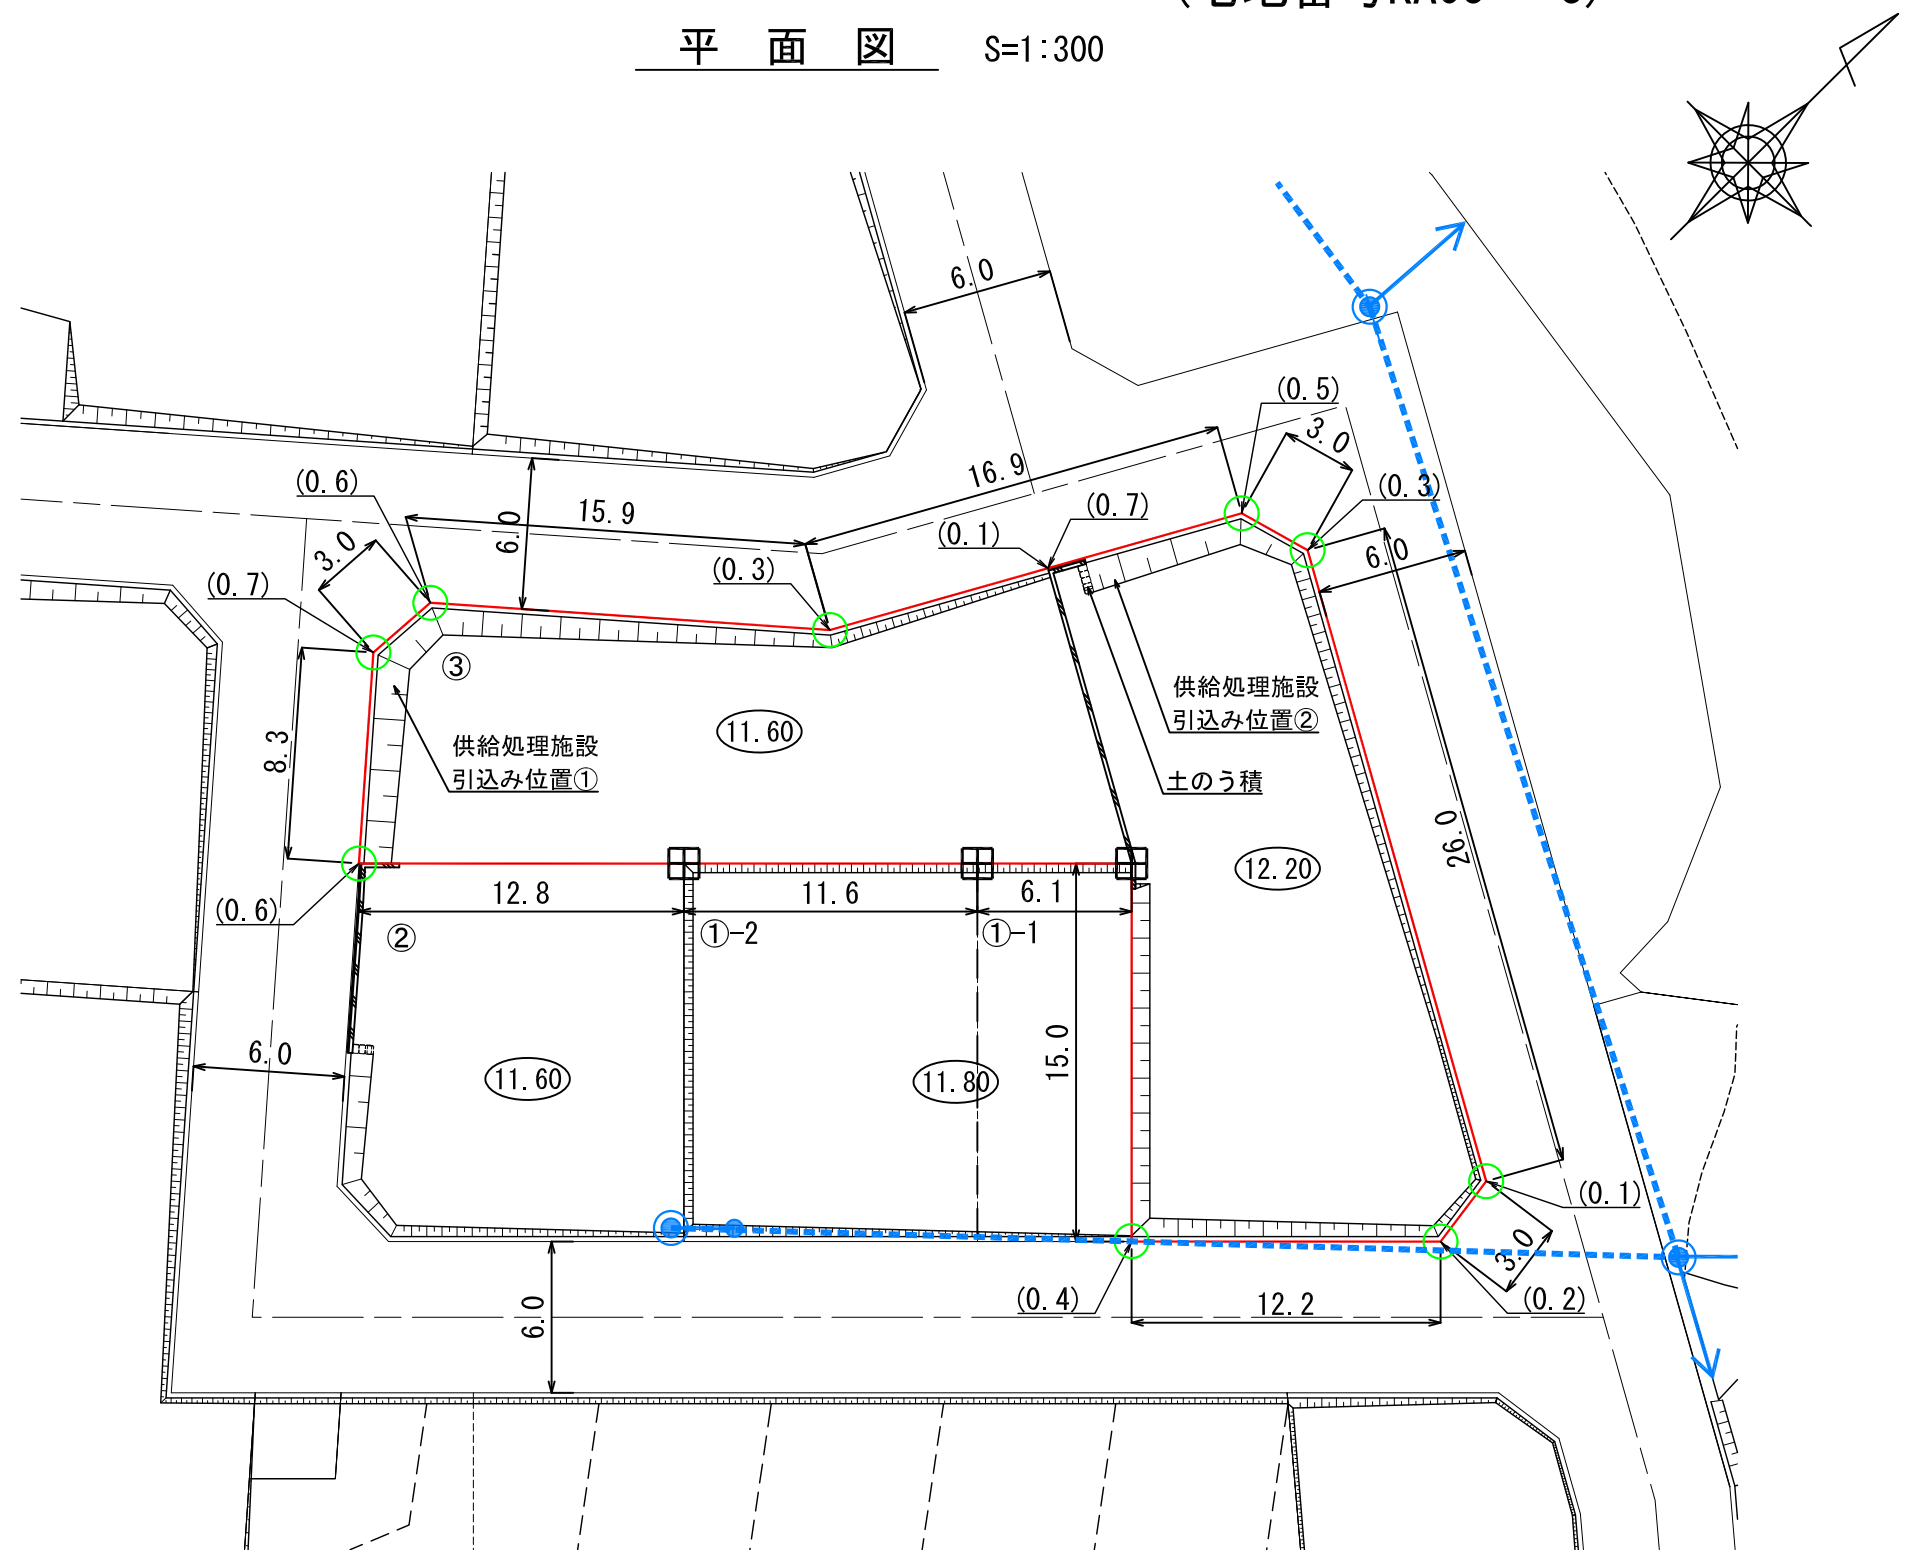

- (注意)
- ・仮換地の辺長は、事業施工中のため10cm単位で表示しております。今後、出来形確認測量の結果により多少変動することがあります。
  - ・給水施設（給水管、止水栓）は、φ20の口径を基本としています。
  - ・供給処理施設位置については、施工状況に伴い多少変動することがあります。

供給処理施設引込み位置図  
S=1:100

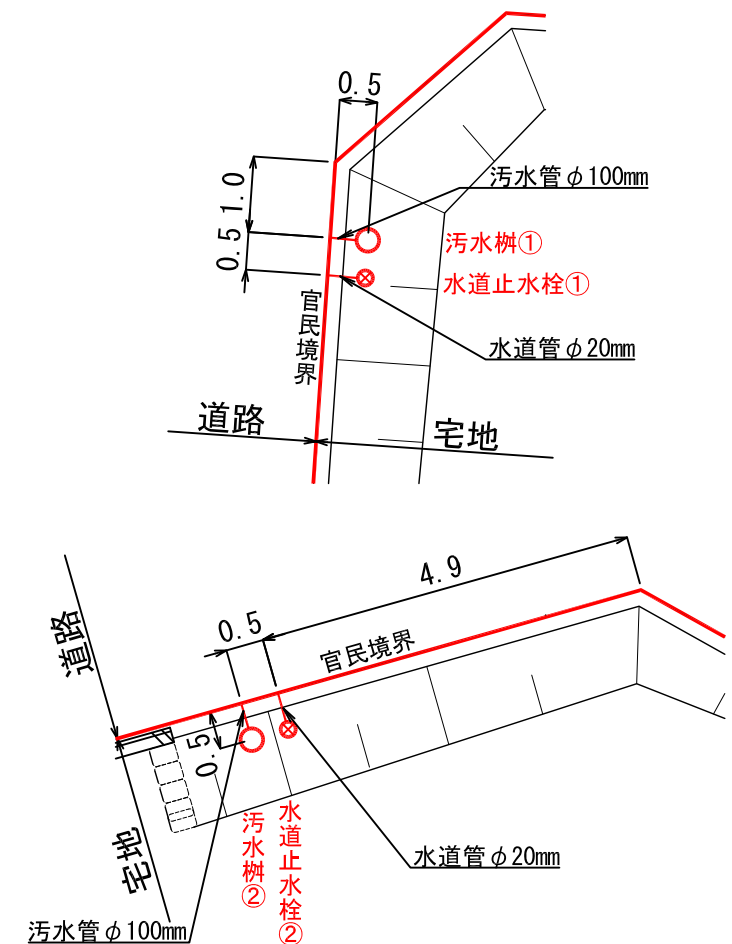

凡 例

| 記 号 | 名 称          |
|-----|--------------|
|     | 換地位置         |
|     | 宅盤計画高        |
|     | 法 面          |
|     | L 型擁壁        |
|     | コンクリート標      |
|     | プレート標        |
|     | 宅盤高と道路高との高低差 |
|     | 電柱(支柱あり)     |
|     | 電柱(支線あり)     |
|     | 電柱・電線        |

※表示数値の単位：m