



陸前高田市高田地区被災市街地復興土地区画整理事業  
土地利活用促進バンク登録物件台帳


|                 |    |                                    |                                                                                     |  |
|-----------------|----|------------------------------------|-------------------------------------------------------------------------------------|--|
| 物件登録番号          |    | 市82                                | 位置図                                                                                 |  |
| 所在地<br>(宅地番号)   |    | 高田町寒風<br>110-10<br><br>(KD19街区8画地) |  |  |
| 面積              |    | 346.18㎡<br>(約104坪)                 |                                                                                     |  |
| 用途地域            |    | 第一種住居地域                            |                                                                                     |  |
| 都市計画等の有無        |    | 区域内                                |                                                                                     |  |
| 建ぺい率<br>/容積率(%) |    | 60/200                             |                                                                                     |  |
| 接道道路<br>幅員(m)   |    | 宅地整備図参照                            |                                                                                     |  |
| 電気・電話           |    | 引込み可<br>(電柱)                       | 写真                                                                                  |  |
| 上水道             |    | 引き込み有                              |                                                                                     |  |
| 下水道             | 汚水 | 引き込み有                              |                                                                                     |  |
|                 | 雨水 | 要管理者協議                             |                                                                                     |  |
| ガス              |    | 個別プロパン                             |                                                                                     |  |
| 希望取引形態          |    | 売買                                 |                                                                                     |  |
| 価格              |    | 売買: 9,125,000 円                    |                                                                                     |  |
| 連絡先             |    | 陸前高田市役所<br>土地活用推進課<br>0192-54-2111 |                                                                                     |  |
| 掲載日             |    |                                    | その他                                                                                 |  |

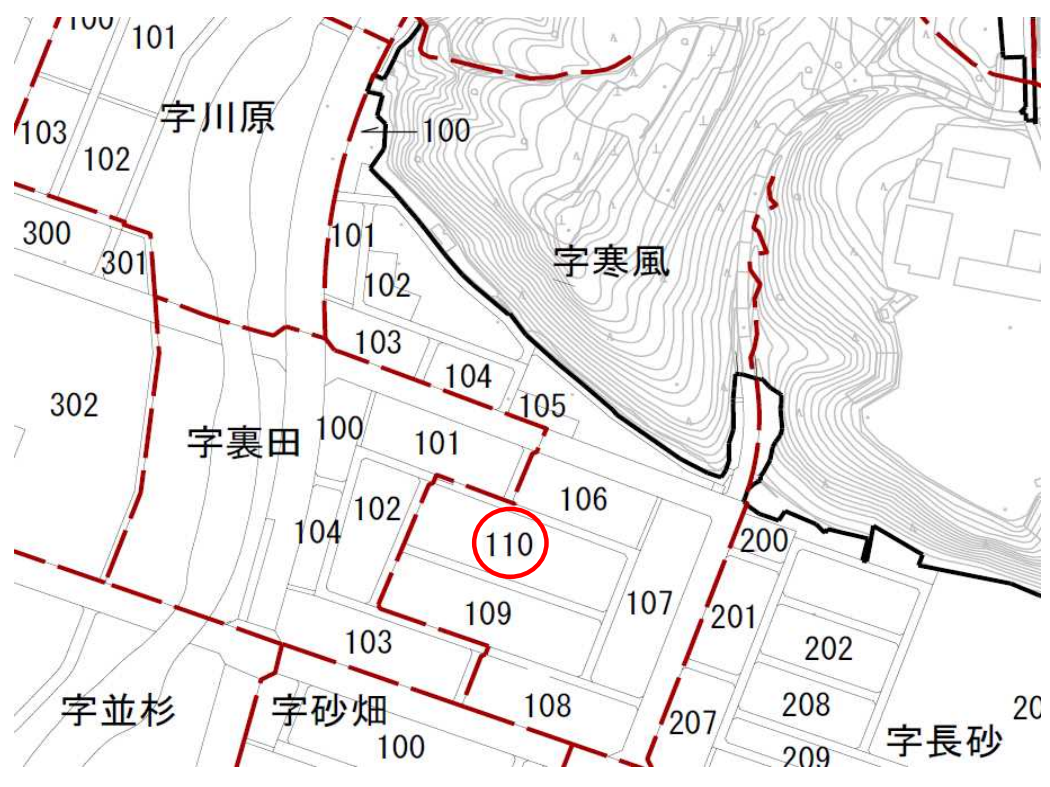

# 宅地整備図 (宅地番号KD19-8)

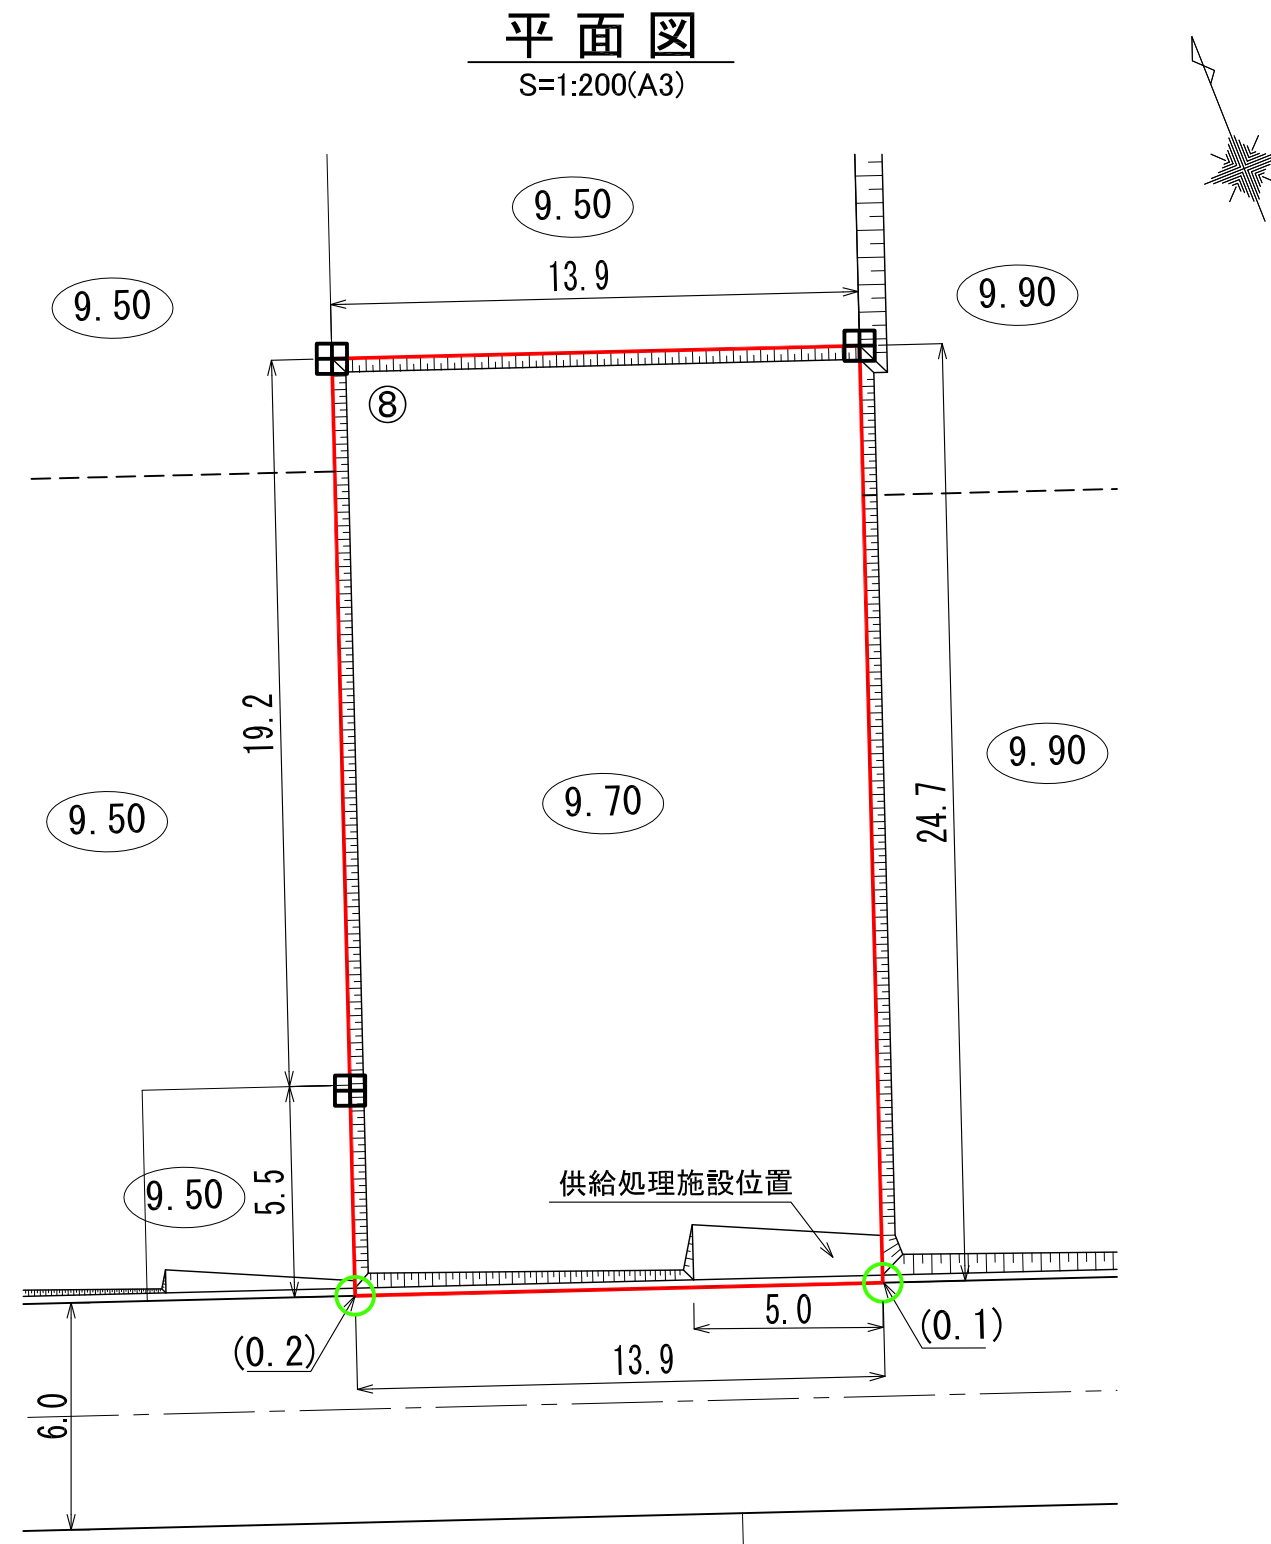

## 供給処理施設引込み位置図 S=1:100(A3)

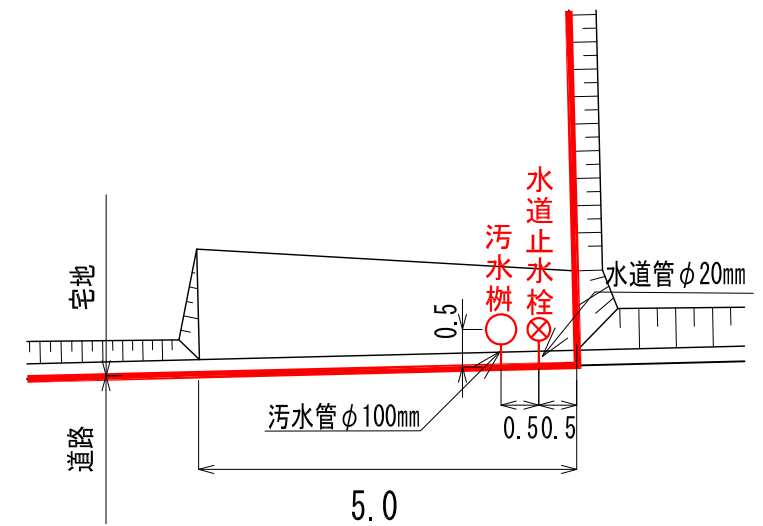

| 凡 例                                                                                            |              |
|------------------------------------------------------------------------------------------------|--------------|
| 記 号                                                                                            | 名 称          |
| <span style="border: 1px solid red; display: inline-block; width: 20px; height: 10px;"></span> | 換地位置         |
| <span style="border: 1px solid black; border-radius: 50%; padding: 2px;">9.70</span>           | 宅盤高          |
| <span style="border-bottom: 1px solid black; display: inline-block; width: 20px;"></span>      | 法 面          |
| (0.1)                                                                                          | 宅盤高と道路高との高低差 |
| 田                                                                                              | コンクリート標      |
| <span style="border: 1px solid green; border-radius: 50%; padding: 2px;">○</span>              | プレート標        |

(注意) 仮換地の辺長は、事業施行中のため10cm単位で表示しております。  
今後、出来形確認測量の結果により多少変動することがあります。

※ 表示数値の単位 : m