



陸前高田市高田地区被災市街地復興土地地区画整理事業
土地利活用促進バンク登録物件台帳

物件登録番号		市9	位置 図		
所在地 (宅地番号) 高田町字栃ヶ沢 261-12 (KA07街区9画地)					
				面積 225.25㎡ (約68坪)	
				用途地域 準工業地域	
				都市計画等の有無 区域内	
				建ぺい率 /容積率(%) 60/200	
				接道道路幅員(m) 宅地整備図参照	
電気・電話 引込み可 (電柱)		写 真 			
上水道 引き込み有					
下水道	汚水 引き込み有				
	雨水 要管理者協議				
ガス 個別プロパン					
希望取引形態 売買					
価格 売買: 5,712,000 円					
連絡先 陸前高田市役所 土地活用推進課 0192-54-2111					
掲載日		その他			

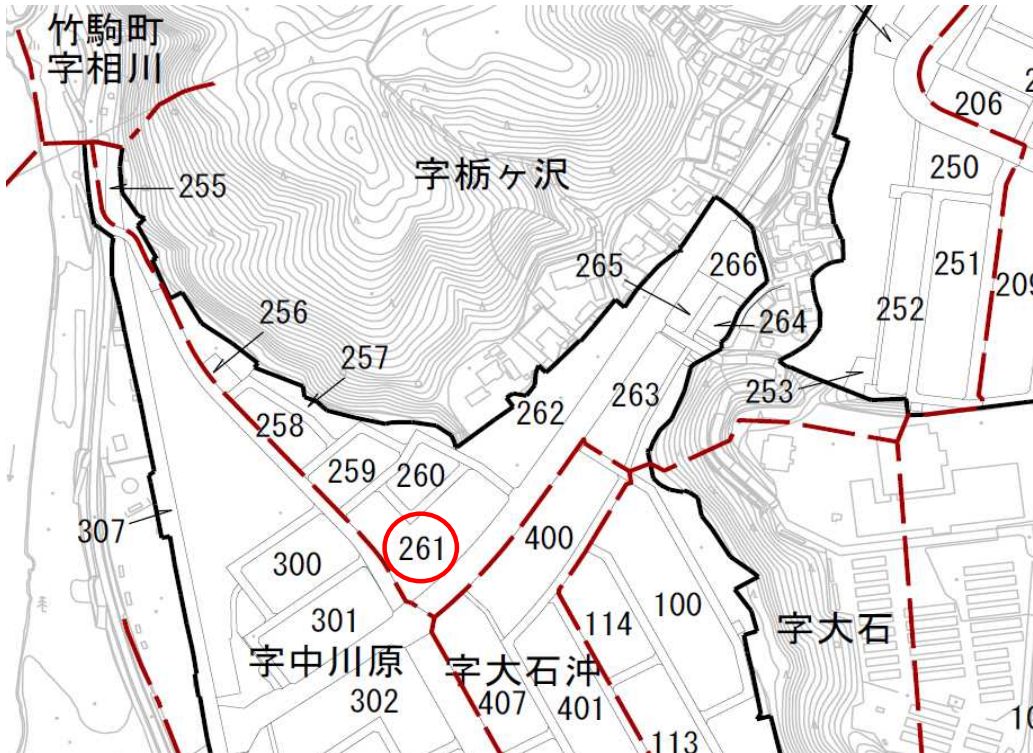


宅地整備図 (宅地番号KA07 -9)

平面図 S=1:200

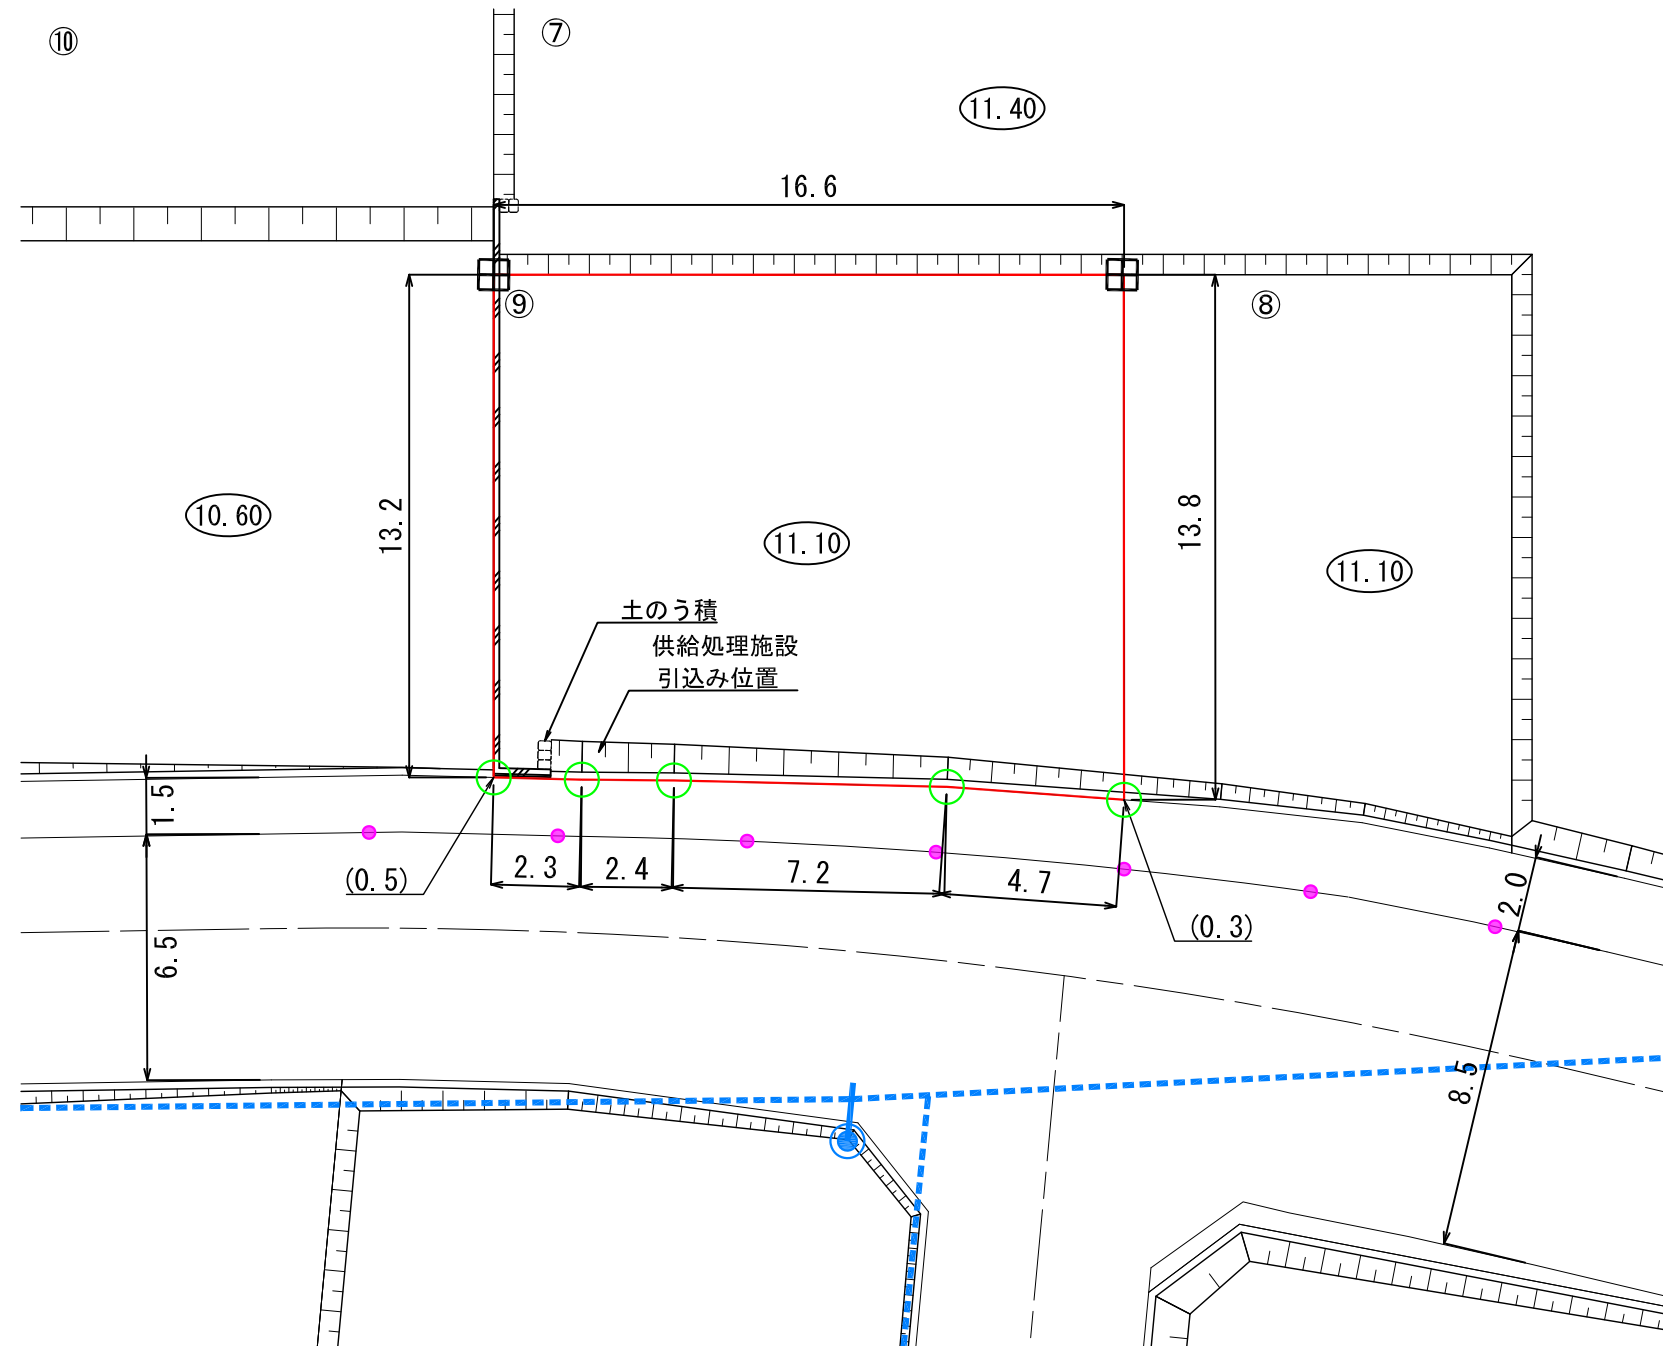

- (注意)
- ・仮換地の辺長は、事業施工中のため10cm単位で表示しております。今後、出来形確認測量の結果により多少変動することがあります。
 - ・給水施設（給水管、止水栓）は、φ20の口径を基本としています。
 - ・供給処理施設位置については、施工状況に伴い多少変動することがあります。

供給処理施設引込み位置図 S=1:100

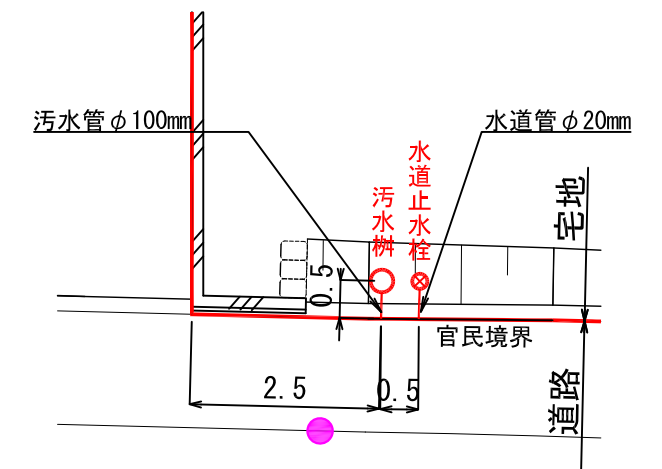

凡 例

記 号	名 称
	換地位置
10.00	宅盤計画高
	法 面
	L 型擁壁
田	コンクリート標
○	プレート標
(0.2)	宅盤高と道路高との高低差
	電柱・電線
●	ポストコーン

※表示数値の単位：m