

陸前高田市高田地区被災市街地復興土地区画整理事業
 土地利用促進バンク登録物件台帳


物件登録番号	333	位置図		
所在地 (宅地番号)	高田町字寒風 109-12 (KD18街区3)			
面積	432.48㎡ (約131坪)			
用途地域	第一種住居地域			
都市計画等の有無	区域内			
建ぺい率 /容積率(%)	60/200			
接道道路 幅員(m)	宅地整備図参照			
電気・電話	引込み可 (電柱)			写真
上水道	引き込み無			
下水道	汚水			引き込み有
	雨水			要管理者協議
ガス	個別プロパン			
希望取引形態	売買			
希望価格	売買: 4,500,000 円			
宅建業者 (連絡先)	有限会社共和建設 (0192-55-2236)			
掲載日	令和5年7月21日	その他	建設条件付帯	

宅地整備図

(宅地番号KD18-3)


平面図

S=1:300(A3)

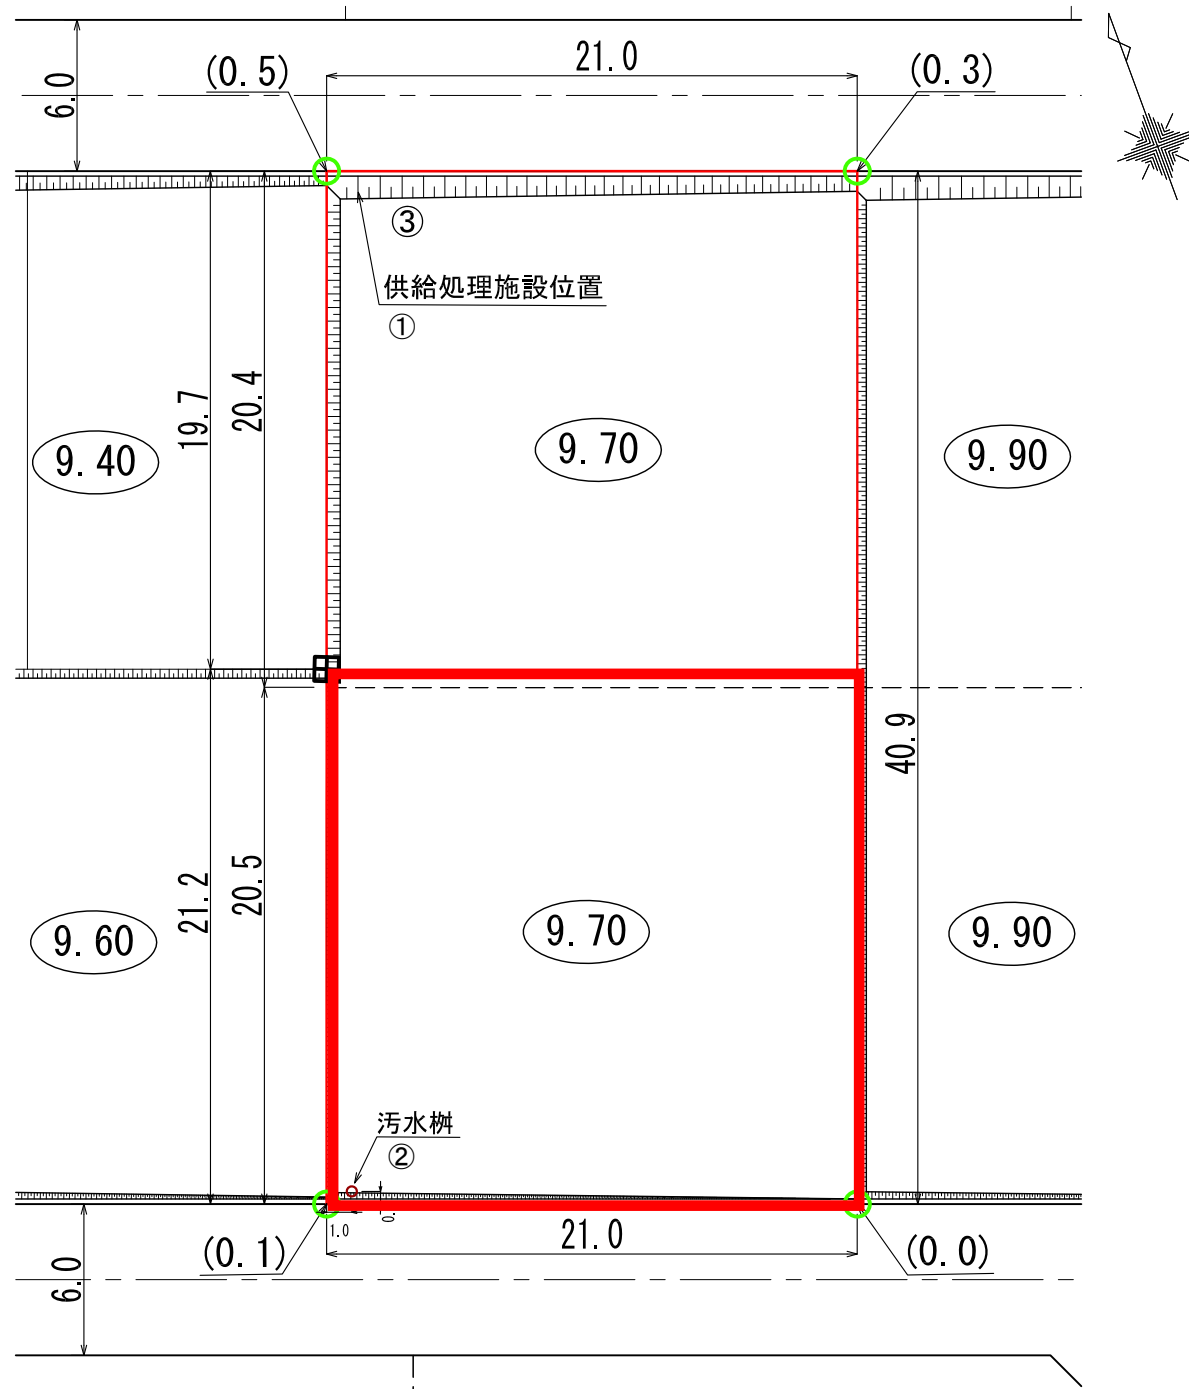

供給処理施設引込み位置図

S=1:100(A3)

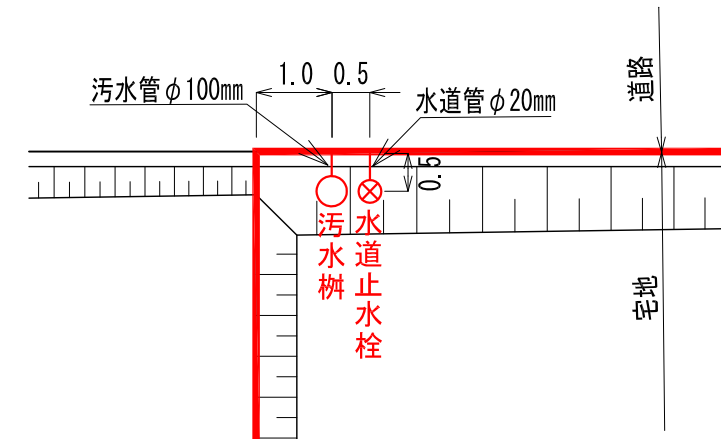

凡 例

記 号	名 称
	換地位置
	宅盤高
	法 面
(0.0)	宅盤高と道路高との高低差
	コンクリート標
	プレート標

(注意) 仮換地の辺長は、事業施行中のため10cm単位で表示しております。
今後、出来形確認測量の結果により多少変動することがあります。

※ 表示数値の単位：m