

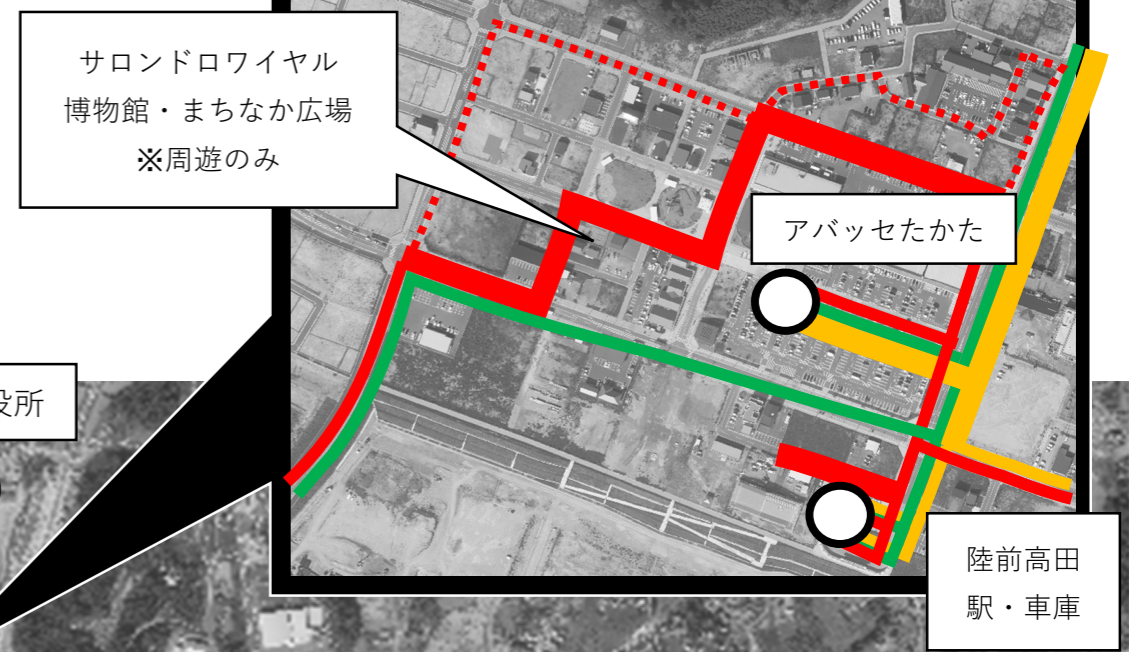


主な変更点	
	いずれも変更登録後、速やかに実施
経路	道の駅循環線：道の駅高田松原～カモシー～（吉田家住宅・気仙町慰霊碑経由）～ワタミオーガニックランド～（サロンドロワイヤル・博物館・まちなか広場経由）～アバッセたかた～陸前高田駅～道の駅高田松原
	中田団地循環線：中田団地発着とし、アバッセたかた及び市役所へ経路延長
	今泉団地循環線：高台部を通る経路に変更し、今泉コミセン～龍泉寺前～三本松公園前～今泉団地～アバッセたかた～陸前高田市役所前～陸前高田駅
停留所	今泉コミセン、龍泉寺前、三本松公園前を新設
運行日	中田団地・今泉団地循環線：週3日運行
便数・ダイヤ	道の駅循環線：12便/日、中田団地・今泉団地循環線：各4便/日

高田地区の経路変更など拡大図

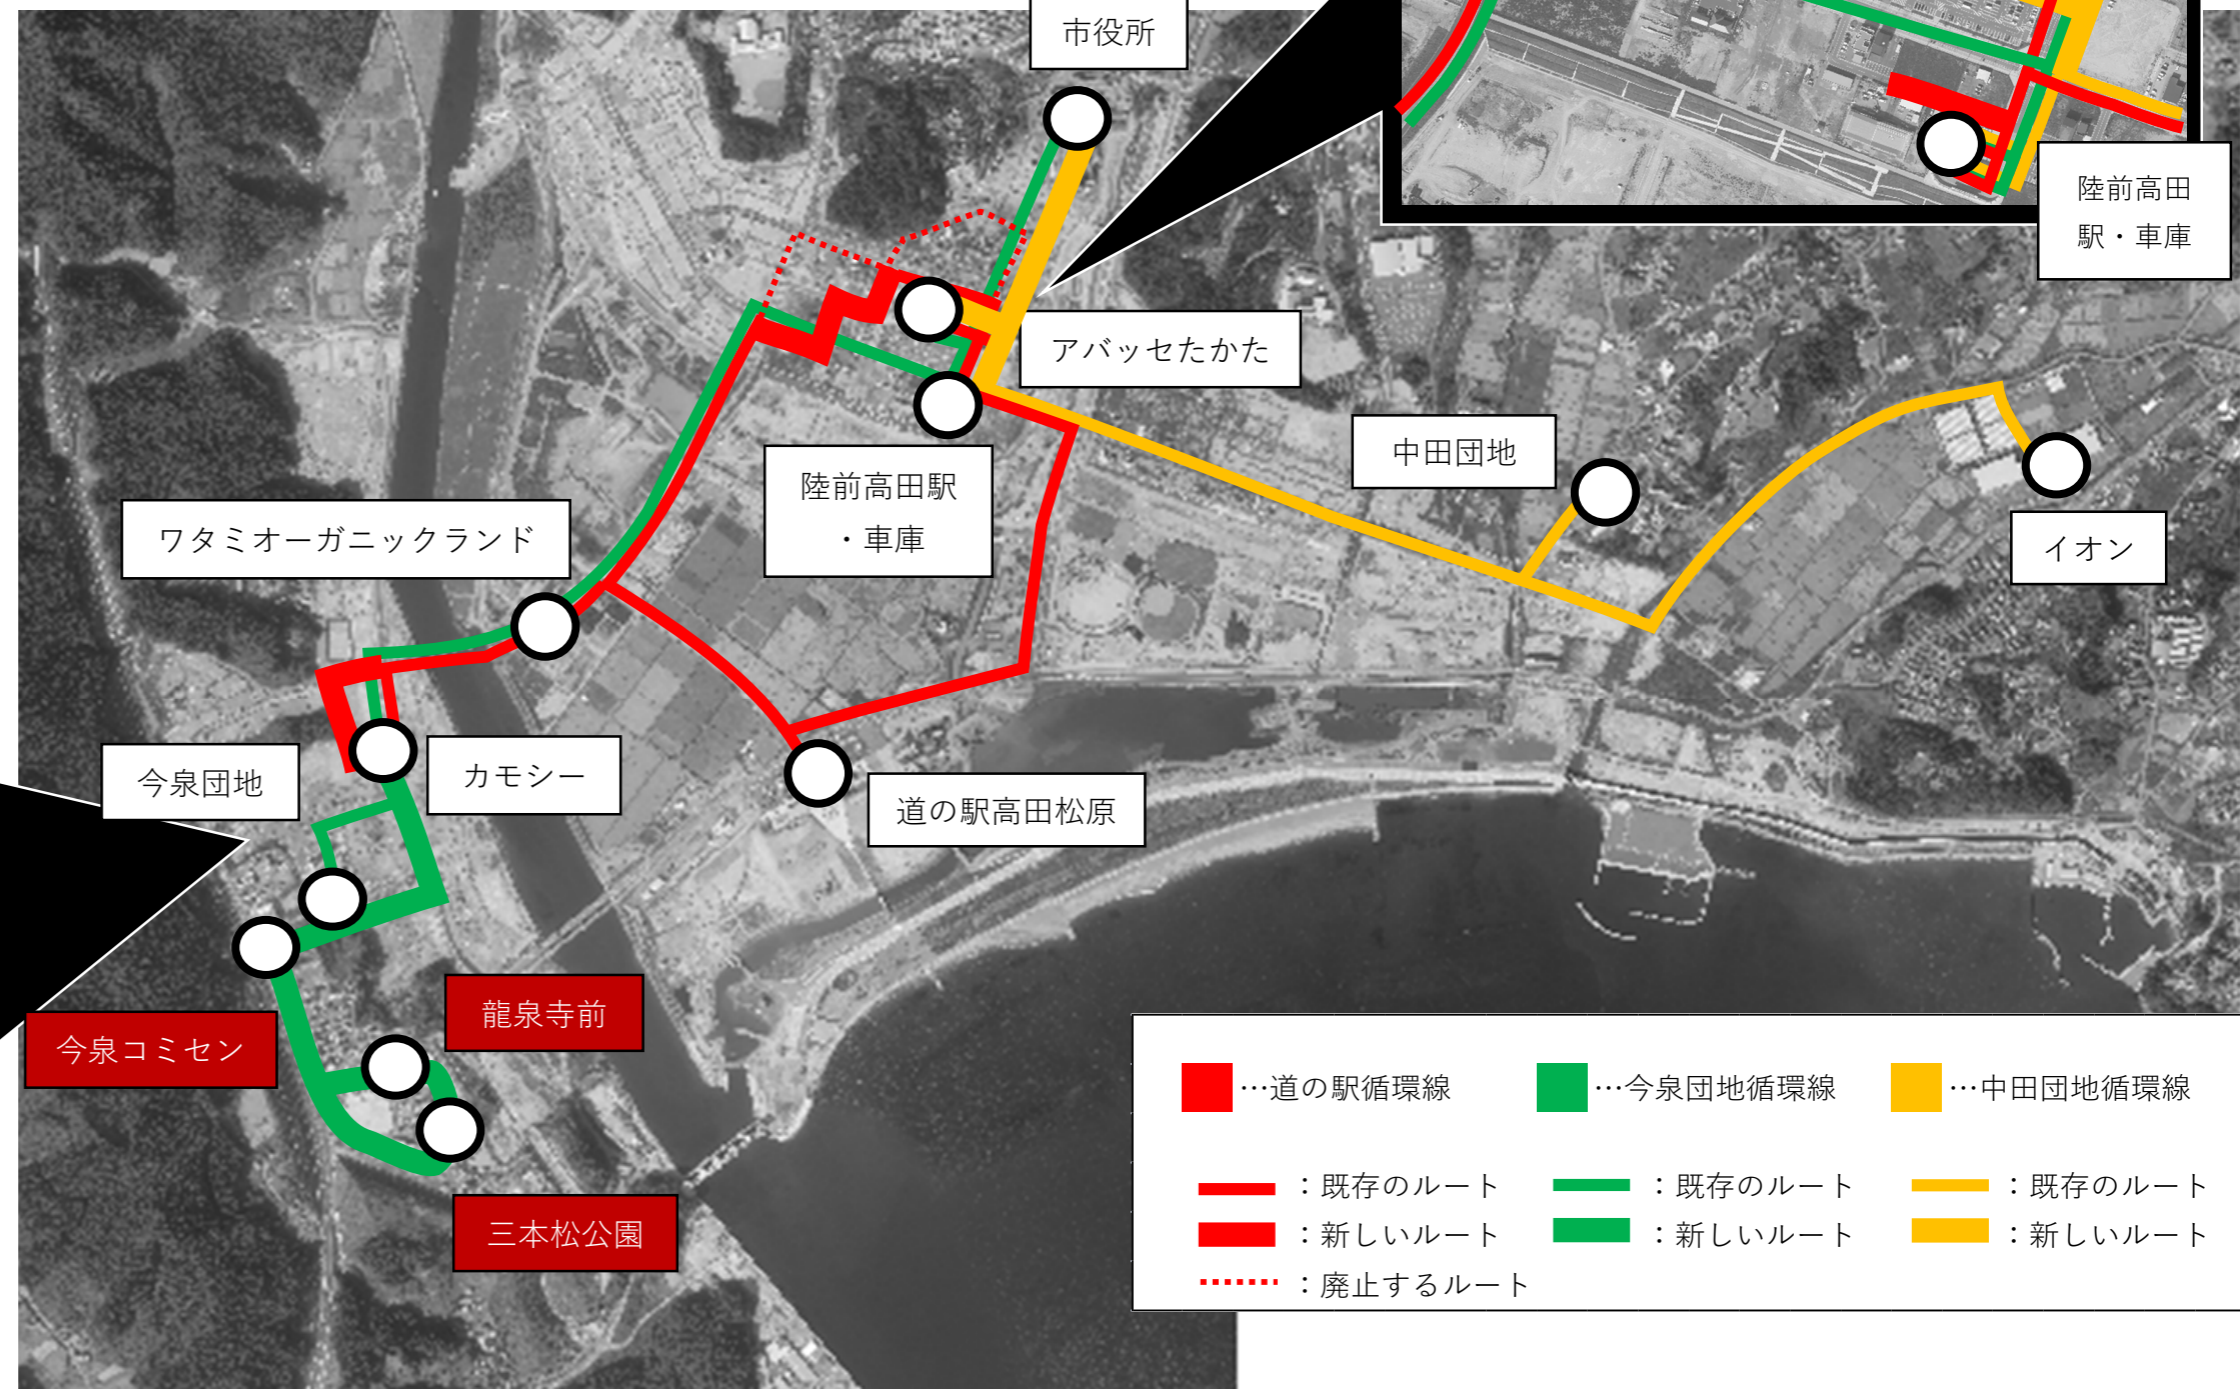

今泉地区の経路追加など拡大図

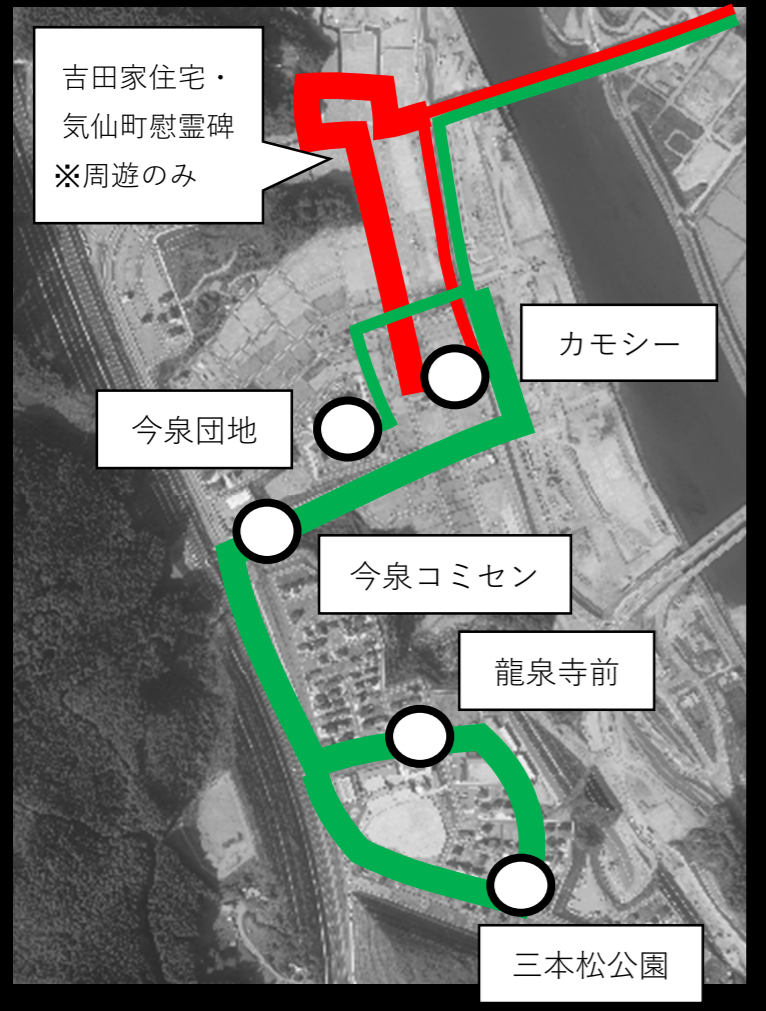

■ …道の駅循環線	■ …今泉団地循環線	■ …中田団地循環線
— : 既存のルート	— : 既存のルート	— : 既存のルート
— : 新しいルート	— : 新しいルート	— : 新しいルート
⋯ : 廃止するルート		