


## 広田線・広田半島線の運行内容の一部変更について

### 1 趣旨

路線バス広田線（集～アバッセ）及び広田半島線（椿島入口～アバッセ）の「マイヤアップルロード店バス停」について、利用者の要望を踏まえ、現在の主要地方道大船渡広田陸前高田線沿いからマイヤアップルロード店敷地内に移設し、利便性の向上を図ろうとするもの。

### 2 変更内容

#### (1) 経路

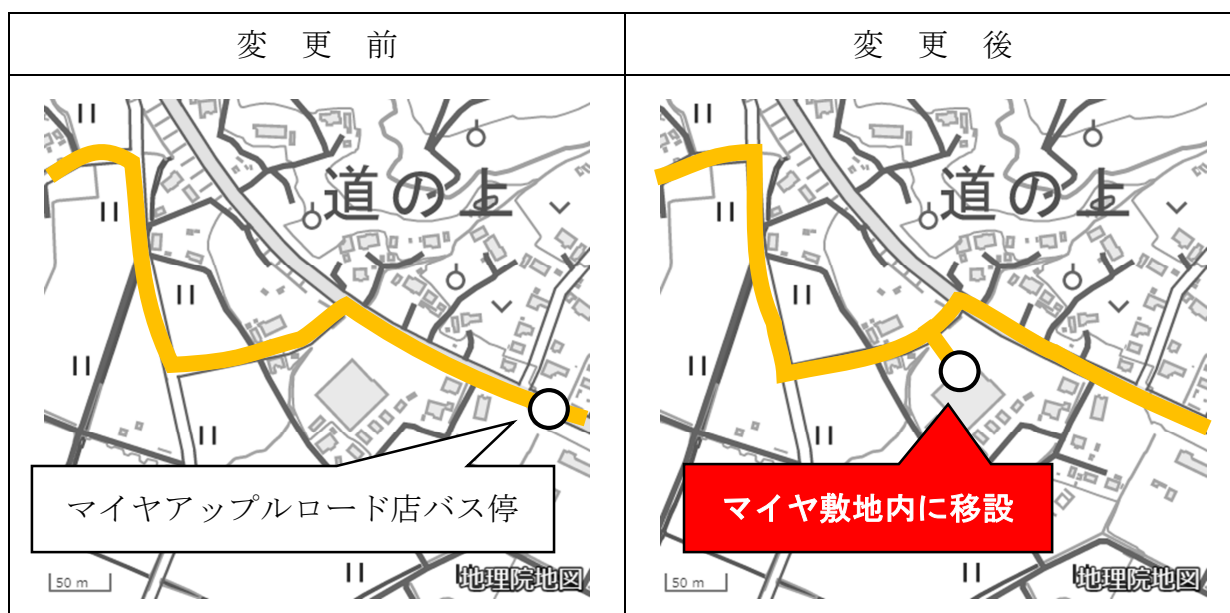

#### (2) ダイヤ改正

今回変更では実施せず、令和6年4月1日に予定されている市内路線ダイヤ改正に併せて行う。

### 3 運行事業者

大船渡市末崎町字高清水8番地10

基石観光株式会社 代表取締役 佐藤 秀之

### 4 変更予定日

運輸当局に届出後、速やかに変更する。