

令和7年度の主な変更点		いずれも令和7年3月15日 予定
運行日	土曜休日運休／土曜休日運行の取扱いを一部変更	
便数・ダイヤ	平日上下4便、土曜休日上下3便を減便。平日1日65便（上り32便、下り33便）、土休日1日57便（上り27便、下り30便）	

上り（盛⇒陸前矢作・気仙沼）																																			
運転日	毎日	毎日	毎日	平日	平日	毎日	平日	毎日	毎日	毎日	毎日	毎日	毎日	毎日	毎日	毎日	毎日	毎日	毎日	毎日	平日	土日祝	毎日	毎日	毎日	平日	毎日	毎日	毎日	毎日					
盛		5:20	5:50	6:20	6:40	7:00	7:20	7:40	8:40	9:10						11:40		12:40			13:50	14:20		15:20	15:50	16:20		16:50	17:20	17:50	18:20	18:50	19:20	19:50	20:50
田茂山		5:21	5:51	6:21	6:41	7:01	7:21	7:41	8:41	9:11						11:41		12:41			13:51	14:21		15:21	15:51	16:21		16:51	17:21	17:51	18:21	18:51	19:21	19:51	20:51
地ノ森		5:23	5:53	6:23	6:43	7:03	7:23	7:43	8:43	9:13						11:43		12:43			13:53	14:23		15:23	15:53	16:23		16:53	17:23	17:53	18:23	18:53	19:23	19:53	20:53
大船渡		5:25	5:55	6:25	6:45	7:05	7:25	7:45	8:45	9:15						11:45		12:45			13:55	14:25		15:25	15:55	16:25		16:55	17:25	17:55	18:25	18:55	19:25	19:55	20:55
大船渡魚市場前		5:28	5:58	6:28	6:48	7:08	7:28	7:48	8:48	9:18						11:48		12:48			13:58	14:28		15:28	15:58	16:28		16:58	17:28	17:58	18:28	18:58	19:28	19:58	20:58
下船渡		5:31	6:01	6:31	6:51	7:11	7:31	7:51	8:51	9:21											14:01	14:31		15:31	16:01	16:31		17:01	17:31	18:01	18:31	19:01	19:31	20:31	
大船渡丸森		5:38	6:03	6:33	6:53	7:13	7:33	7:53	8:53	9:23											14:03	14:33		15:33	16:03	16:33		17:03	17:33	18:03	18:33	19:03	19:33	20:33	
細浦		5:36	6:06	6:36	6:56	7:16	7:36	7:56	8:56	9:26											14:06	14:36		15:36	16:06	16:36		17:06	17:36	18:06	18:36	19:06	19:36	20:36	
碓石海岸口		5:39	6:09	6:39	6:59	7:19	7:39	7:59	8:59	9:29											14:09	14:39		15:39	16:09	16:39		17:09	17:39	18:09	18:39	19:09	19:39	20:39	
小友		5:44	6:14	6:44	7:04	7:24	7:44	8:04	9:04	9:34											14:14	14:44		15:44	16:14	16:44		17:14	17:44	18:14	18:44	19:14	19:44	20:44	
西下		5:48	6:18	6:48	7:08	7:28	7:48	8:08	9:08	9:38											14:18	14:48		15:48	16:18	16:48		17:18	17:48	18:18	18:48	19:18	19:48	20:48	
脇ノ沢		5:50	6:20	6:50	7:10	7:30	7:50	8:10	9:10	9:40											14:20	14:50		15:50	16:20	16:50		17:20	17:50	18:20	18:50	19:20	19:50	20:50	
高田病院			6:26	6:56	7:16	7:36	7:56	8:16	9:16												14:26			15:56	16:26	16:56		17:26	17:56		18:26	18:56	19:26	20:26	
高田高校前			6:29	6:59	7:19	7:39	7:59	8:19	9:19												14:29			15:59	16:29	16:59		17:29	17:59		18:29	18:59	19:29	20:29	
陸前高田	5:09	5:59	6:33	7:03	7:23	7:43	8:03	8:23	9:23	9:49	10:03	10:33	10:43	11:19	11:33	12:13	12:23	12:53	13:19	13:33	14:33	14:59	15:03	16:03	16:33	17:03	17:03	17:33	18:03	18:29	19:03	19:33	19:59	20:33	21:33
栃ヶ沢公園			6:39	7:09		7:49	8:09		9:29		10:09	10:39			11:39		12:29	12:59		13:39	14:39		15:09	16:09		17:09	17:09		18:09		19:09	19:39		=	21:39
竹駒			6:44	7:14		7:54	8:14		9:34		10:14	10:44			11:44		12:34	13:04		13:44	14:44		15:14	16:14		17:14			18:14		19:14	19:44		21:44	
陸前矢作			6:49	7:19		7:59	8:19		9:39		10:19	10:49			11:49		12:39	13:09		13:49	14:49		15:19	16:19		17:19			18:19		19:19	19:49		21:49	
奇跡の一本松	5:15	6:05	=	=	7:29	=	=	8:29	=	9:55	=	=	10:49	11:25	=	12:19	=	=	13:25	=	=	15:05	=					17:39	=	18:35	=	=	20:05	=	
陸前今泉					7:33			8:33					10:53			12:23												17:43							
長部	5:20	6:10			7:37			8:37		10:00			10:57	11:30		12:27			13:30									17:47		18:40			20:10		
気仙沼	5:47	6:37			8:04			9:04		10:27			11:24	11:57		12:54			13:57									17:54		19:07			20:37		

【上り】

盛7:40→気仙沼9:04について陸前矢作8:38着に、盛8:40→陸前矢作9:39について盛の発時間を8:10に繰り上げ気仙沼9:34着に、それぞれ系統変更

【上り】

陸前高田13:33→陸前矢作13:49を廃止

【上り】

盛17:20→陸前矢作18:19について気仙沼18:37着に、盛17:50→気仙沼19:07について陸前矢作18:48着に、それぞれ系統変更

【下り】

陸前矢作17:57→陸前高田18:13について、毎日運行に変更

【下り】

陸前矢作16:37→陸前高田16:53を廃止

【上り】
盛5:50⇒陸前矢作
6:49を廃止

【上り】
盛7:40⇒気仙沼9:04につ
いて陸前矢作8:38着に、
盛8:40⇒陸前矢作9:39に
ついて盛の発時間を8:10
に繰り上げ気仙沼9:34着
に、それぞれ系統変更

【上り】
陸前高田13:33⇒陸前
矢作13:49を廃止

【下り】
陸前矢作17:57⇒陸
前高田18:13につい
て、毎日運行に変更

【下り】
陸前矢作16:37⇒陸前
高田16:53を廃止

【上り】
盛17:20⇒陸前矢作
18:19について気仙沼
18:37着に、盛17:50⇒
気仙沼19:07について
陸前矢作18:48着に、
それぞれ系統変更

下り（気仙沼・陸前矢作⇒盛）																																				
運転日	毎日	平日	毎日	毎日	毎日	平日	毎日	毎日	毎日	毎日	毎日	毎日	毎日	毎日	毎日	毎日	毎日	毎日	毎日	毎日	毎日	毎日	平日	毎日	平日	土日祝	毎日	毎日	毎日	毎日	毎日	毎日				
気仙沼				6:21			7:34			9:01			10:01		11:01		12:04			13:44	14:21		15:11		16:04			17:04			18:04		19:04	19:31	21:11	
長部				6:46			7:59			9:26			10:26		11:26		12:29			14:09	14:46		15:36		16:29			17:29			18:29		19:29	19:56	21:36	
陸前今泉							8:03										12:33			14:13				16:38				17:33			18:33		19:33			
奇跡の一本松				6:51			8:07			9:31			10:31		11:31		12:37			14:17		14:51	15:41	16:37				17:37			18:37		19:37	20:01	21:41	
陸前矢作	5:37	5:57	6:17		7:07	7:37		8:37	9:07		10:07		11:07		12:17		12:57	13:27		14:27		15:07		15:37		16:37			17:57	17:57		18:47				
竹駒	5:42	6:02	6:22		7:12	7:42		8:42	9:12		10:12		11:12		12:22		13:02	13:32		14:32		15:12		15:42		16:42			18:02	18:02		18:52				
栃ヶ沢公園	5:47	6:07	6:27		7:17	7:47		8:47	9:17		10:17		11:17		12:27		13:07	13:37		14:37		15:17		15:47		16:47			18:07	18:07		18:57				
陸前高田	5:53	6:13	6:33	6:57	7:23	7:53	8:13	8:53	9:23	9:37	10:23	10:37	11:23	11:37	12:33	12:43	13:13	13:43	14:23	14:43	14:57	15:23	15:47	15:53	16:43	16:53	17:13	17:43	18:13	18:13	18:43	19:03	19:43	20:07	20:47	21:47
高田高校前	5:56	6:16	6:36		7:26	7:56	8:16	8:56	=		=		=		=	12:46	=	13:46	14:26	=		15:26	=	15:56	16:46	=	17:16	17:46	18:16	=	18:46	19:06	19:46			
高田病院	5:59	6:19	6:39		7:29	7:59	8:19	8:59								12:49		13:49	14:29			15:29		15:59	16:49		17:19	17:49	18:19		18:49	19:09	19:49			
脇ノ沢	6:05	6:25	6:45	7:05	7:35	8:05	8:25	9:05		9:45		10:45		11:45		12:45		13:55	14:35		15:05	15:35		16:05	16:55		17:25	17:55	18:25		18:55	19:15	19:55	20:15	20:55	21:55
西下	6:07	6:27	6:47	7:07	7:37	8:07	8:27	9:07		9:47		10:47		11:47		12:47		13:57	14:37		15:07	15:37		16:07	16:57		17:27	17:57	18:27		18:57	19:17	19:57	20:17	20:57	21:57
小友	6:13	6:33	6:53	7:13	7:43	8:13	8:33	9:13		9:53		10:53		11:53		12:53		14:03	14:43		15:13	15:43		16:13	17:03		17:33	18:03	18:33		19:03	19:23	20:03	20:23	21:03	22:03
碓石海岸口	6:17	6:37	6:57	7:17	7:47	8:17	8:37	9:17		9:57		10:57		11:57		12:57		14:07	14:47		15:17	15:47		16:17	17:07		17:37	18:07	18:37		19:07	19:27	20:07	20:27	21:07	22:07
細浦	6:20	6:40	7:00	7:20	7:50	8:20	8:40	9:20		10:00		11:00		12:00		13:00		14:10	14:50		15:20	15:50		16:20	17:10		17:40	18:10	18:40		19:10	19:30	20:10	20:30	21:10	22:10
大船渡丸森	6:23	6:43	7:03	7:23	7:53	8:23	8:43	9:23		10:03		11:03		12:03		13:13		14:13	14:53		15:23	15:53		16:23	17:13		17:43	18:13	18:43		19:13	19:33	20:13	20:33	21:13	22:13
下船渡	6:26	6:46	7:06	7:26	7:56	8:26	8:46	9:26		10:06		11:06		12:06		13:16		14:16	14:56		15:26	15:56		16:26	17:16		17:46	18:16	18:46		19:16	19:36	20:16	20:36	21:16	22:16
大船渡魚市場前	6:29	6:49	7:09	7:29	7:59	8:29	8:49	9:29		10:09		11:09		12:09				15:29	15:59		16:29	17:19		17:49	18:19	18:49					20:19	20:39	21:19	22:19		
大船渡	6:32	6:52	7:12	7:32	8:02	8:32	8:52	9:32		10:12		11:12		12:12				15:32	16:02		16:32	17:22		17:52	18:22	18:52					20:22	20:42	21:22	22:22		
地ノ森	6:34	6:54	7:14	7:34	8:04	8:34	8:54	9:34		10:14		11:14		12:14				15:34	16:04		16:34	17:24		17:54	18:24	18:54					20:24	20:44	21:24	22:24		
田茂山	6:35	6:55	7:15	7:35	8:05	8:35	8:55	9:35		10:15		11:15		12:15				15:35	16:05		16:35	17:25		17:55	18:25	18:55					20:25	20:45	21:25	22:25		
盛	6:38	6:58	7:18	7:38	8:08	8:38	8:58	9:38		10:18		11:18		12:18				15:38	16:08		16:38	17:28		17:58	18:28	18:58					20:28	20:48	21:28	22:28		

高田16:53を廃止


【下り】
陸前矢作12:57⇒陸前
高田13:13を廃止

【下り】
陸前高田15:07⇒盛16:08
について、陸前高田の

【下り】
陸前矢作
17:57⇒盛
18:58を廃止

令和7年度の主な変更点 いずれも4月1日予定

経路	一部便の済生会診療所～陸前高田駅間を、国道340号や市道森の前大隅線などを通るルートに変更
停留所	「高田第一中学校前」「鵜浦医院前」「郵便局・農協前」を追加、停留所23か所
運行日	平日の福伏発便のみ陸前高田第一中前経由に変更

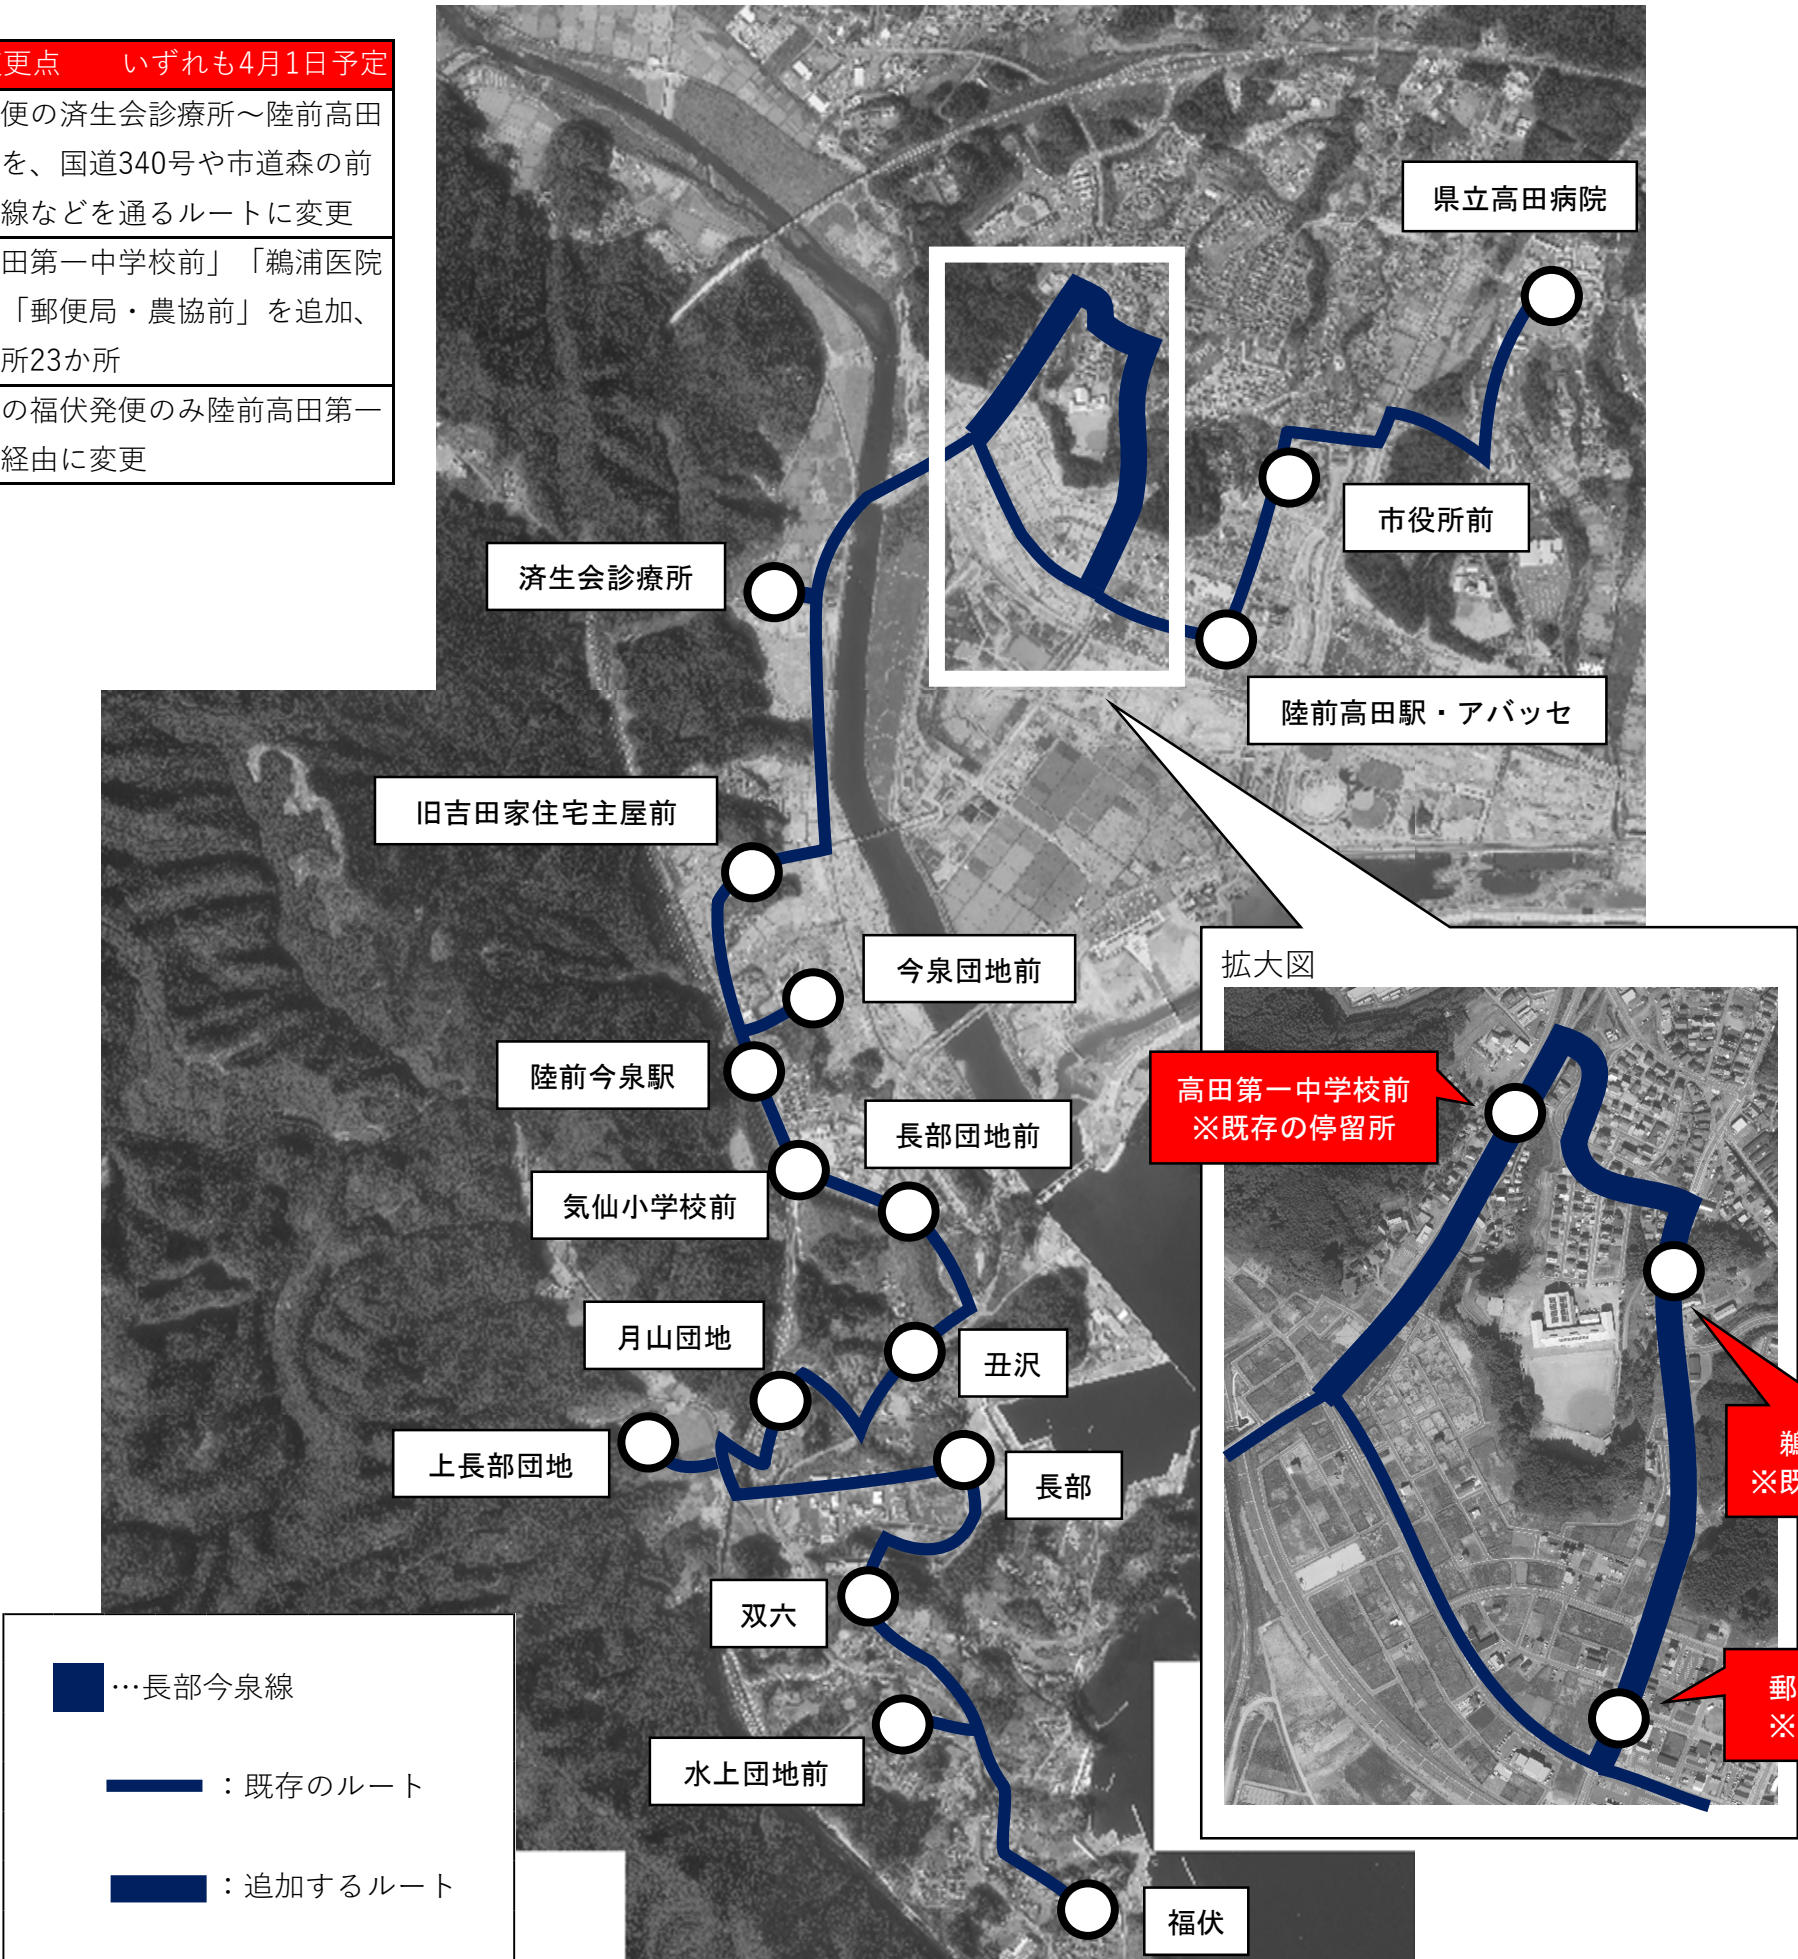


◆時刻表イメージ

停留所名	1便	2便
	平日	土日祝
福伏	7:25	9:50
要谷	7:26	9:51
水上団地前	7:28	9:53
双六	7:30	9:55
長部	7:31	9:56
上長部団地	7:34	9:59
月山団地	7:36	10:01
丑沢	7:37	10:02
長部団地前	7:38	10:03
気仙小学校前	7:39	10:04
陸前今泉駅	7:40	10:05
今泉団地前	7:41	10:06
旧吉田家住宅主屋前	7:43	10:08
済生会診療所	7:44	10:09
高田第一中学校前	7:49	
鵜浦医院前	7:51	
郵便局・農協前	7:53	
アバッセ	7:54	10:14
陸前高田駅	7:55	10:15
下和野団地前	7:58	10:18
市役所前	8:00	10:20
高寿園前	8:02	10:22
県立高田病院	8:03	10:23

停留所名	1便 毎日
県立高田病院	12:38
高寿園前	12:39
市役所前	12:41
下和野団地前	12:43
陸前高田駅	12:46
アバッセ	12:47
済生会診療所	12:52
旧吉田家住宅主屋前	12:53
今泉団地前	12:55
陸前今泉駅	12:56
気仙小学校前	12:57
長部団地前	12:58
丑沢	12:59
月山団地	13:00
上長部団地	13:02
長部	13:05
双六	13:06
水上団地前	13:08
要谷	13:10
福伏	13:11

令和7年度の主な変更点	
	平日 ※土曜はR6と変更なし
経路	県営栃ヶ沢アパート～陸前高田駅間を市道相川鳴石線などを通るルートに変更
停留所	竹駒駅前バス停を東側約20mに移動 鳴石団地前、鵜浦医院前、郵便局・農協前の各バス停を追加
便数・ダイヤ	昼過ぎに住田高校前を出発する便を増便、平日7便（3.5往復）としダイヤ改正

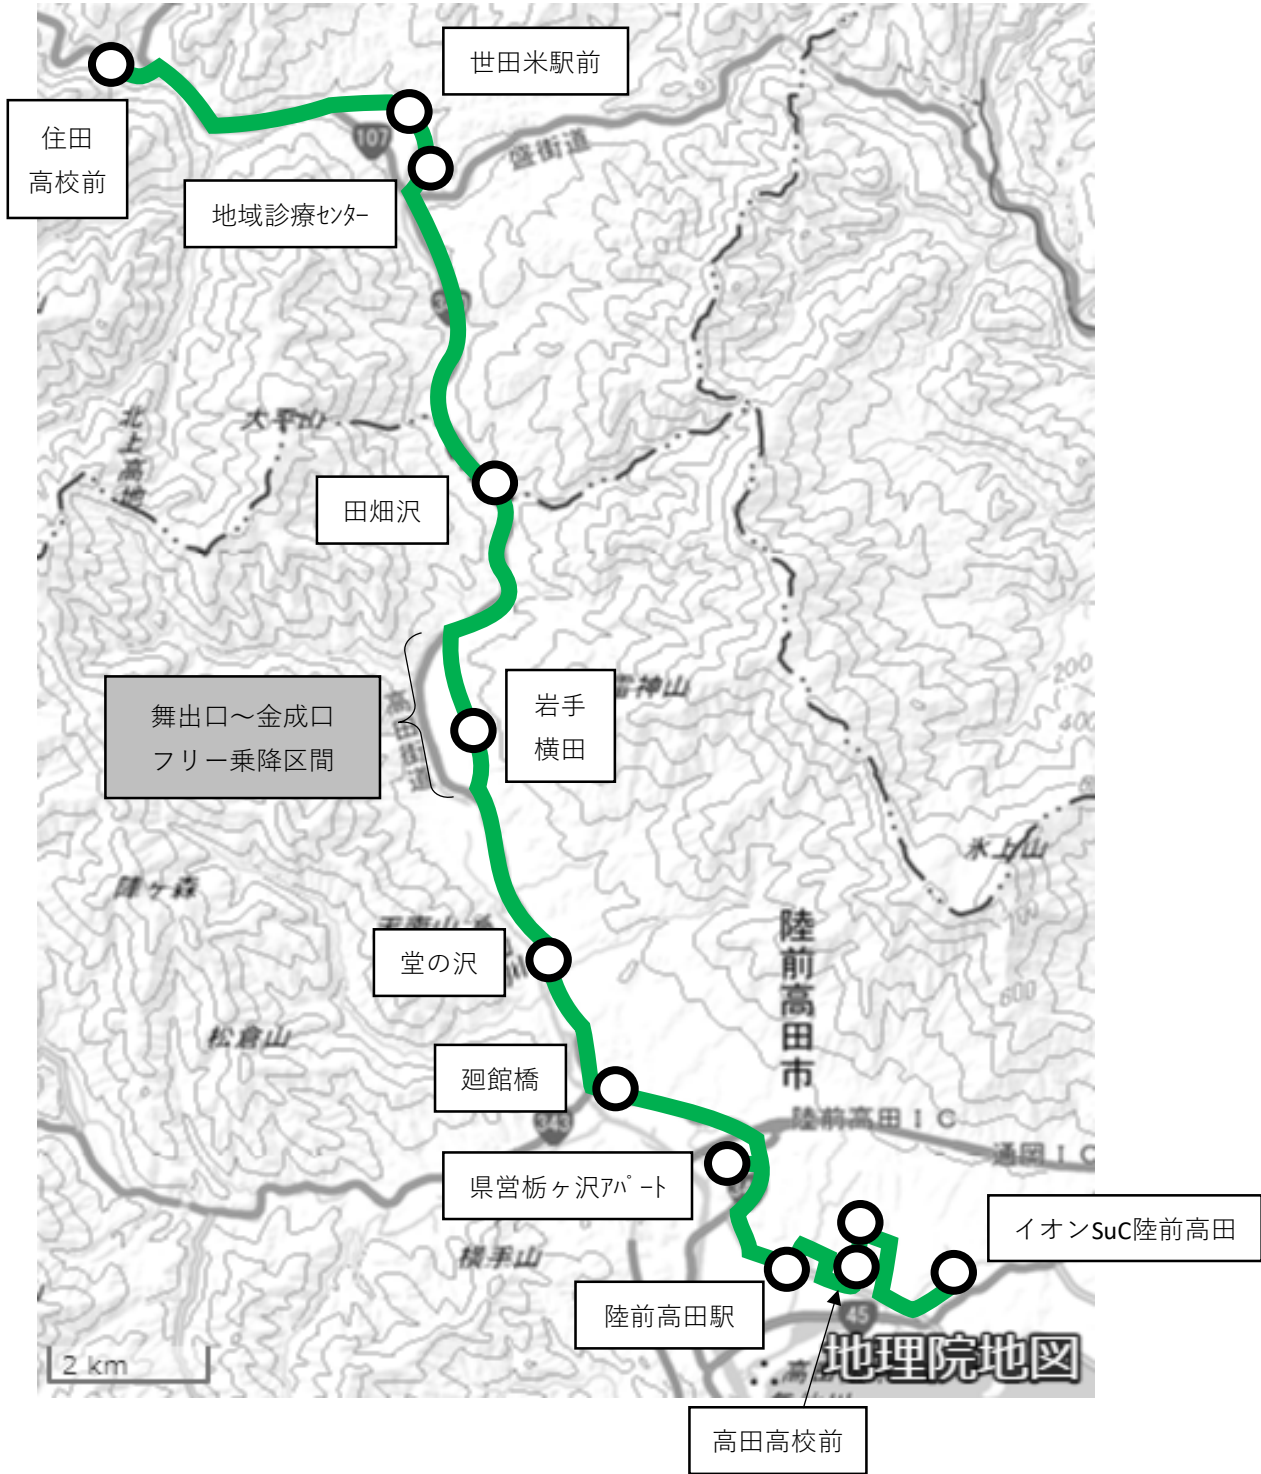

◆時刻表イメージ

朱書きの便を新設※
ダイヤは変更する
ことがある

停留所名 (住田町内は主な 場所のみ)	陸前高田市路線バス				住田町コミバス	
	平日	平日	平日	平日	土曜	土曜
	1便	2便	3便	4便	1便	2便
住田高校前	7:00	9:00	13:00	17:20	8:05	13:05
川口	7:01	9:01	13:01	17:21	8:06	13:06
世田米本町	7:07	9:07	13:07	17:27	8:12	13:12
世田米駅前	7:08	9:08	13:08	17:28	8:13	13:13
世田米大崎	7:09	9:09	13:09	17:29	8:14	13:14
地域診療センター	7:10	9:10	13:10	17:30	8:15	13:15
山谷	7:12	9:12	13:12	17:32		
田谷前	7:17	9:17	13:17	17:37	8:19	13:19
窪田	7:19	9:19	13:19	17:39	8:21	13:21
田畑沢	7:20	9:20	13:20	17:40	8:22	13:22
槻沢	7:21	9:21	13:21	17:41	8:23	13:23
南行	7:22	9:22	13:22	17:42	8:24	13:24
舞出口	7:23	9:23	13:23	17:43	8:25	13:25
鹿野	7:24	9:24	13:24	17:44	8:26	13:26
岩手横田	7:25	9:25	13:25	17:45	8:27	13:27
狩集	7:26	9:26	13:26	17:46	8:28	13:28
金成口	7:27	9:27	13:27	17:47	8:29	13:29
長徳寺前	7:28	9:28	13:28	17:48	8:30	13:30
西宿	7:29	9:29	13:29	17:49	8:31	13:31
堂の沢	7:30	9:30	13:30	17:50	8:32	13:32
壺ノ沢	7:31	9:31	13:31	17:51	8:33	13:33
廻館橋	7:32	9:32	13:32	17:52	8:34	13:34
竹駒駅前	7:33	9:33	13:33	17:53	8:35	13:35
仲の沢	7:34	9:34	13:34	17:54	8:36	13:36
見世前	7:35	9:35	13:35	17:55	8:37	13:37
県営栃ヶ沢アパート	7:36	9:36	13:36	17:56	8:38	13:38
高田第一中学校前	7:39	9:39	13:39	17:59	8:41	13:41
陸前高田駅	7:41	9:41	13:41	18:01	8:43	13:43
アバッセたかた前	7:43	9:43	13:43	18:03	8:45	13:45
高田高校前	7:44	9:44	13:44	18:04	8:46	13:46
高田病院前	7:47	9:47	13:47	18:07	8:49	13:49
中田団地前	7:50	9:50	13:50	18:10		
イオンSuC陸前高田	7:54	9:54	13:54	18:14	8:54	13:54
イオンSuC陸前高田	7:57	9:57	13:57	18:17	8:57	13:57

停留所名 (住田町内は主な 場所のみ)	陸前高田市路線バス				住田町コミバス	
	平日	平日	平日	平日	土曜	土曜
	1便	2便	3便	4便	1便	2便
イオンSuC陸前高田	7:00	11:40	17:20	7:00	12:00	
中田団地前	7:03	11:43	17:23	7:03	12:03	
高田病院前	7:07	11:47	17:27			
高田高校前	7:10	11:50	17:30	7:08	12:08	
アバッセたかた前	7:13	11:53	17:33	7:11	12:11	
陸前高田駅	7:14	11:54	17:34	7:12	12:12	
高田第一中学校前	7:16	11:56	17:36	7:14	12:14	
県営栃ヶ沢アパート	7:18	11:58	17:38	7:16	12:16	
見世前	7:21	12:01	17:41	7:19	12:19	
仲の沢	7:22	12:02	17:42	7:20	12:20	
竹駒駅前	7:23	12:03	17:43	7:21	12:21	
廻館橋	7:24	12:04	17:44	7:22	12:22	
壺ノ沢	7:25	12:05	17:45	7:23	12:23	
堂の沢	7:26	12:06	17:46	7:24	12:24	
西宿	7:27	12:07	17:47	7:25	12:25	
長徳寺前	7:28	12:08	17:48	7:26	12:26	
金成口	7:29	12:09	17:49	7:27	12:27	
狩集	7:30	12:10	17:50	7:28	12:28	
岩手横田	7:31	12:11	17:51	7:29	12:29	
鹿野	7:32	12:12	17:52	7:30	12:30	
舞出口	7:33	12:13	17:53	7:31	12:31	
南行	7:34	12:14	17:54	7:32	12:32	
槻沢	7:35	12:15	17:55	7:33	12:33	
田畑沢	7:36	12:16	17:56	7:34	12:34	
窪田	7:37	12:17	17:57	7:35	12:35	
田谷前	7:38	12:18	17:58	7:36	12:36	
山谷	7:40	12:20	18:00	7:38	12:38	
地域診療センター	7:45	12:25	18:05			
世田米大崎	7:47	12:27	18:07	7:42	12:42	
世田米駅前	7:48	12:28	18:08	7:43	12:43	
満蔵寺前	7:49	12:29	18:09	7:44	12:44	
世田米本町	7:50	12:30	18:10	7:45	12:45	
川口	7:56	12:36	18:16	7:51	12:51	
住田高校前	7:57	12:37	18:17	7:52	12:52	

■ その他、複数路線に関する事項

令和7年度の主な変更点 いずれも4月1日予定

停留所	「竹駒駅前」バス停を東側約20mに移設【左上】	「高台3」停留所を「本丸」に名称変更【右上】
	「県営栃ヶ沢アパート」バス停をBRT栃ヶ沢公園上りバスベイそばに移動【左下】	「陸前高田郵便局前」停留所を「郵便局・農協前」に名称変更【右下】

