1　デマンド交通　本編2～3ページ

資料３－２

令和8年10月1日（予定）変更点	
停留所	コミュニティホール停留所を追加 中平・坂下・矢作エリア、気仙エリア、小友・広田エリアいずれも停留所20か所
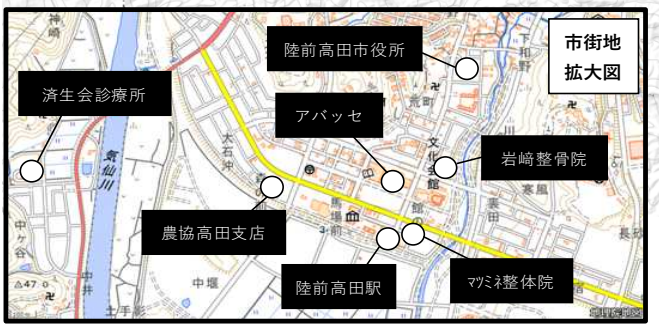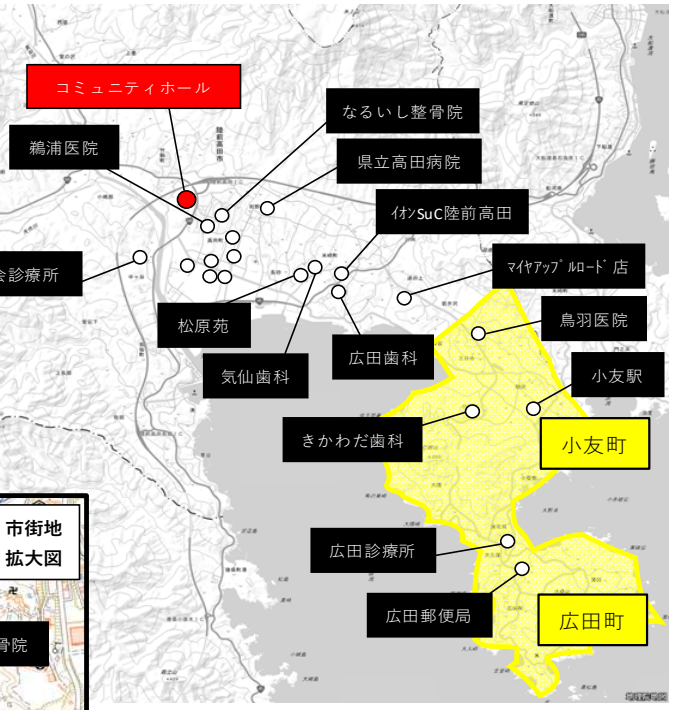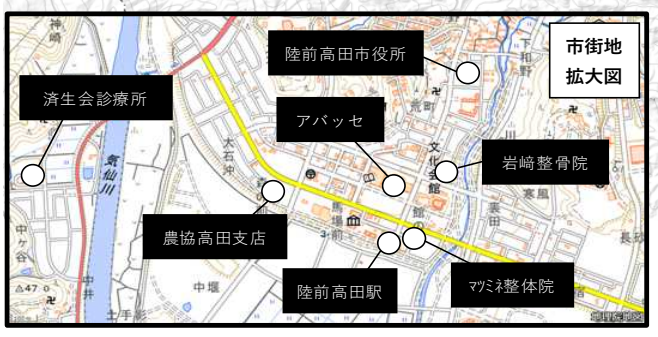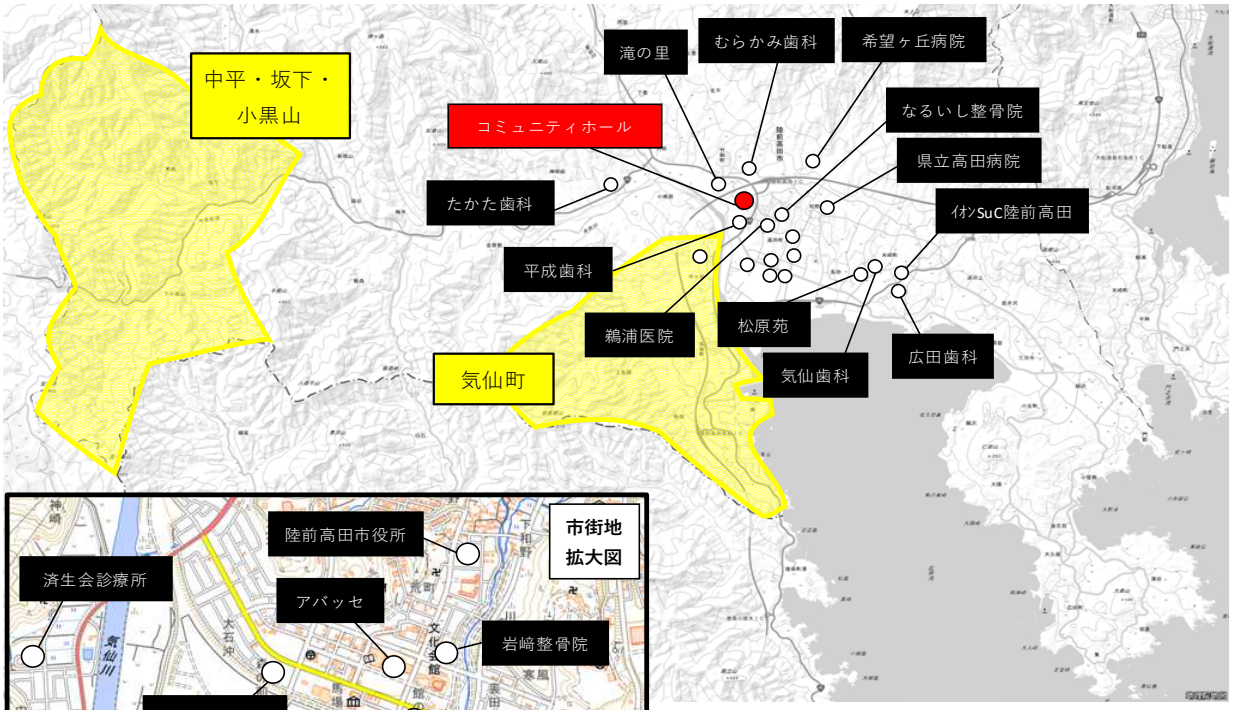
コミュニティホール正面歩道上で乗り降り
※バス停留所標識は設置しない