
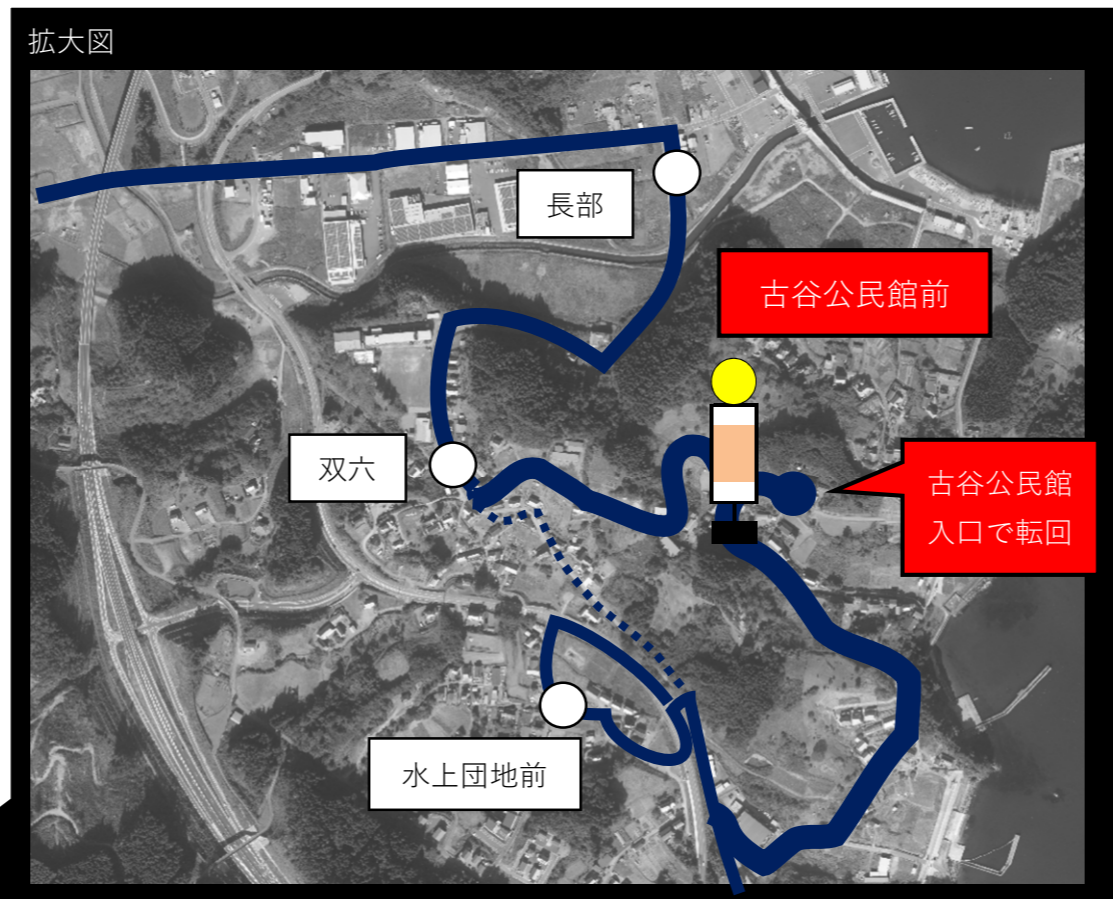


令和7年度の主な変更点		いずれも4月1日予定
経路	双六～長部間について、気仙町古谷地区を通るルートに変更	
停留所	双六～長部間に「古谷公民館前」を追加、停留所24か所	

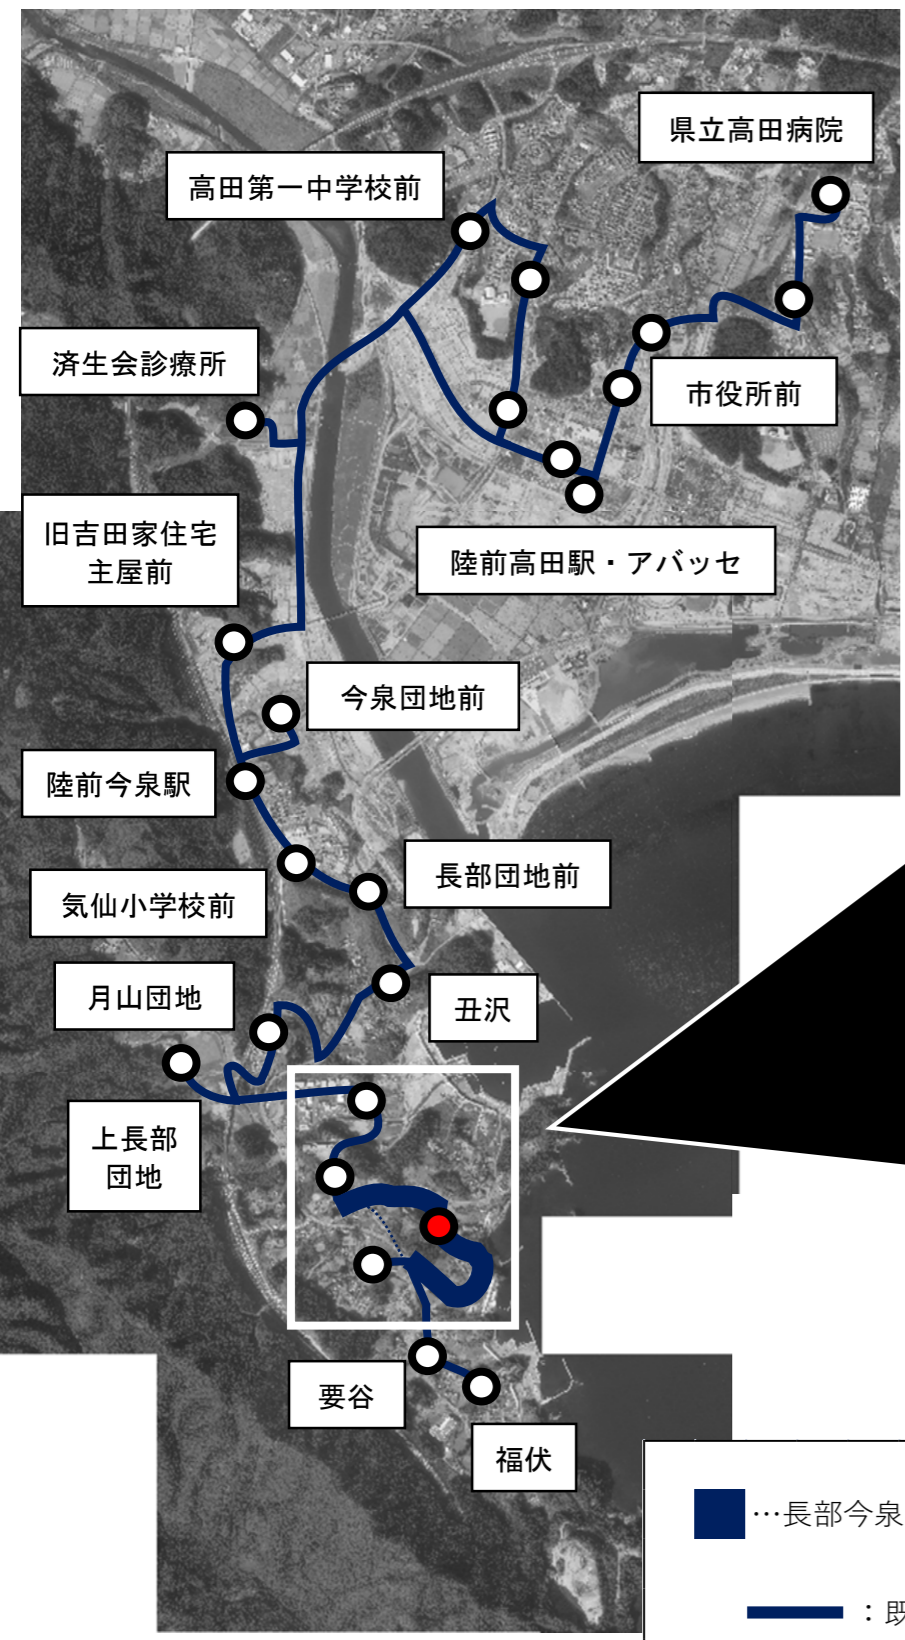

◆時刻表イメージ

停留所名	1便	2便
	平日	土日祝
福伏	7:20	9:10
要谷	7:21	9:11
水上団地前	7:23	9:13
古谷公民館前	7:27	9:17
双六	7:29	9:19
長部	7:30	9:20
上長部団地	7:33	9:23
月山団地	7:35	9:25
丑沢	7:36	9:26
長部団地前	7:37	9:27
気仙小学校前	7:38	9:28
陸前今泉駅	7:39	9:29
今泉団地前	7:41	9:31
旧吉田家住宅主屋前	7:44	9:34
済生会診療所	7:47	9:37
高田第一中学校前	7:52	
鵜浦医院前	7:54	
郵便局・農協前	7:56	
アバッセ	7:57	9:42
陸前高田駅	7:58	9:43
下和野団地前	8:00	9:45
市役所前	8:02	9:47
高寿園前	8:04	9:49
県立高田病院	8:05	9:50

停留所名	1便 毎日
県立高田病院	12:20
高寿園前	12:21
市役所前	12:23
下和野団地前	12:25
陸前高田駅	12:27
アバッセ	12:28
済生会診療所	12:33
旧吉田家住宅主屋前	12:36
今泉団地前	12:39
陸前今泉駅	12:41
気仙小学校前	12:42
長部団地前	12:43
丑沢	12:44
月山団地	12:45
上長部団地	12:47
長部	12:50
双六	12:51
古谷公民館前	12:53
水上団地前	12:57
要谷	12:59
福伏	13:00