

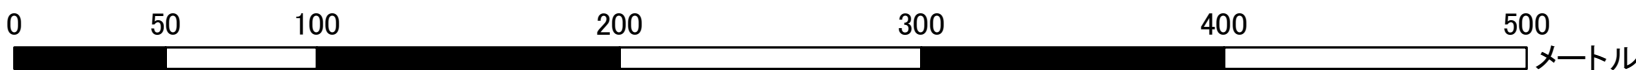


陸前高田都市計画 高田地区地区計画 地区区分図 図 2

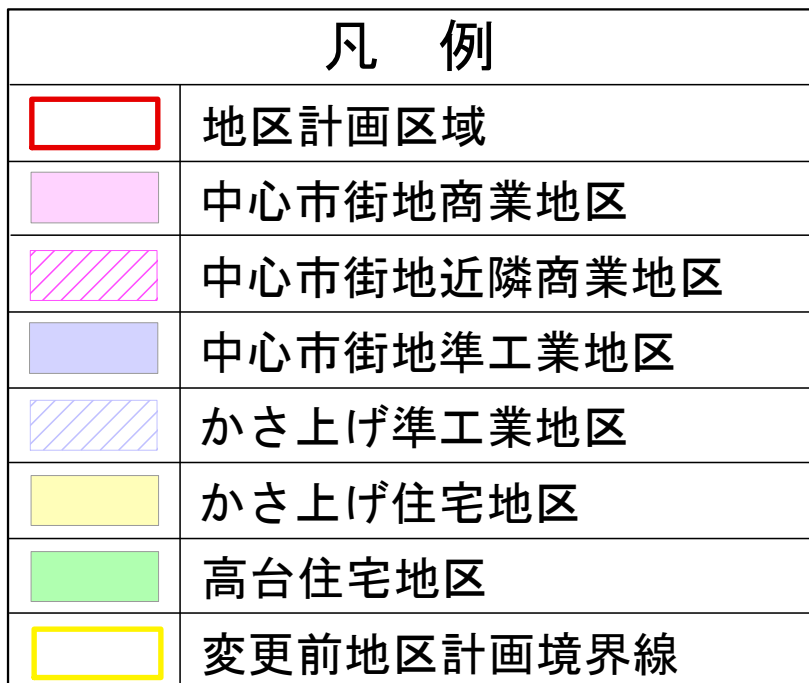

1:2, 500

|   |   |
|---|---|
| 1 | 2 |
| 3 | 4 |

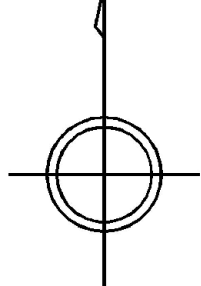

|  |        |          |                         |
|--|--------|----------|-------------------------|
|  | 普通建物   | △ 37. 2  | 三角点                     |
|  | 築ろう建物  | □ 25. 62 | 水準点                     |

[illegible]

|  |           |  |           |
|--|-----------|--|-----------|
|  |           |  |           |

|  |         |  |          |
|--|---------|--|----------|
|  | 都道府県界   |  | 町・村界     |
|  | 北海道の支庁界 |  | 指定都市の区界  |
|  | 市界      |  | 大字・町(丁)界 |
|  | 国・市特別区界 |  | 所 属 界    |

|   |        |     |         |    |      |     |
|---|--------|-----|---------|----|------|-----|
| 口 | 田      | ○   | 果樹園     | ○  | 園    | 庭   |
| 口 |        |     | 果樹園     | ○  | 山    |     |
| ▽ | 畑      | ○   | その他の樹木畑 | 山  | 荒地   |     |
| ▽ |        | ○   |         | 山  |      |     |

