


陸前高田都市計画 一団地の津波防災拠点市街地形成施設（高田南地区）（約22.8ha）

計 画 図

S=1:2,500

（変更前）一団地の津波防災拠点市街地形成施設 約23.0ha

（変更後）一団地の津波防災拠点市街地形成施設 約22.8ha

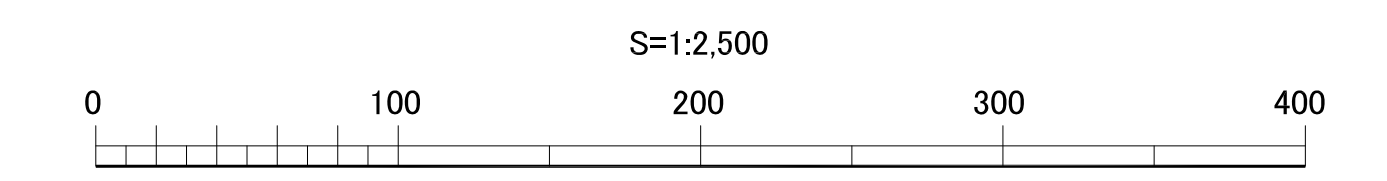

凡 例	
	（変更前）一団地の津波防災拠点市街地形成施設
	（変更後）一団地の津波防災拠点市街地形成施設
	（変更前）公益的施設
	（変更後）公益的施設