


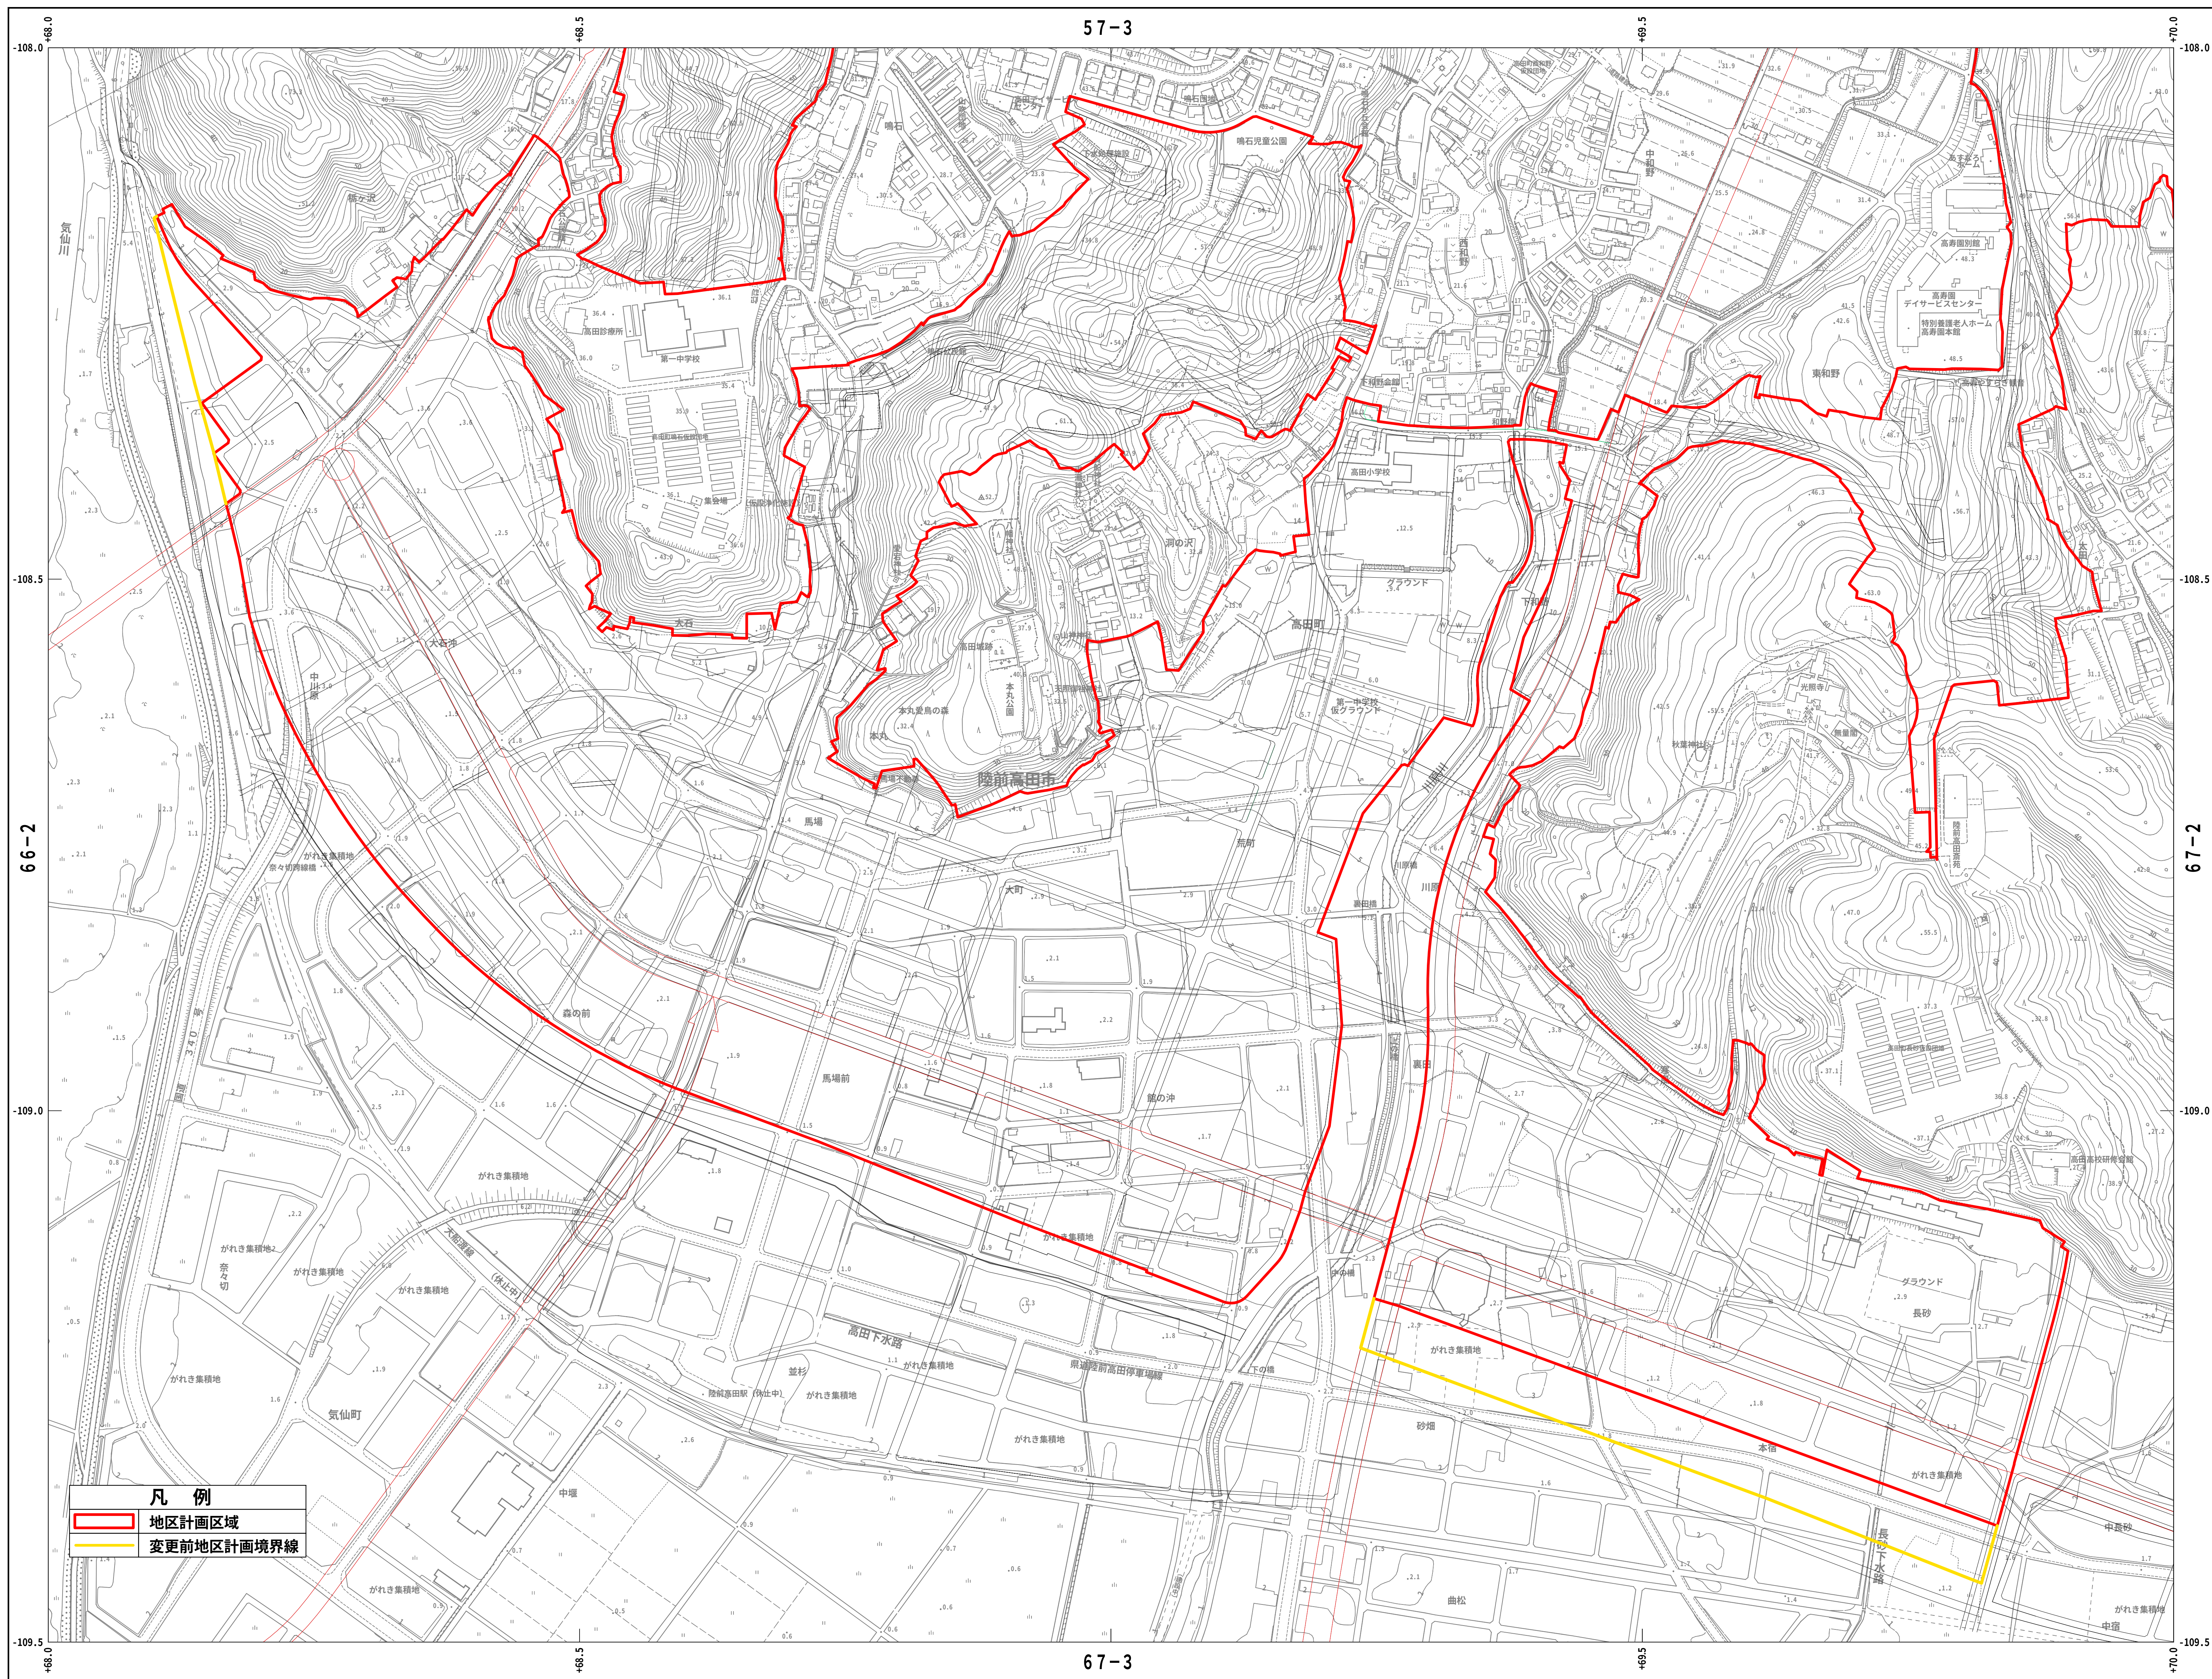


1	2		
3	4	5	6
7	8	9	10
11	12	13	14
15	16		
17	18		
	19		

行政区画

岩手県

陸前高田市

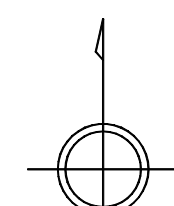

記

	普通建物	△ 37.2	三角点
		② 25.62	水準点
	堅ろう建物	③ 42.3	角点及び角点
		▽ 35.6	角点及び角点
	普通無壁舍	④ 25.72	公共点
		△ 25.72	電子基準点
	堅ろう無壁舍	⑤ 12.3	石基点
		⑥ 15.6	水準点


	真直道路		普通軌道
	鹿田路		特殊軌道
	軽車道		索道
	歩道		建設中の鉄道
	(併設) 建設中の道路		プラットホーム 及び乗降場
	歩道・分離帯		鉄道橋
	運路橋		鉄道の管等
	歩道橋		路面の鉄道と 管等
	橋本歩道橋 鉄道の管等		送電線
	近水		区域界
	人工斜面		植生界

[illegible]

陸前高田市