




全 体 図

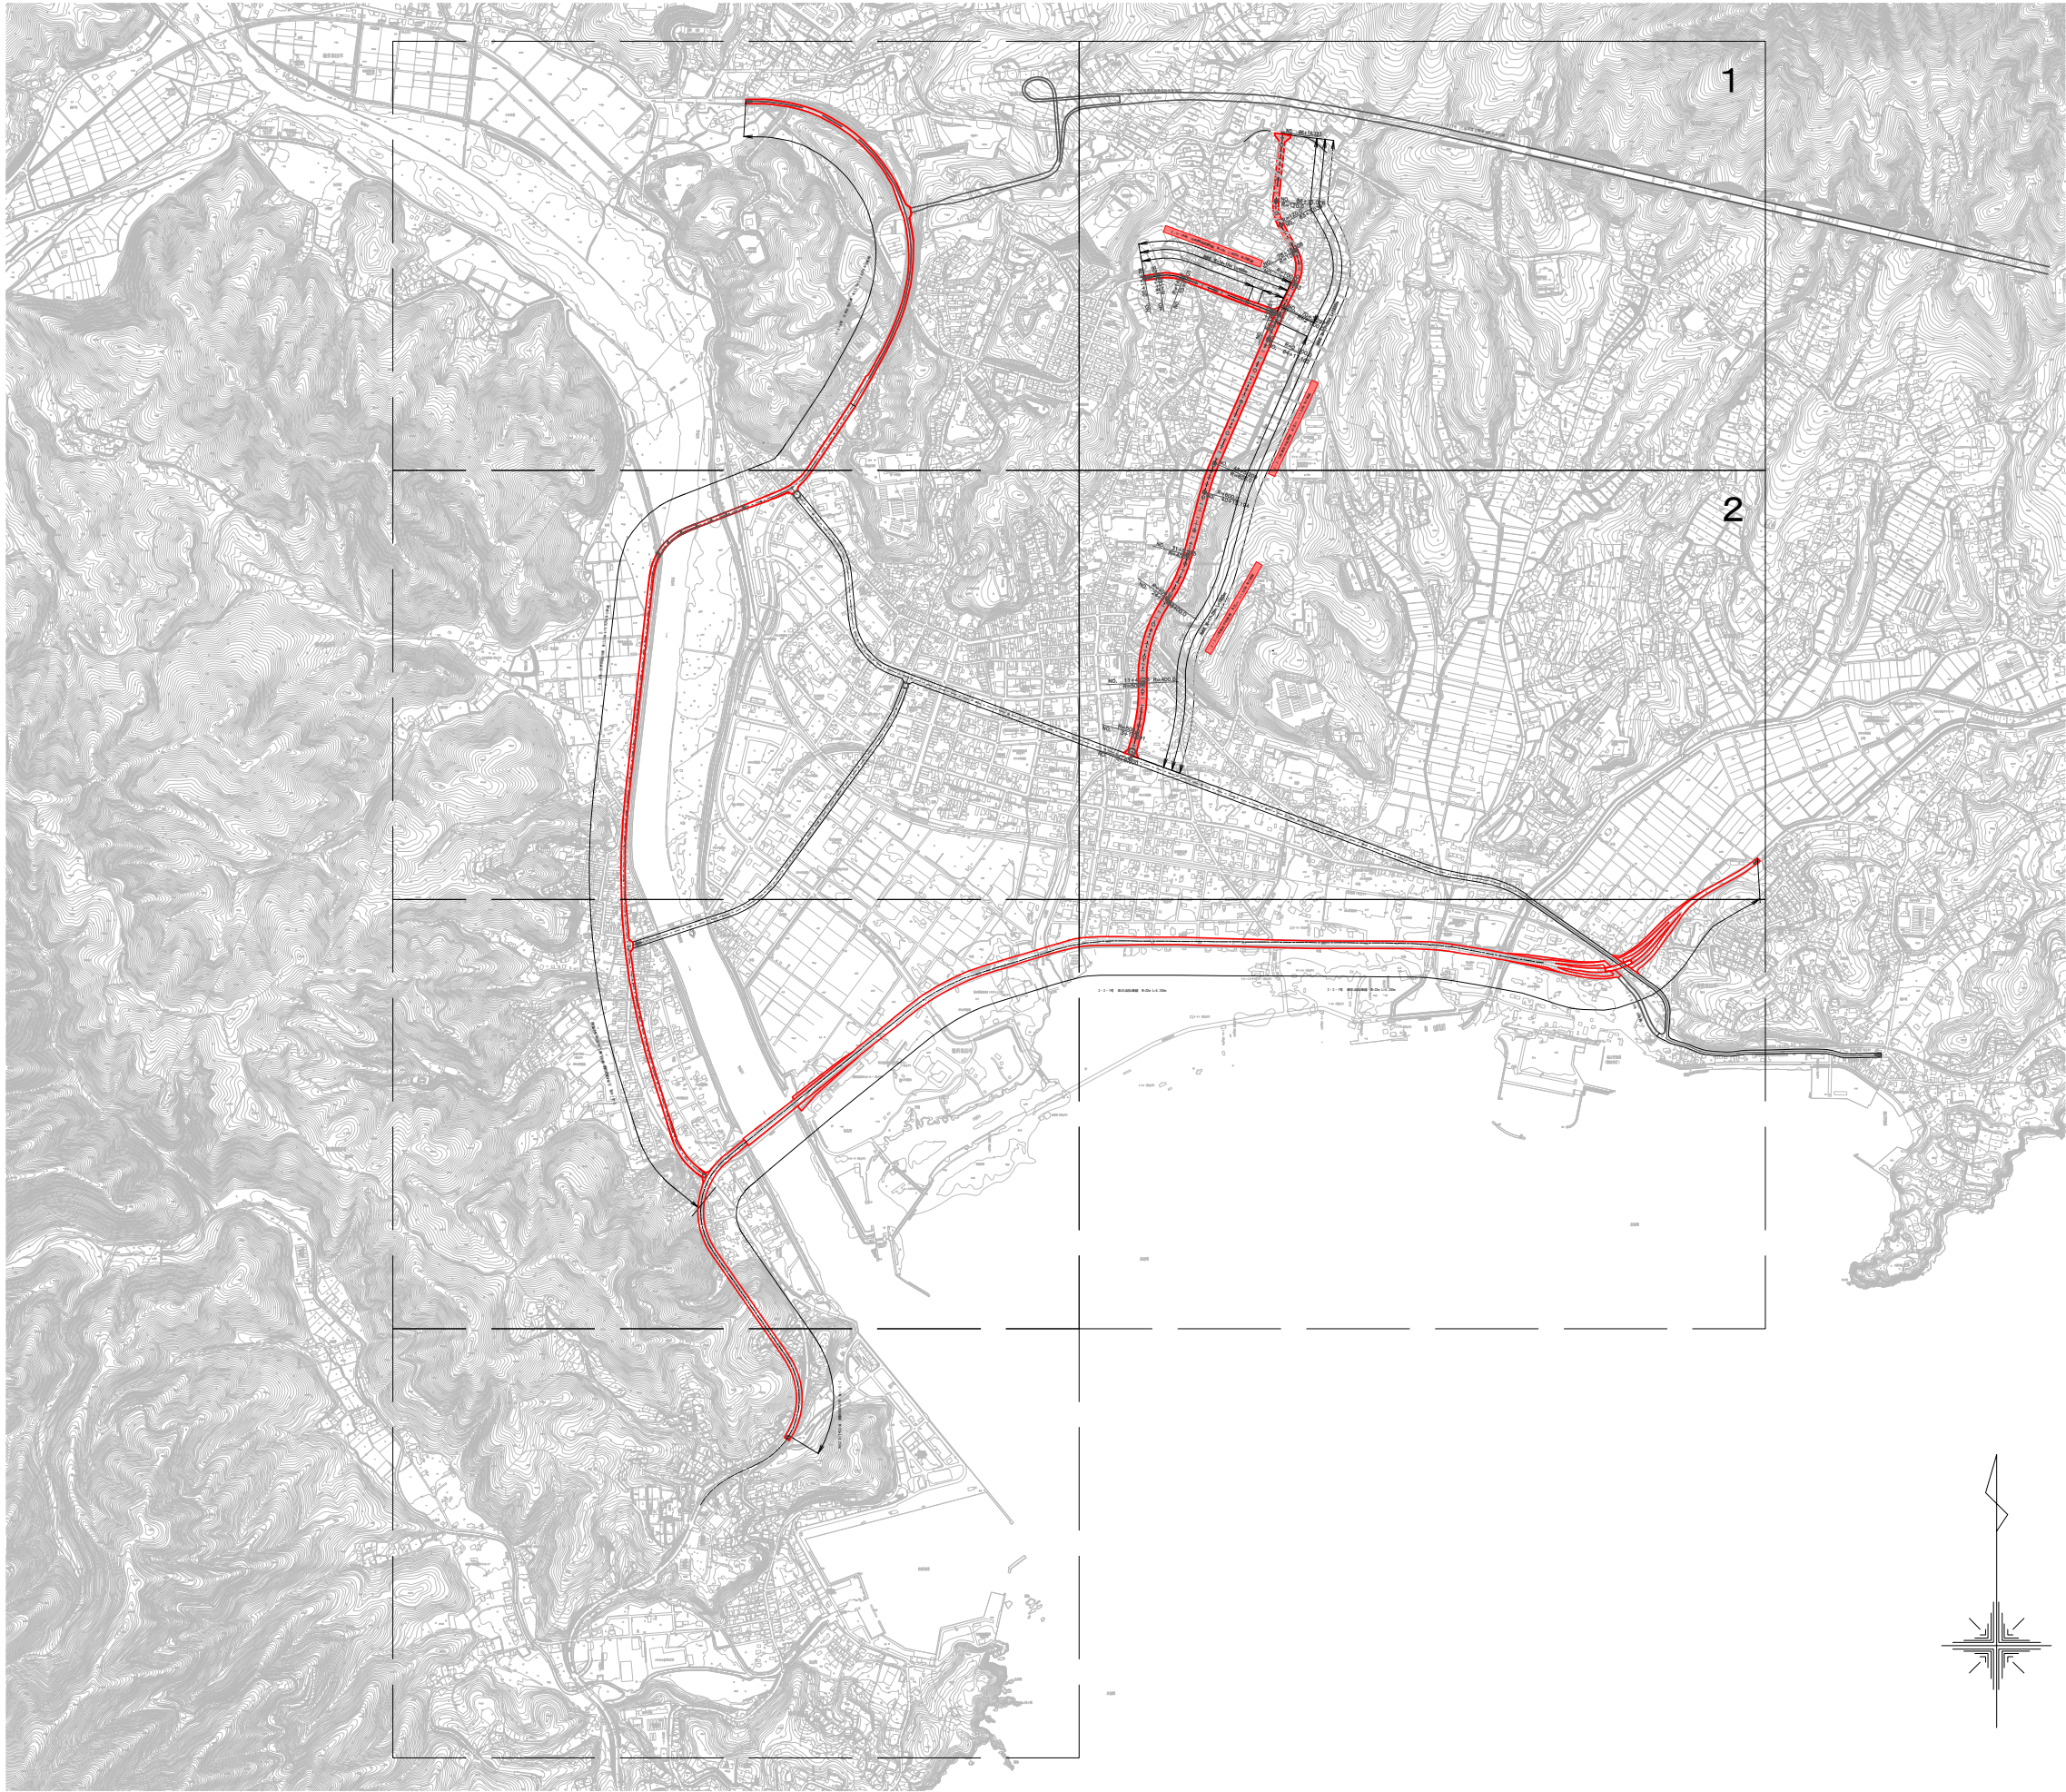

| 凡 例 |       |                     |
|-----|-------|---------------------|
| 記 号 | 種 別   | 路線表記                |
|     | 新 規   | 〇〇線 W=〇m L=〇m N=〇車線 |
|     | 変更無   |                     |
|     | 変更(県) | 〇〇線 W=〇m L=〇m N=〇車線 |

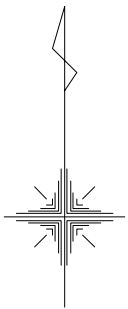


S=1:10,000

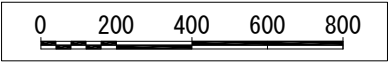



計画図(1) S=1/2, 500

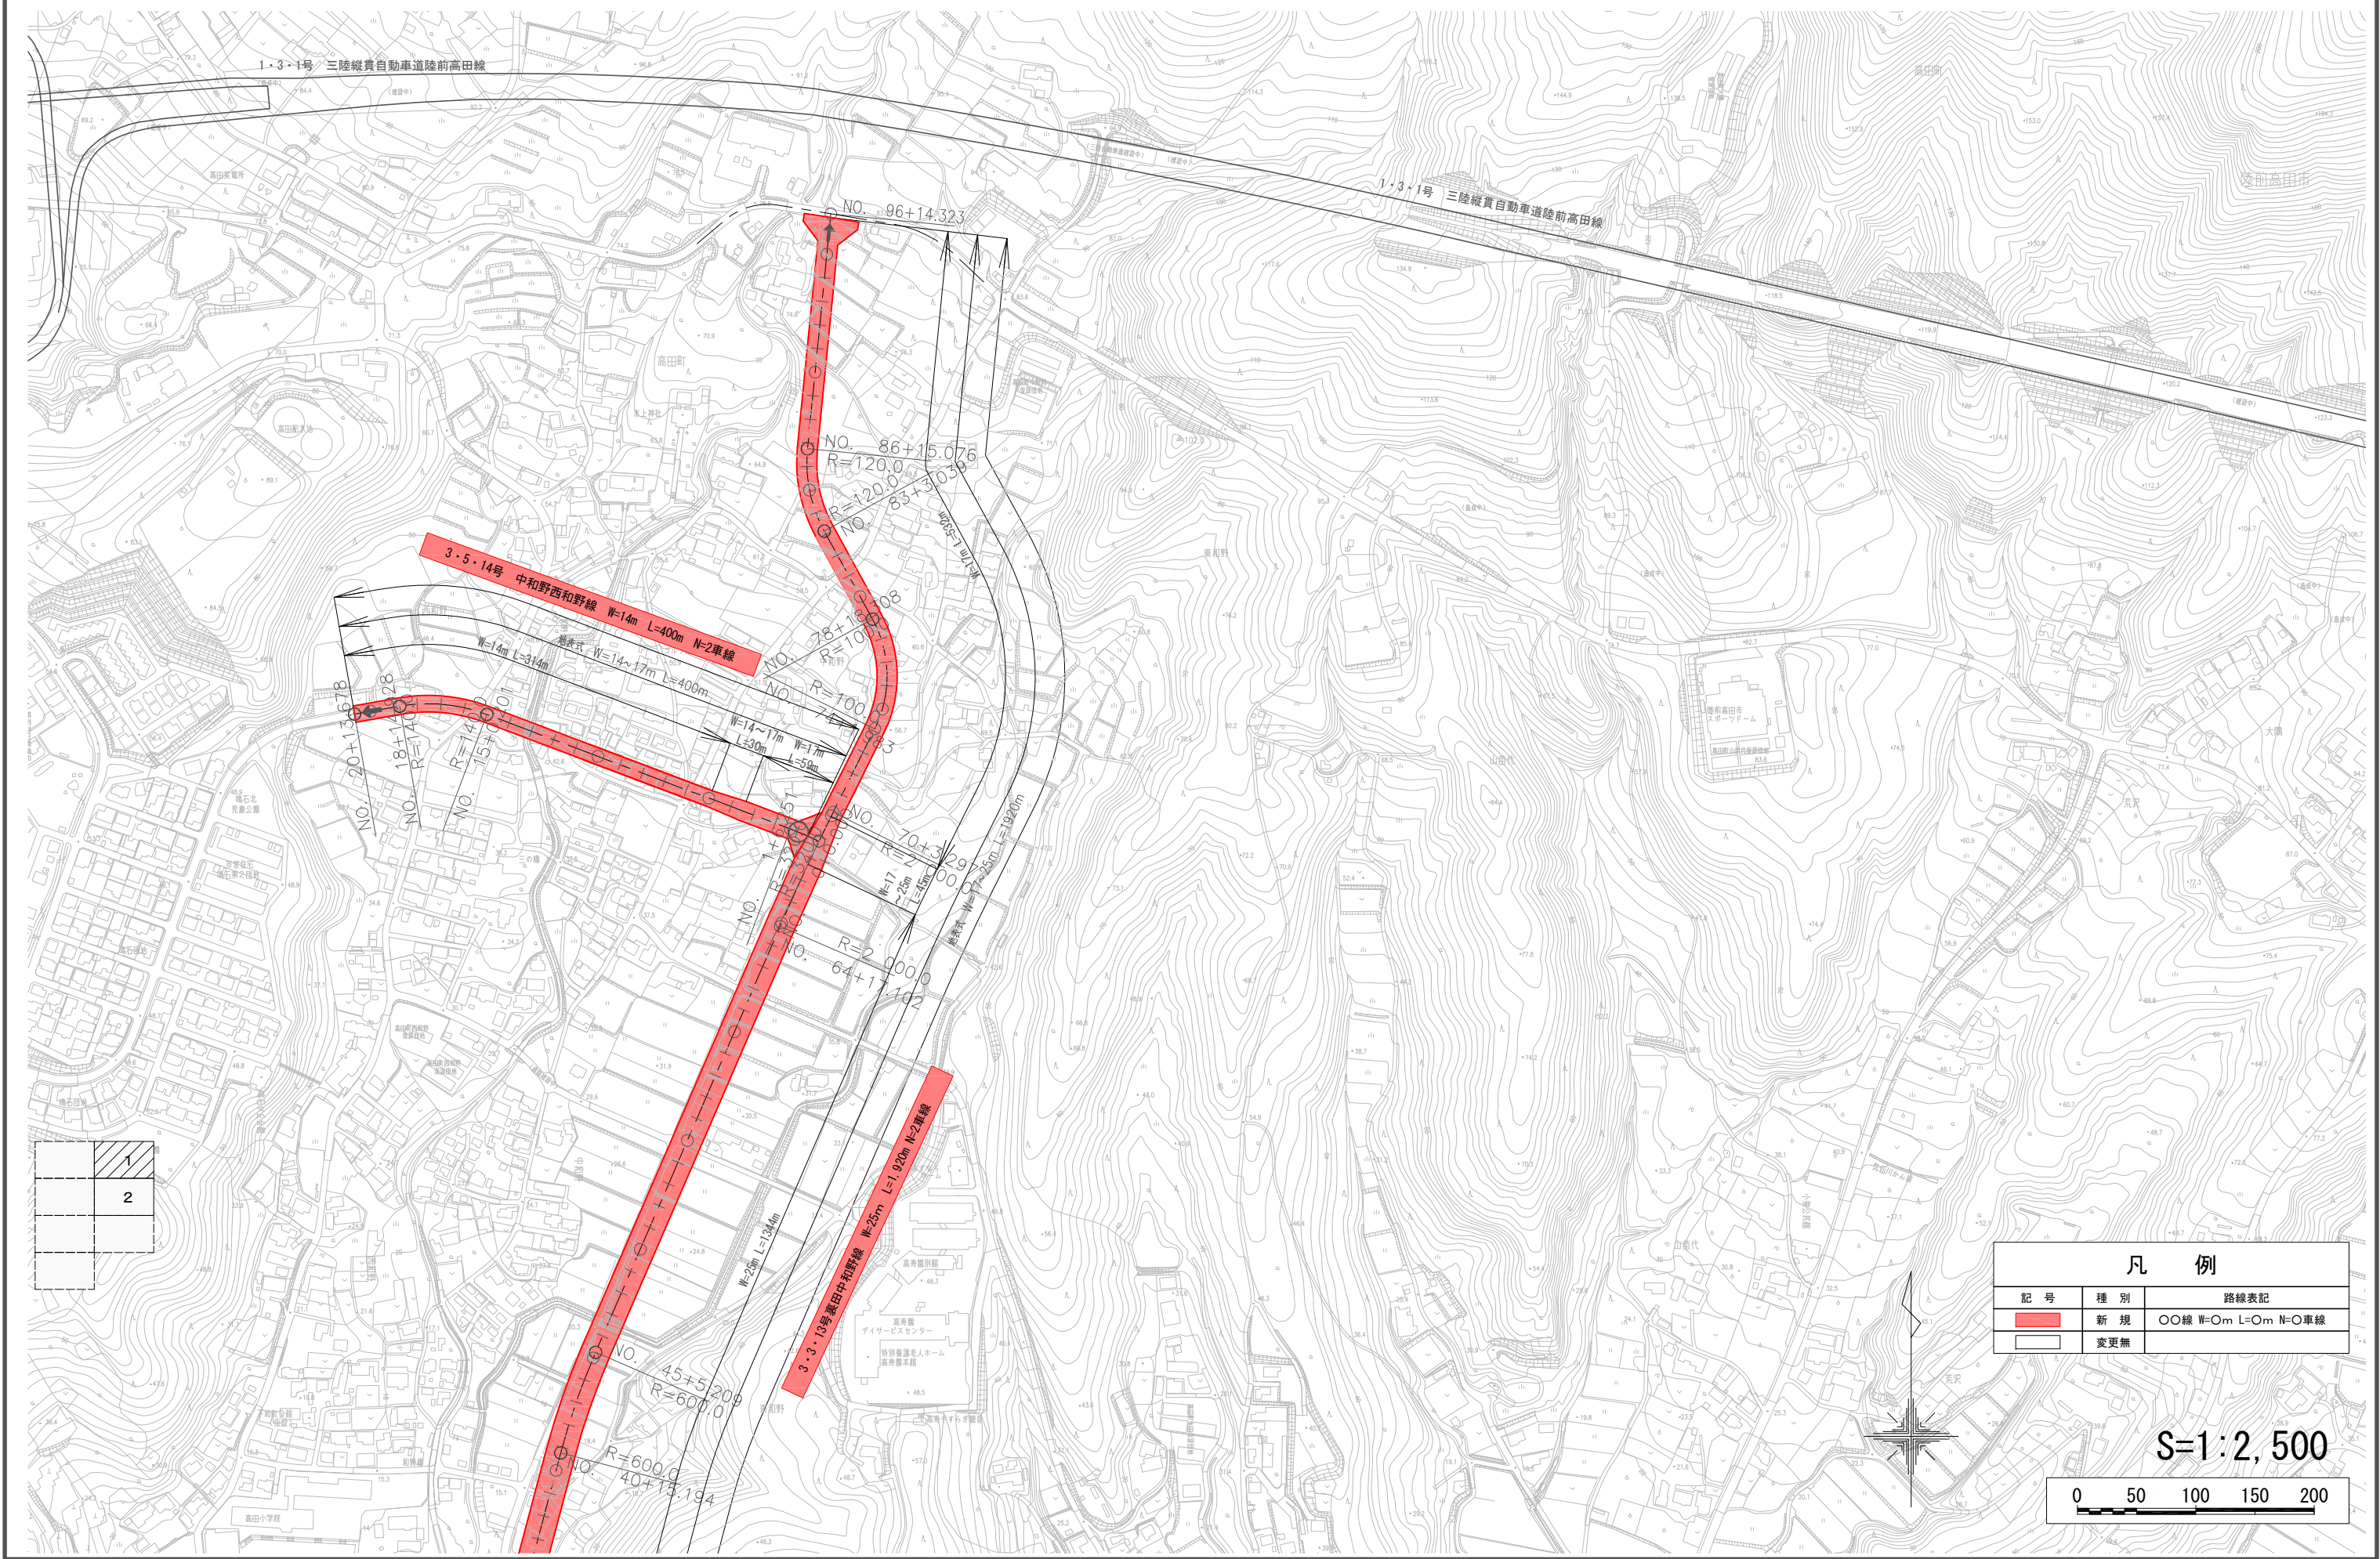



計画図(2) S=1/2, 500

