


陸前高田都市計画 陸前高田地区被災市街地復興推進地域 計画図（その1）

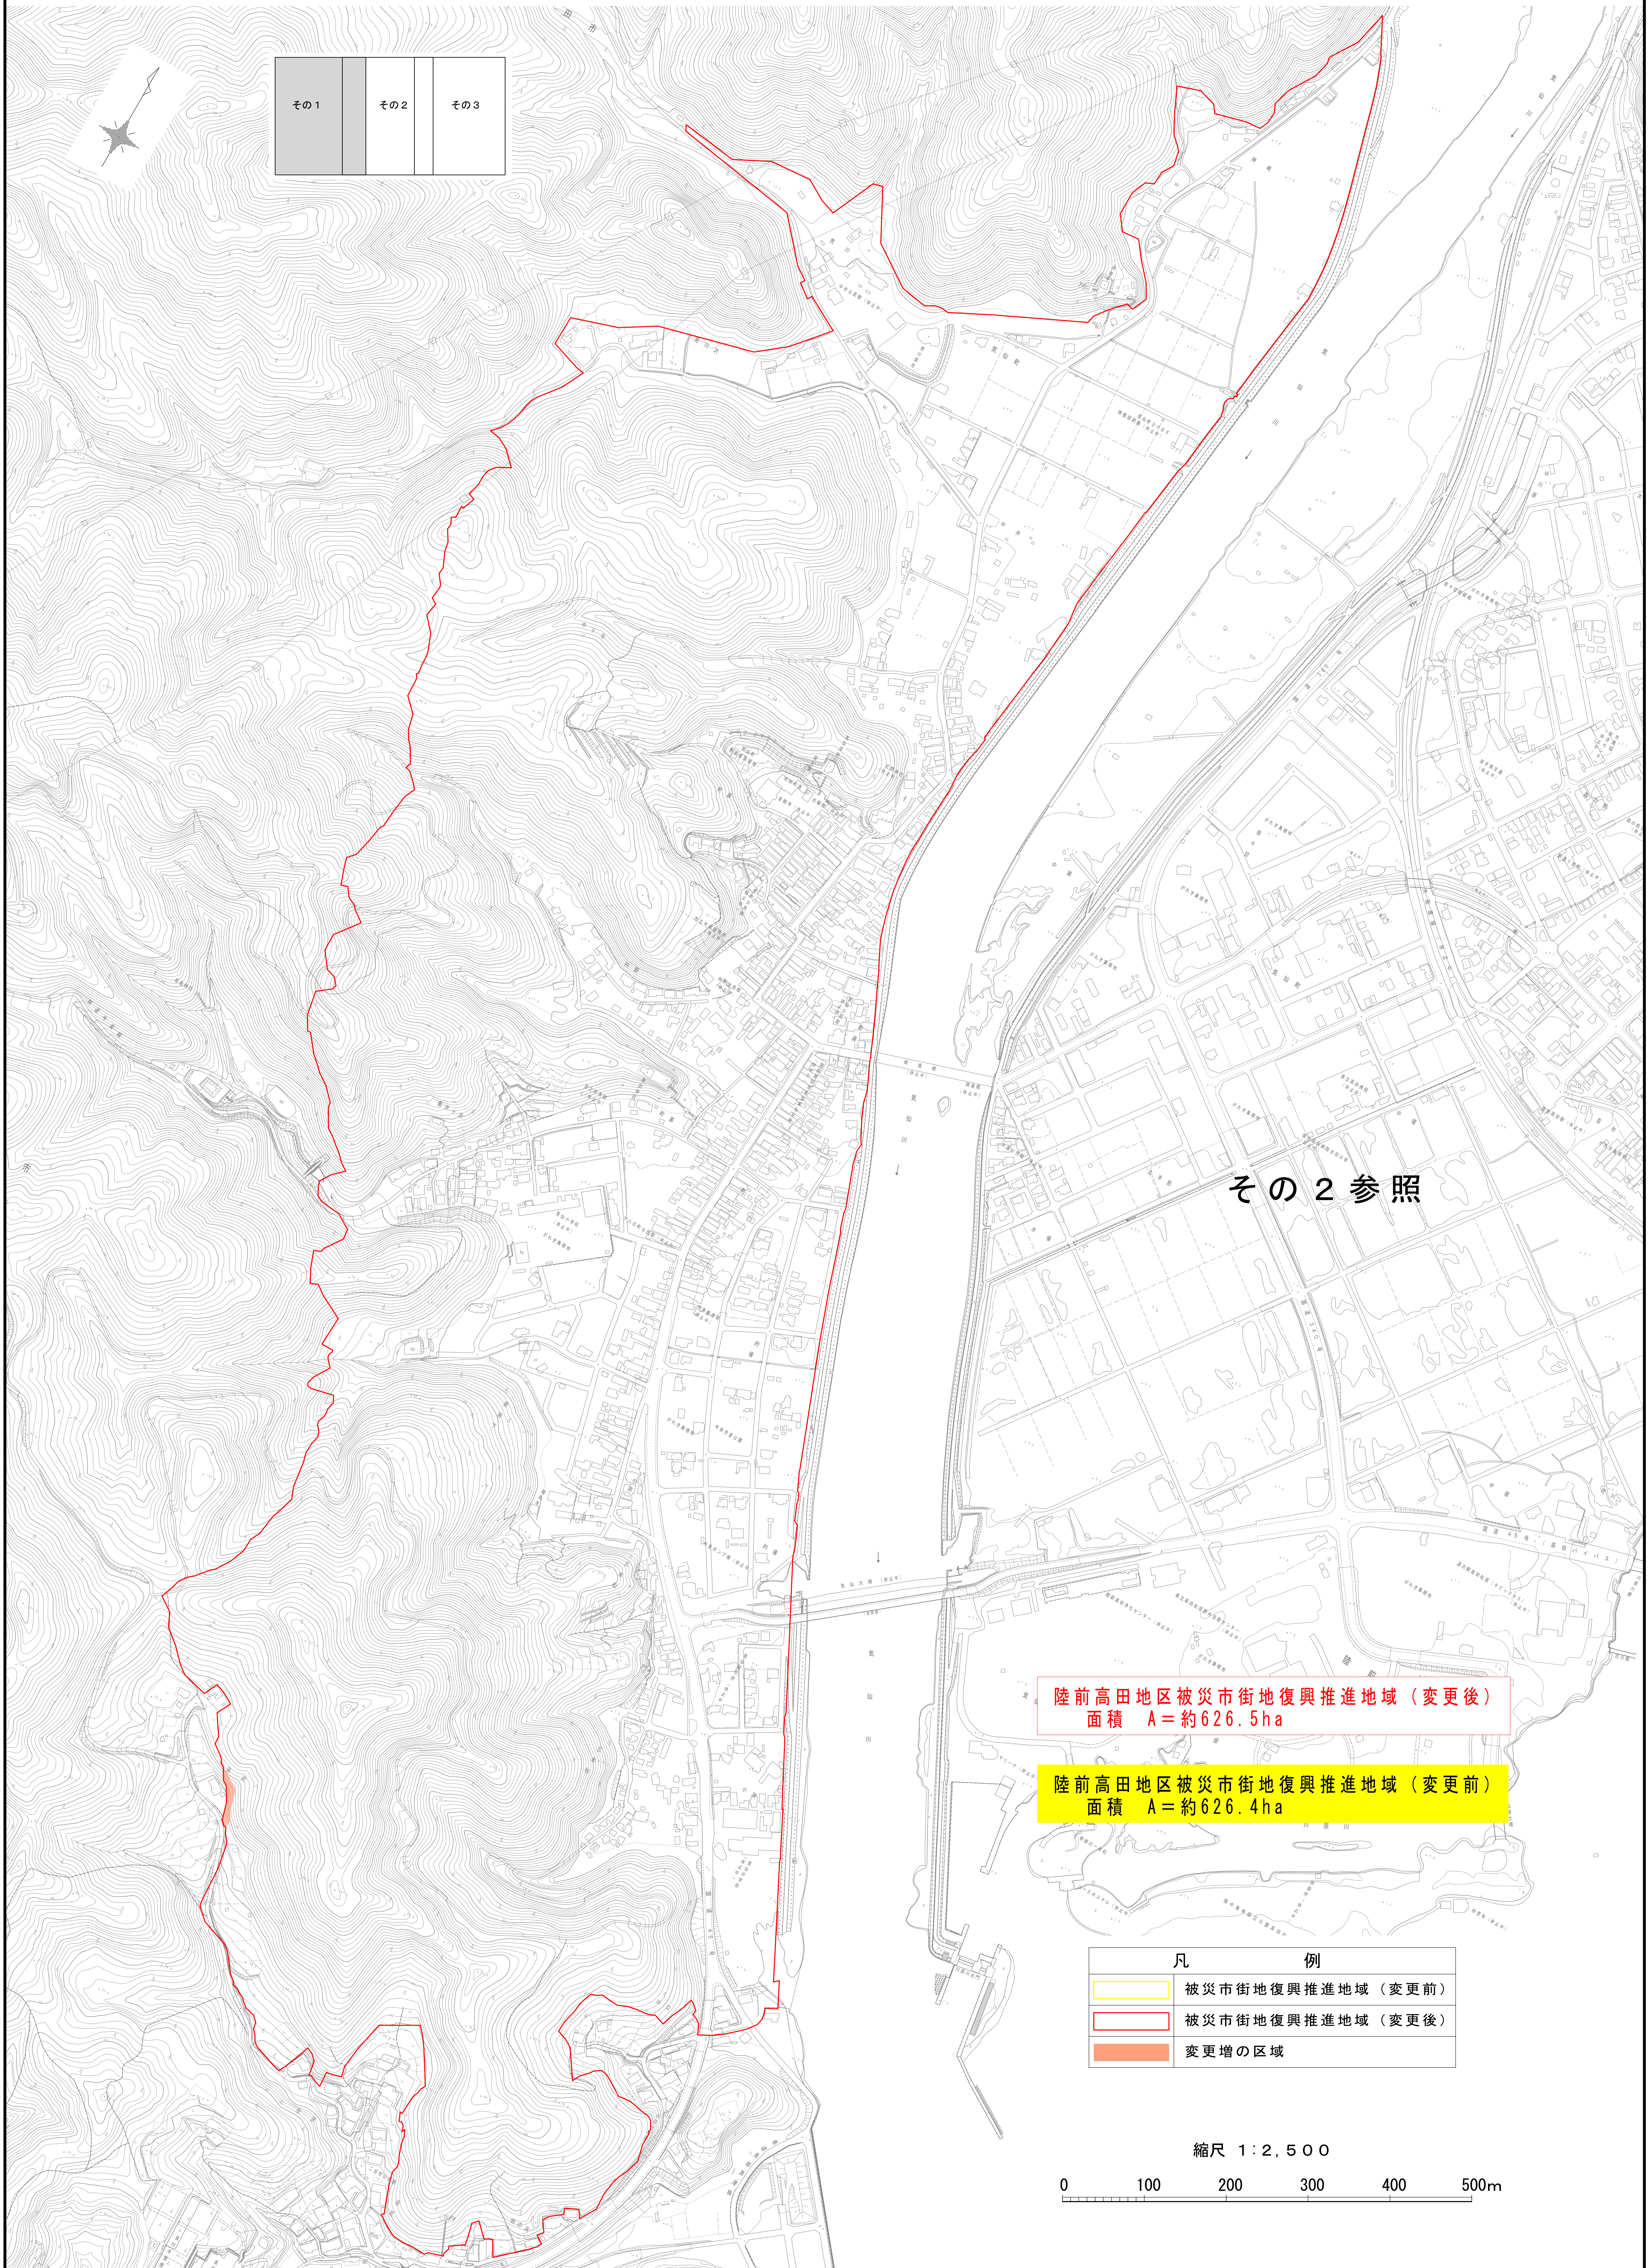

その1	その2	その3
-----	-----	-----

その2 参照

陸前高田地区被災市街地復興推進地域（変更後）
面積 A = 約626.5ha

陸前高田地区被災市街地復興推進地域（変更前）
面積 A = 約626.4ha

凡	例
	被災市街地復興推進地域（変更前）
	被災市街地復興推進地域（変更後）
	変更増の区域

縮尺 1:2,500
0 100 200 300 400 500m