
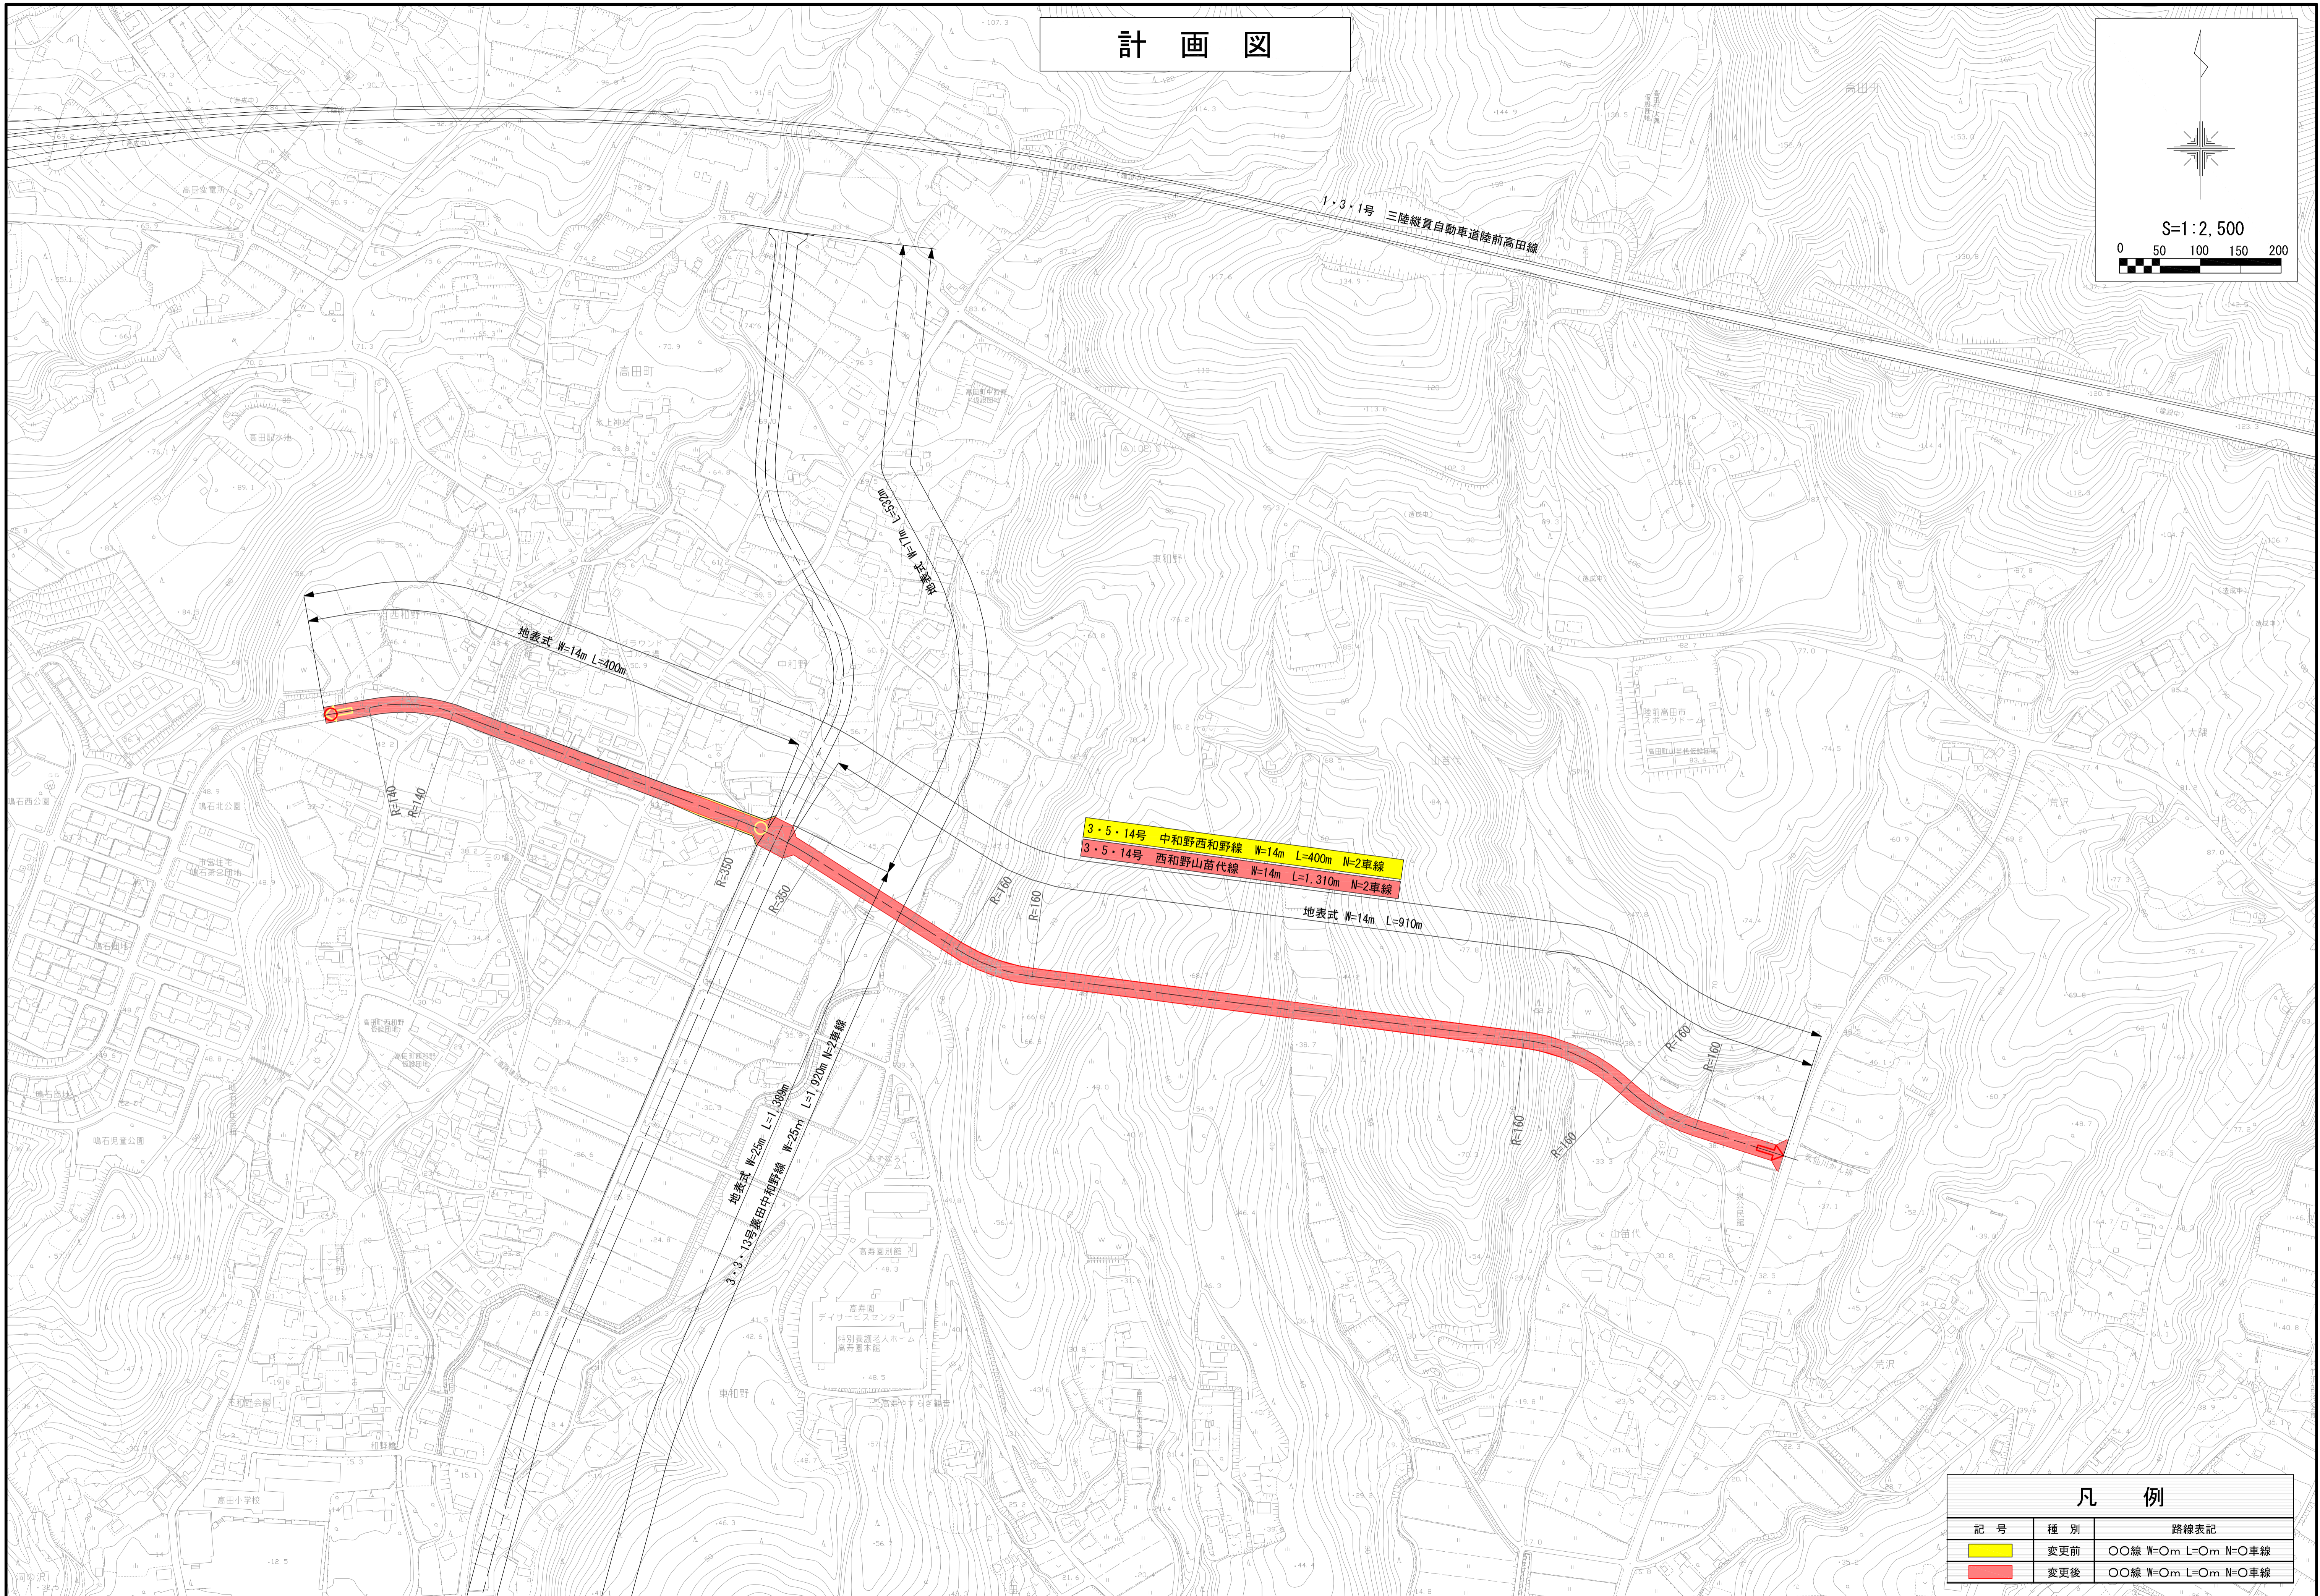


計 画 図

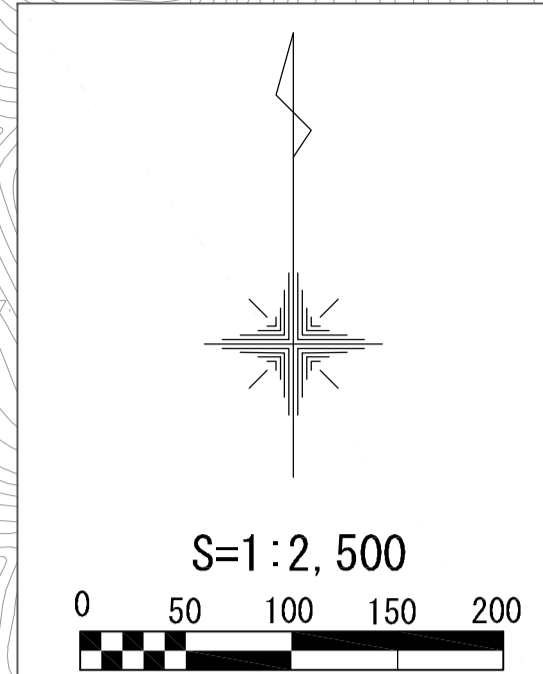

3・5・14号 中和野西和野線 W=14m L=400m N=2車線
 3・5・14号 西和野山苗代線 W=14m L=1,310m N=2車線

3・3・13号 高田中和野線 W=25m L=1,280m N=2車線

地表式 W=14m L=400m

地表式 W=14m L=910m

凡 例		
記号	種 別	路線表記
	変更前	〇〇線 W=〇m L=〇m N=〇車線
	変更後	〇〇線 W=〇m L=〇m N=〇車線