X−NF 67−1

陸前高田市都市計画　準防火地域 計画図

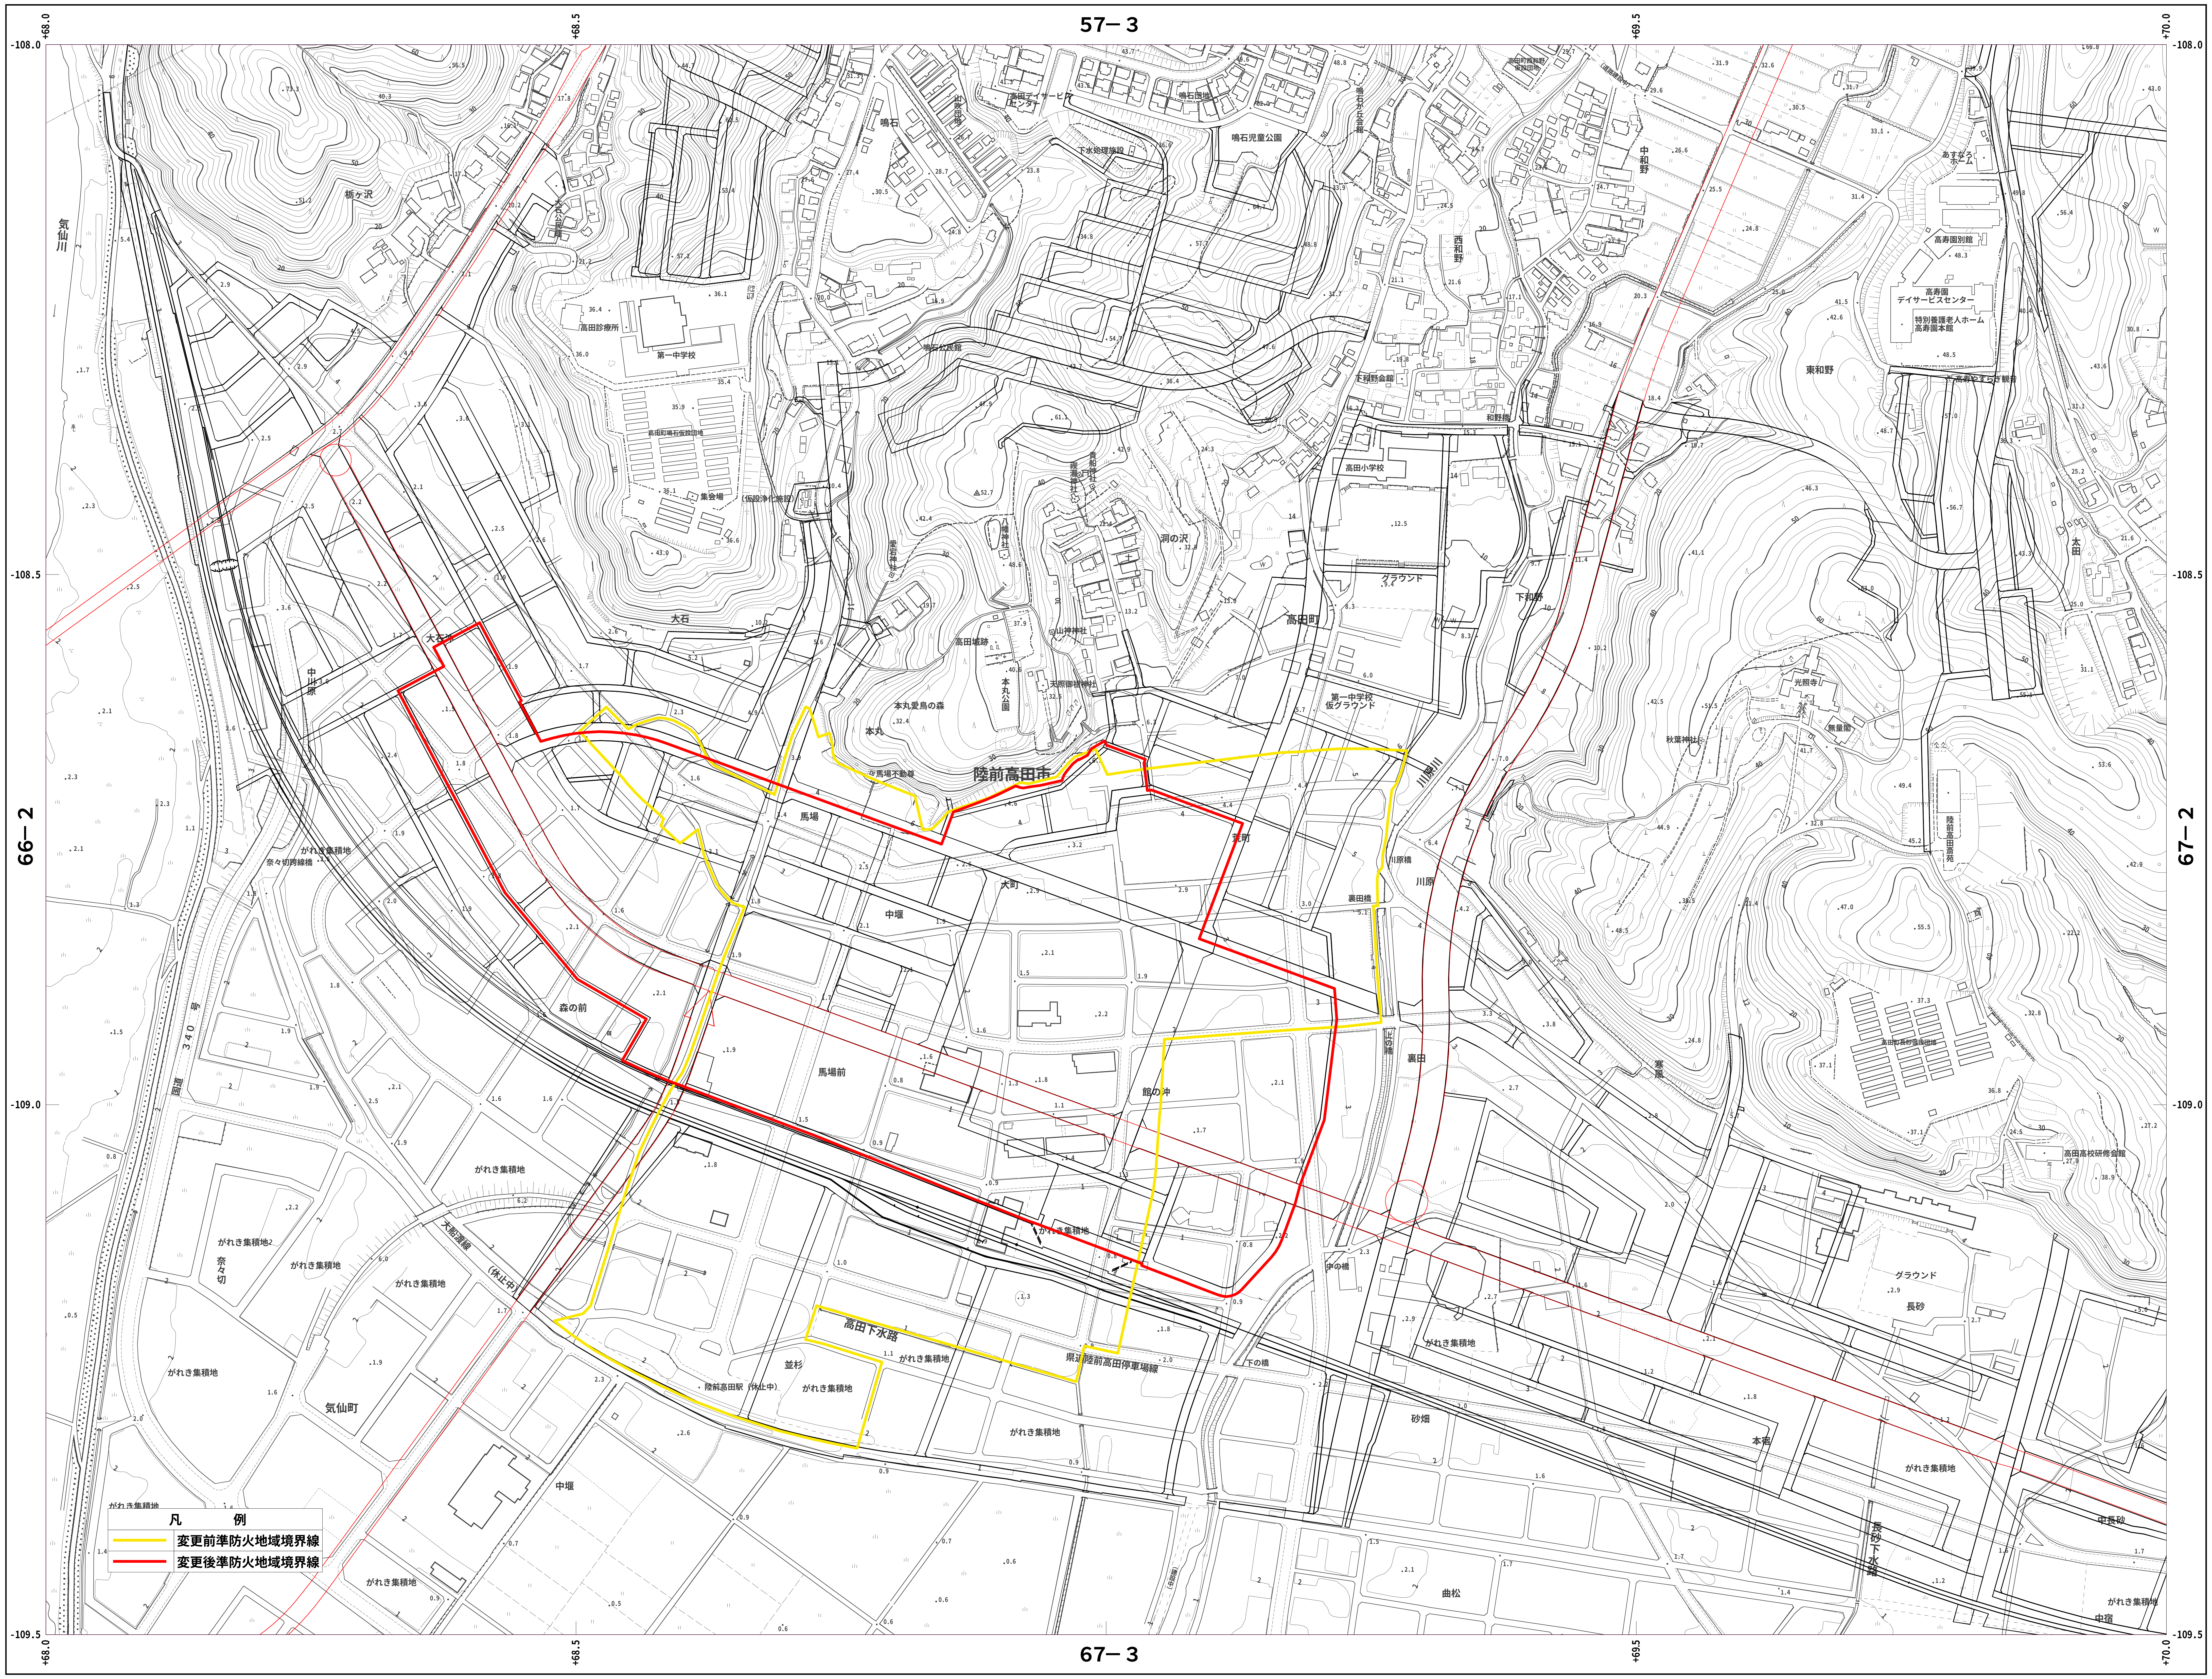
57−3
67−3
66−2
67−2
-108.0
-108.5
-109.0
-109.5
+68.0
+68.5
+69.5
+70.0
陸前高田市
気仙川
大石
高田町
馬場前
大町
中堰
森の前
館の沖
裏田
川原
本丸公園
第一中学校
高田小学校
陸前高田駅（休止中）
高田下水路
県立陸前高田病院
県道陸前高田停車場線
並杉
がれき集積地
気仙町
砂畑
長砂
本宿
曲松
中宿
東和野
西和野
鳴石
栃ヶ沢
国道340号
大船渡線（休止中）

凡　　例	
🟨	変更前準防火地域境界線
🟥	変更後準防火地域境界線

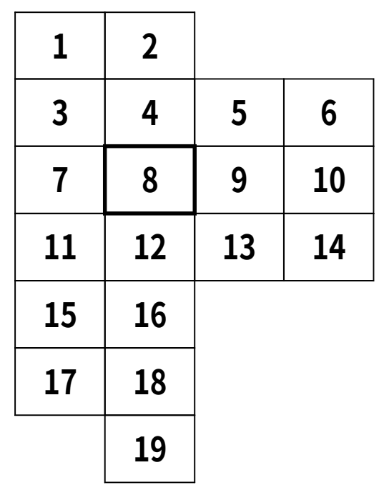
1
2
3
4
5
6
7
8
9
10
11
12
13
14
15
16
17
18
19

行政区画

岩手県
陸前高田市

記　号

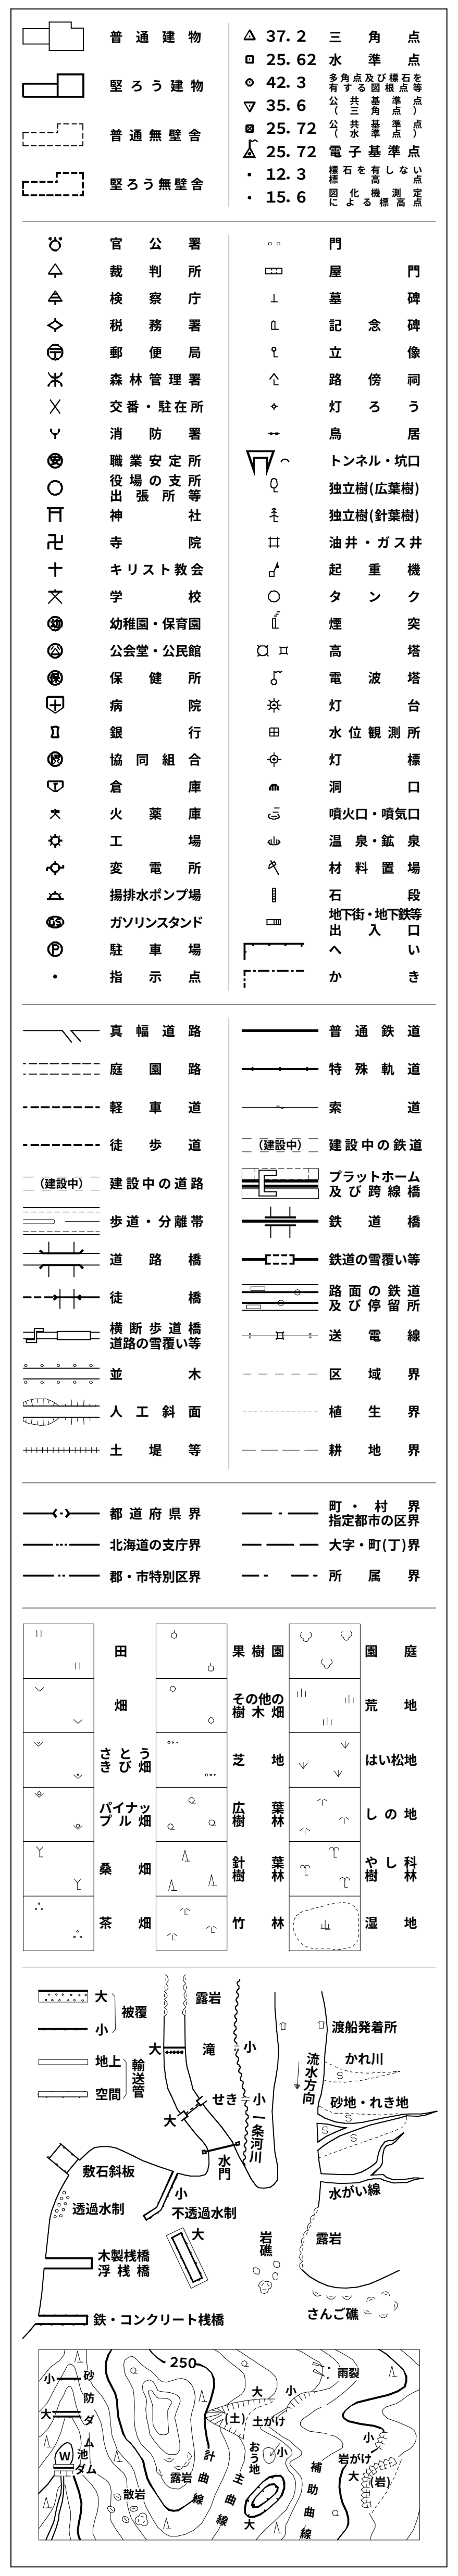

陸前高田市

国際航業株式会社調製

平成 24年 測量

1 :2,500

0　50　100　200　300　400　500m

「この地図の作成に当たっては、国土地理院長の承認を得て、
同院発行の災害復興計画基図を使用した。
（承認番号）　平２４　情使　第５号」

X−NF 67−1