



陸前高田都市計画 1号陸前高田斎苑 (約1.4ha)

計 画 図

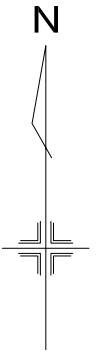

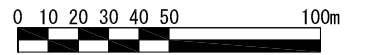

S=1:2,500 (A3)



1号陸前高田斎苑 変更前 面積 A=約1.3ha

1号陸前高田斎苑 変更後 面積 A=約1.4ha

凡 例

	1号陸前高田斎苑 変更後 (約1.4ha)
	1号陸前高田斎苑 変更前 (約1.3ha)