


# 計 画 図 S=1/2, 500

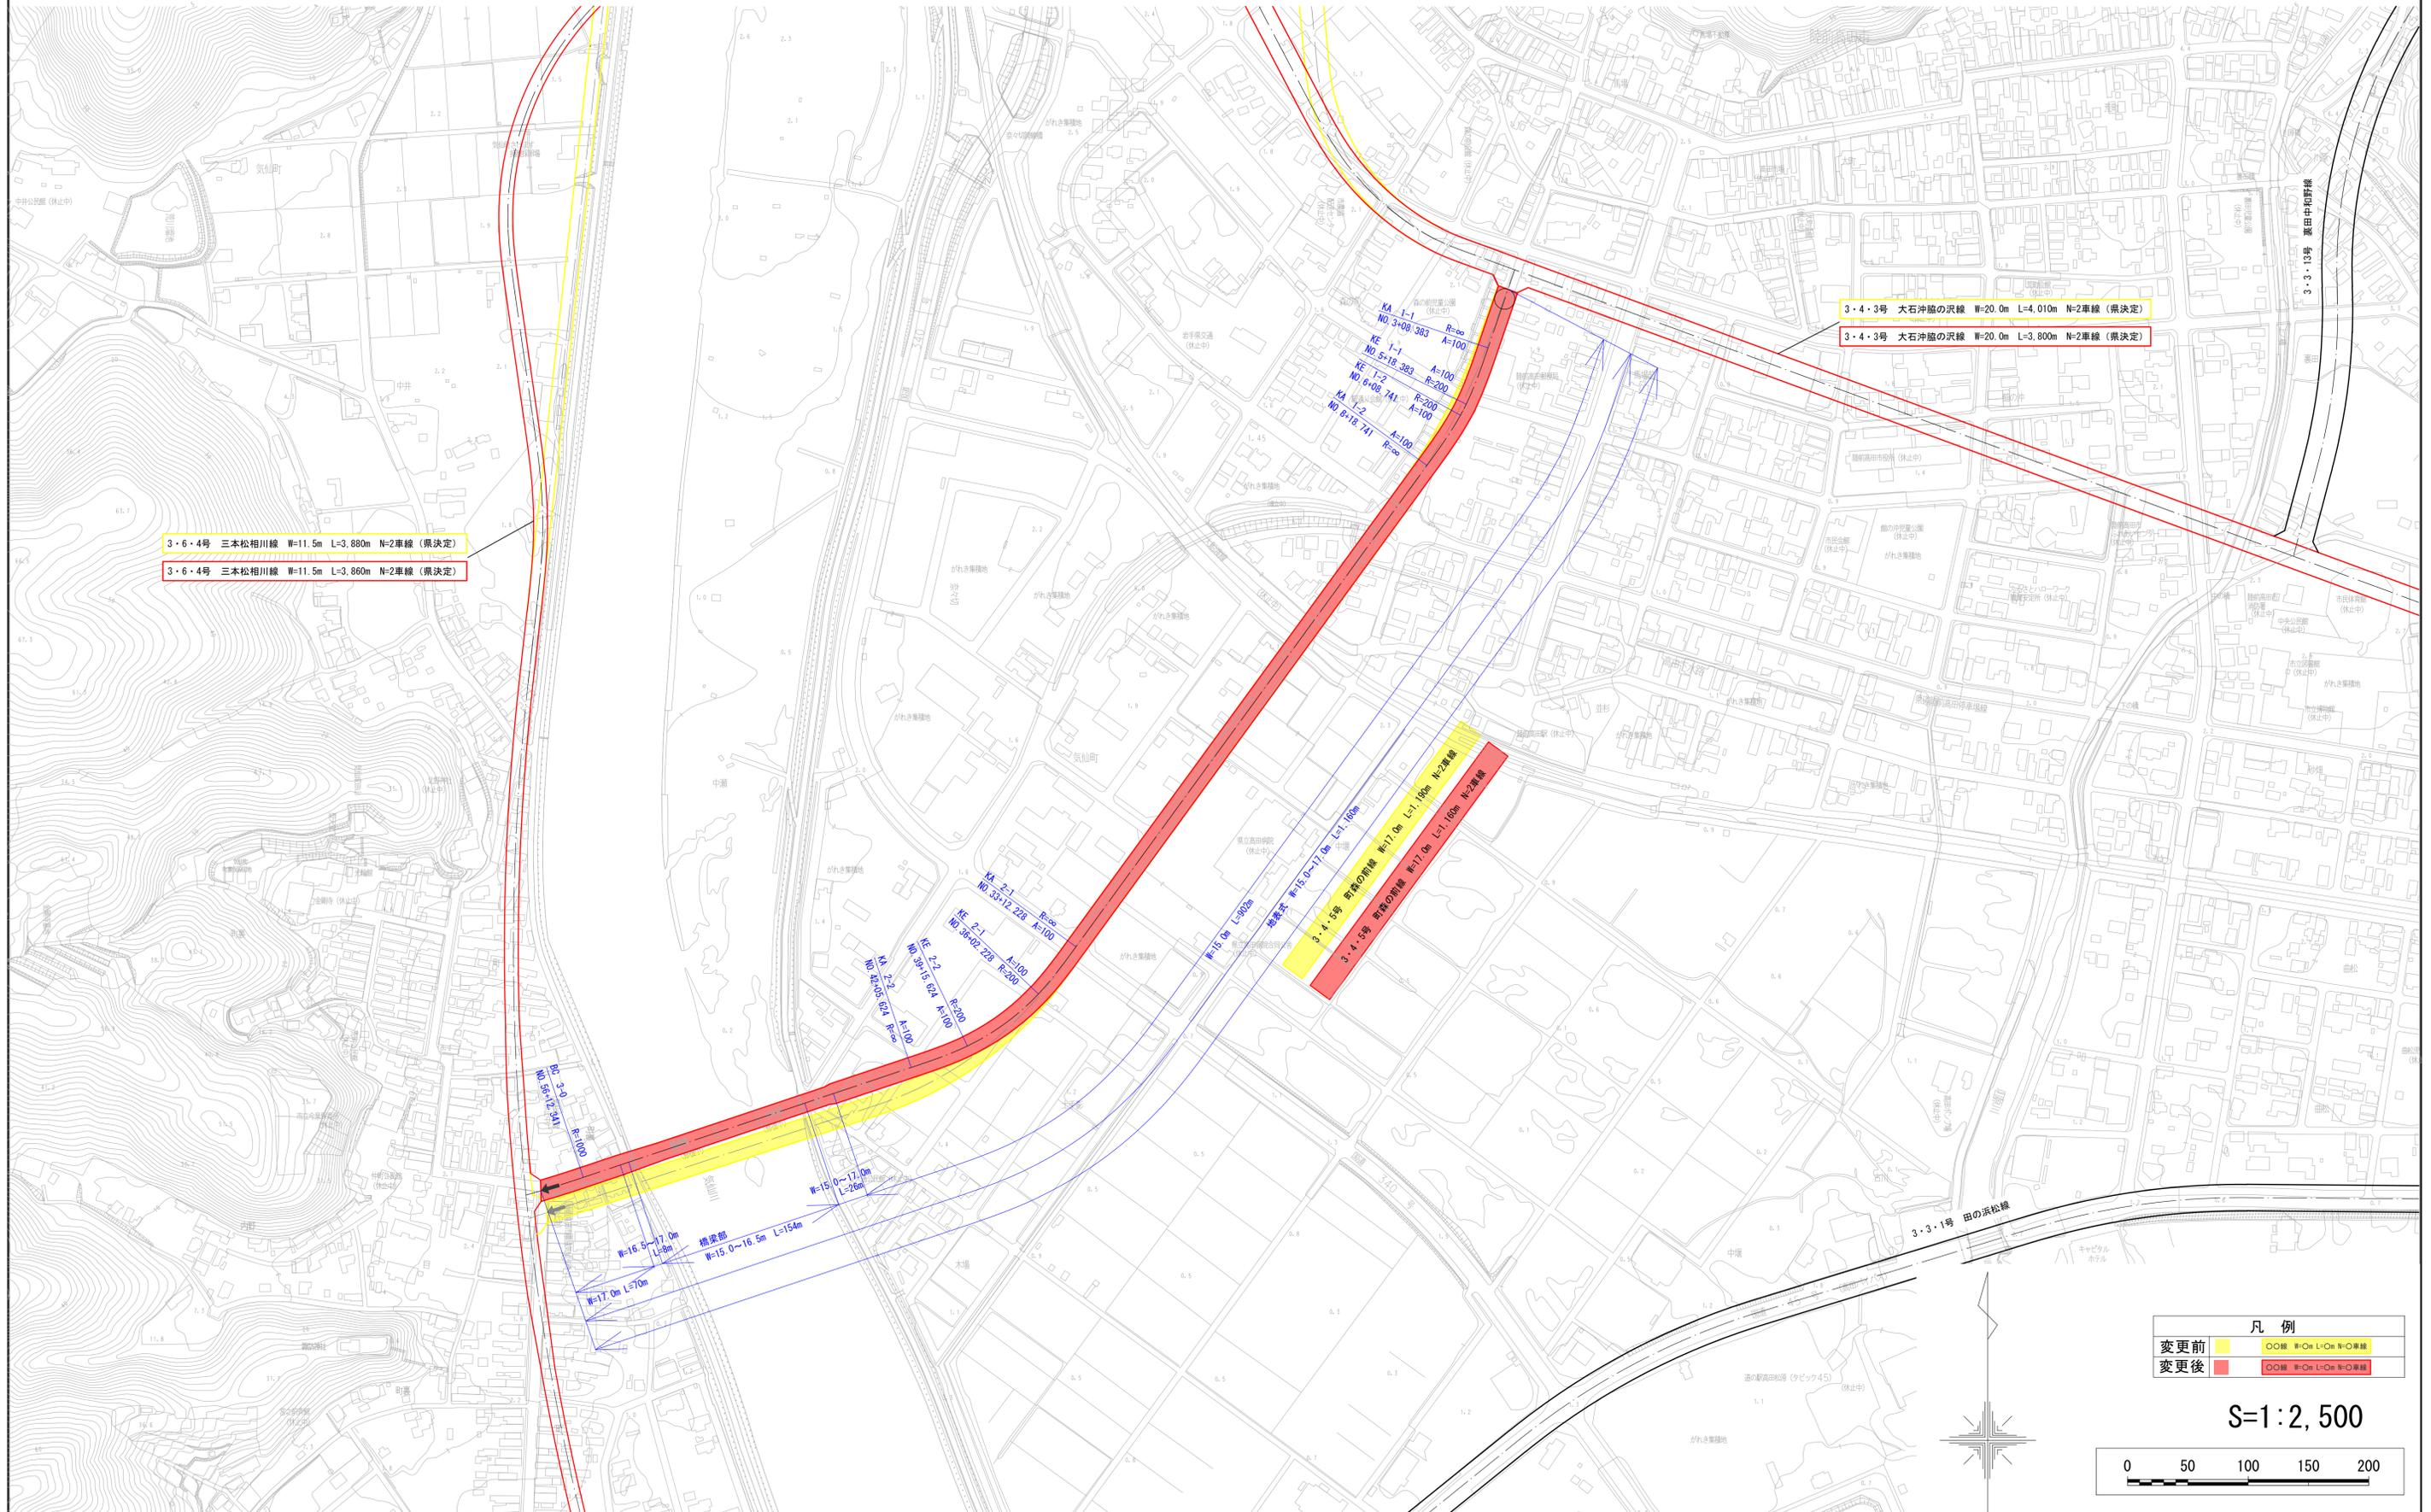

凡 例	

S=1:2,500

