


陸前高田都市計画 用途地域 計画図 図 3

1	2		
3	4	5	6
7	8	9	10
11	12	13	14
15	16		
17	18		
	19		

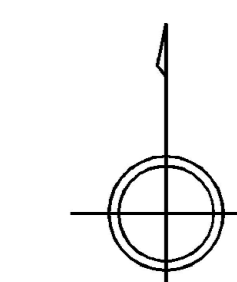

記号


普通建物	△ 37.2 三角点
変りう建物	■ 25.62 水準点
普通無蓋道	● 42.3 観測点
変りう無蓋道	▽ 35.6 水準点
	▲ 25.72 電子基準点
	△ 25.72 電子基準点
	● 12.3 観測点
	● 15.6 観測点
官公署	門 門
裁判所	Ⓔ 基 礎
検察庁	Ⓕ 記念 碑
郵便局	Ⓖ 立 派 道
森林管理署	Ⓘ 路 傍 道
交番・駐在所	Ⓚ 灯 台
消防署	Ⓛ 鳥 居
職業安定所	▽ 〇 トンネル・城口
役所の支所	〇 独立塔(伝説的)
出張所等	〇 独立塔(非実態)
庁舎	〇 遊井・ガス井
学校	〇 記念 碑
キリスト教会	〇 タンク
幼稚園	Ⓚ 煙 突
幼稚園・保育園	Ⓛ 電 気 塔
公会堂・公民館	Ⓚ 燈 塔

真幅道路	普通鉄道
庭園路	特殊鉄道
軽便道	索道
徒歩道	建設中の鉄道
建設中の道路	プラットホーム及び貨物線
歩道・分離帯	鉄道線
道路橋	鉄道の高架橋等
橋	路側の鉄道用
橋脚	送電線
橋脚の基礎	境界線

鉄道府界	町・村界
指定市の区界	指定市の区界
北海道の支庁界	大字・町(丁目)界
都・市特別区界	所 属 界



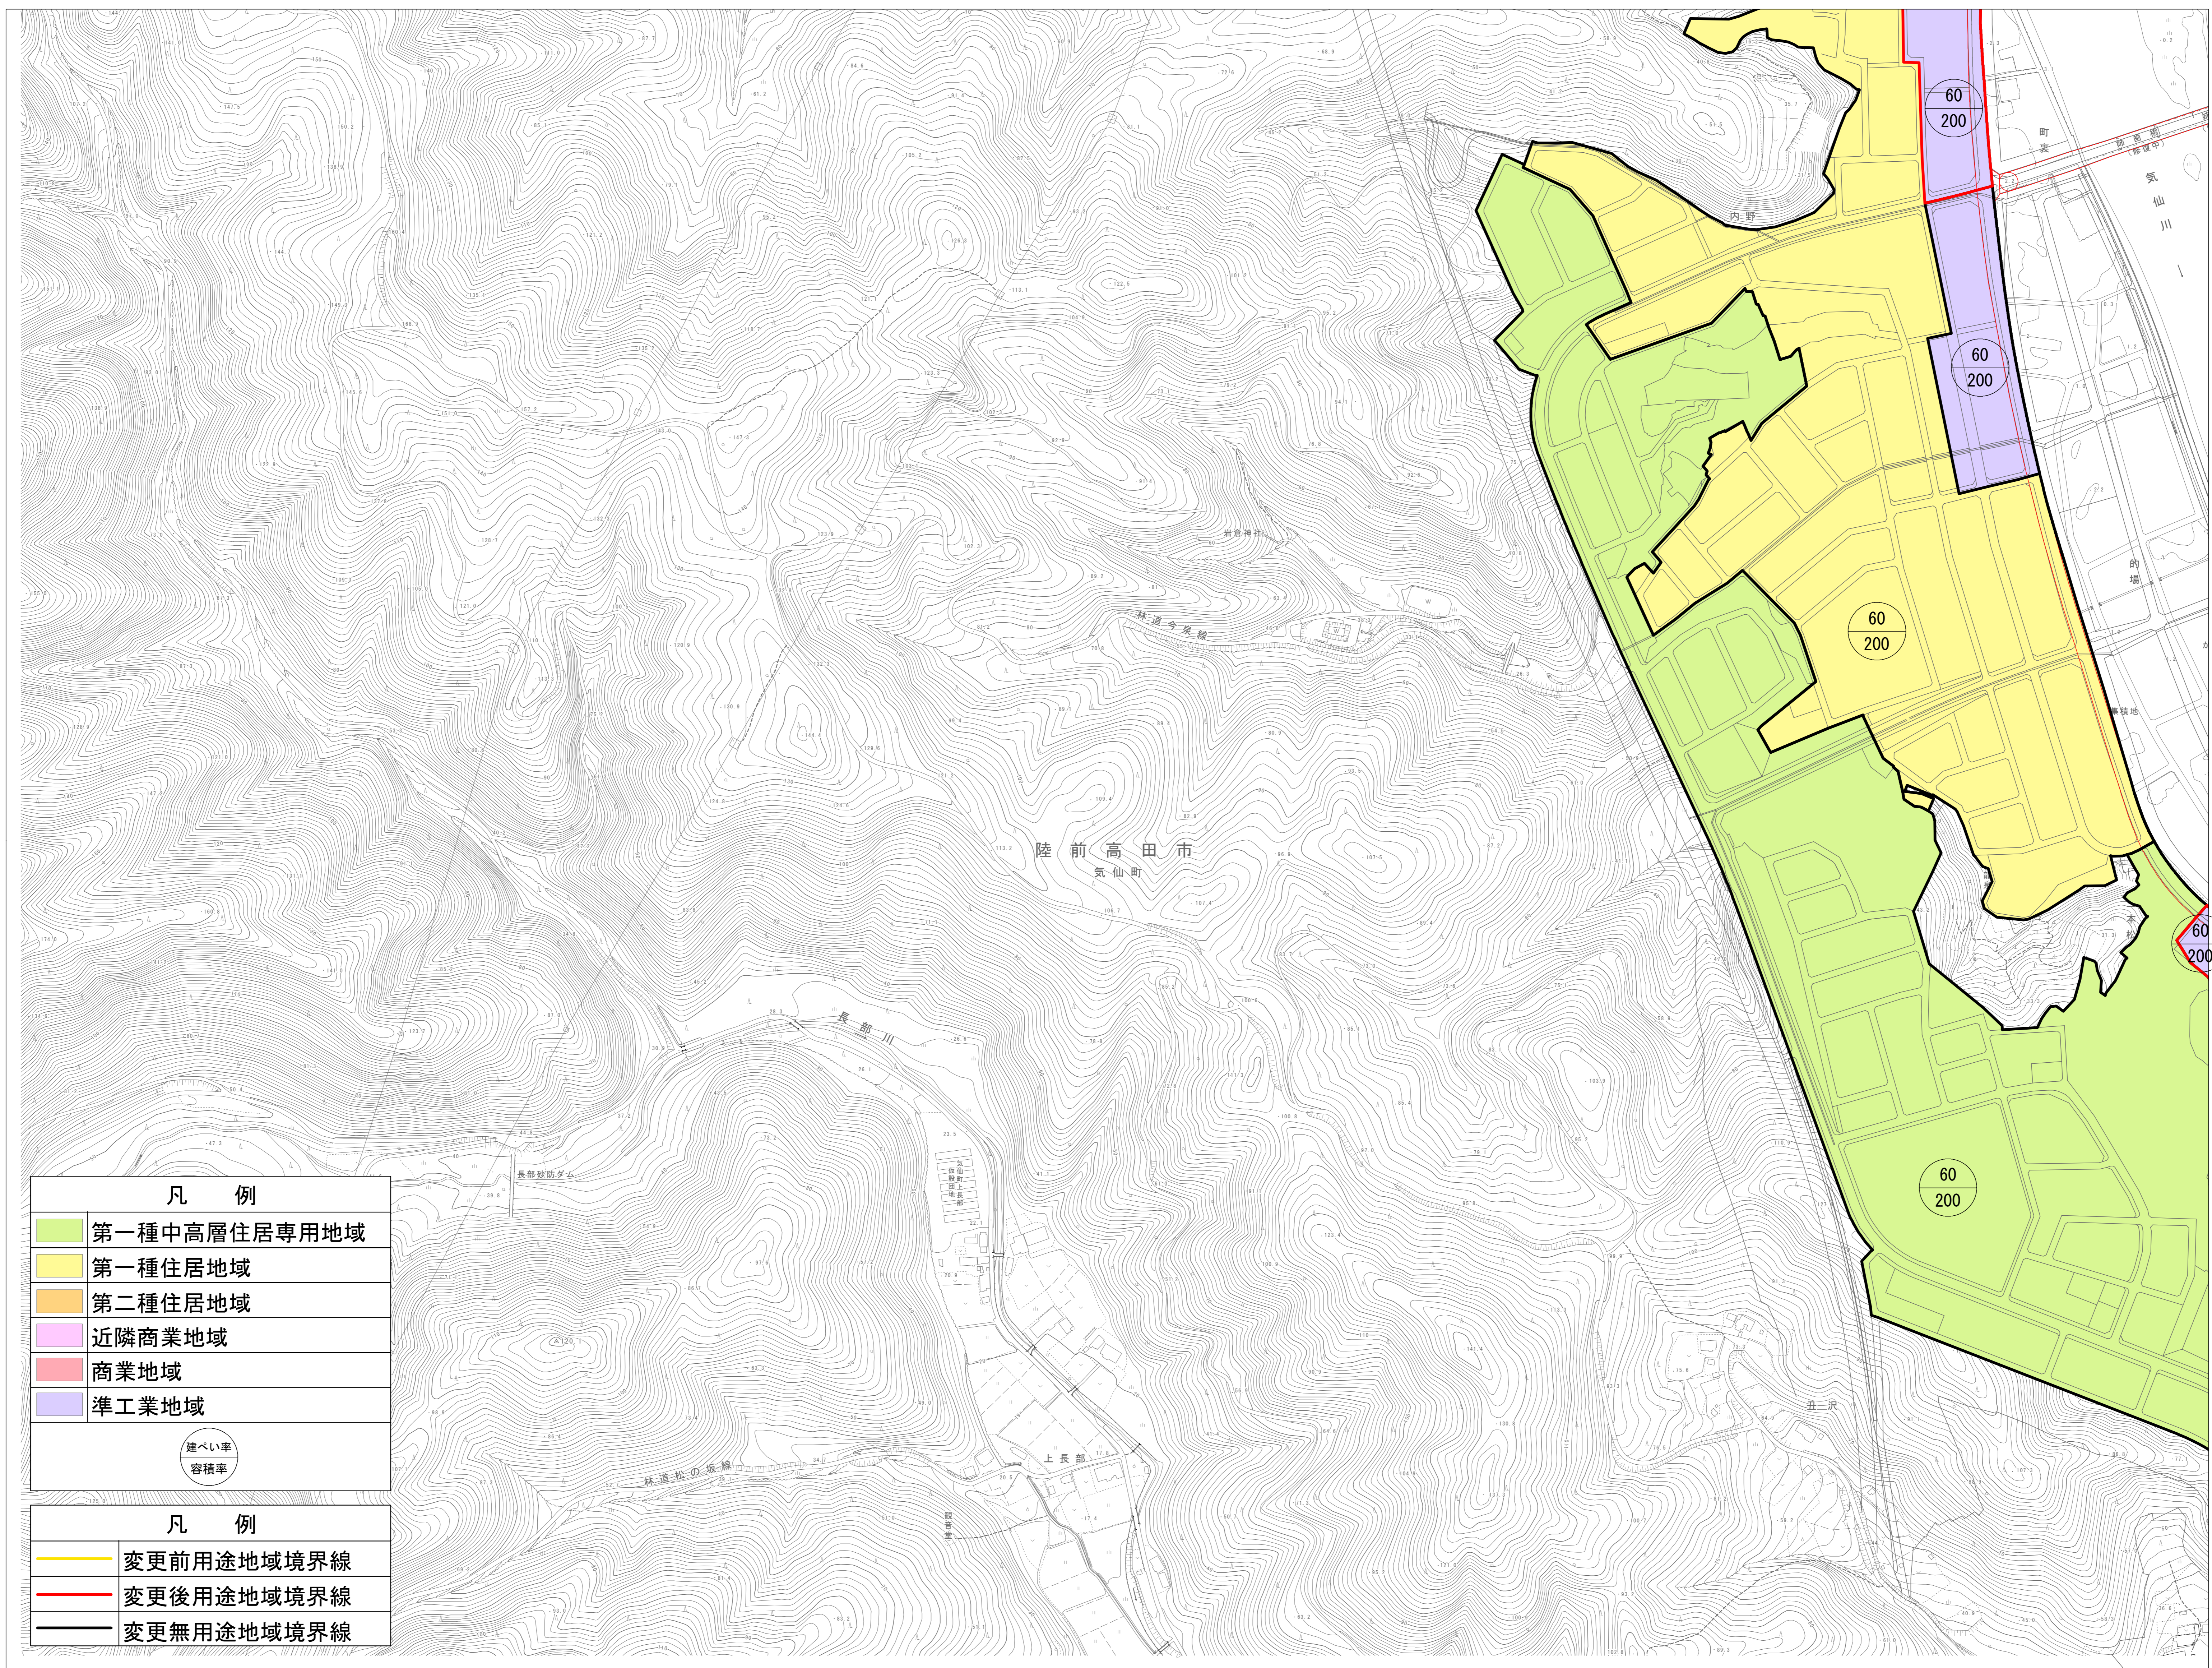

第一種中高層住居専用地域
第一種住居地域
第二種住居地域
近隣商業地域
商業地域
準工業地域
建ぺい率
容積率

変更前用途地域境界線
変更後用途地域境界線
変更無用途地域境界線

0 50 100 200 300 400 500 メートル

1:2,500