陸前高田都市計画　用途地域　計画図　図４

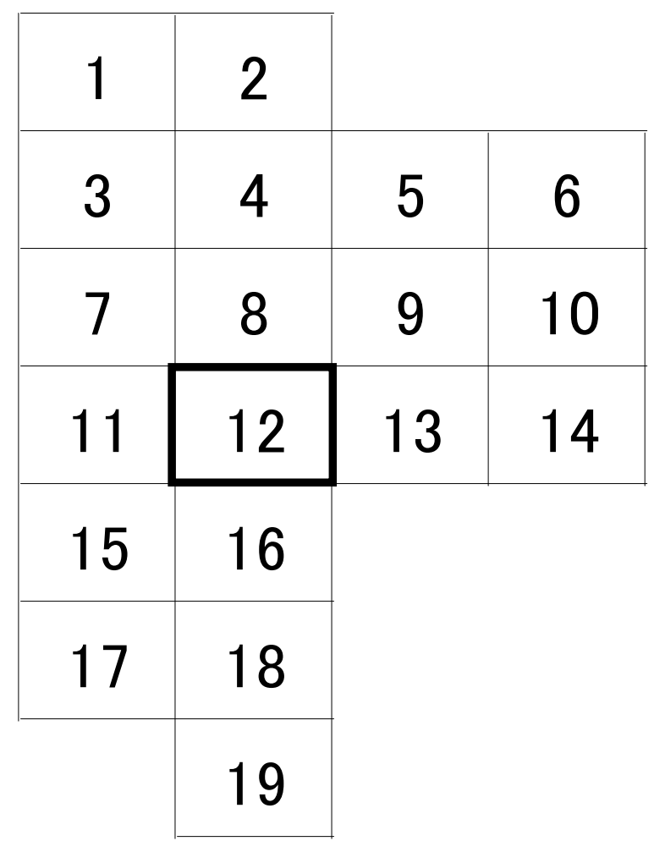
1
2
3
4
5
6
7
8
9
10
11
12
13
14
15
16
17
18
19

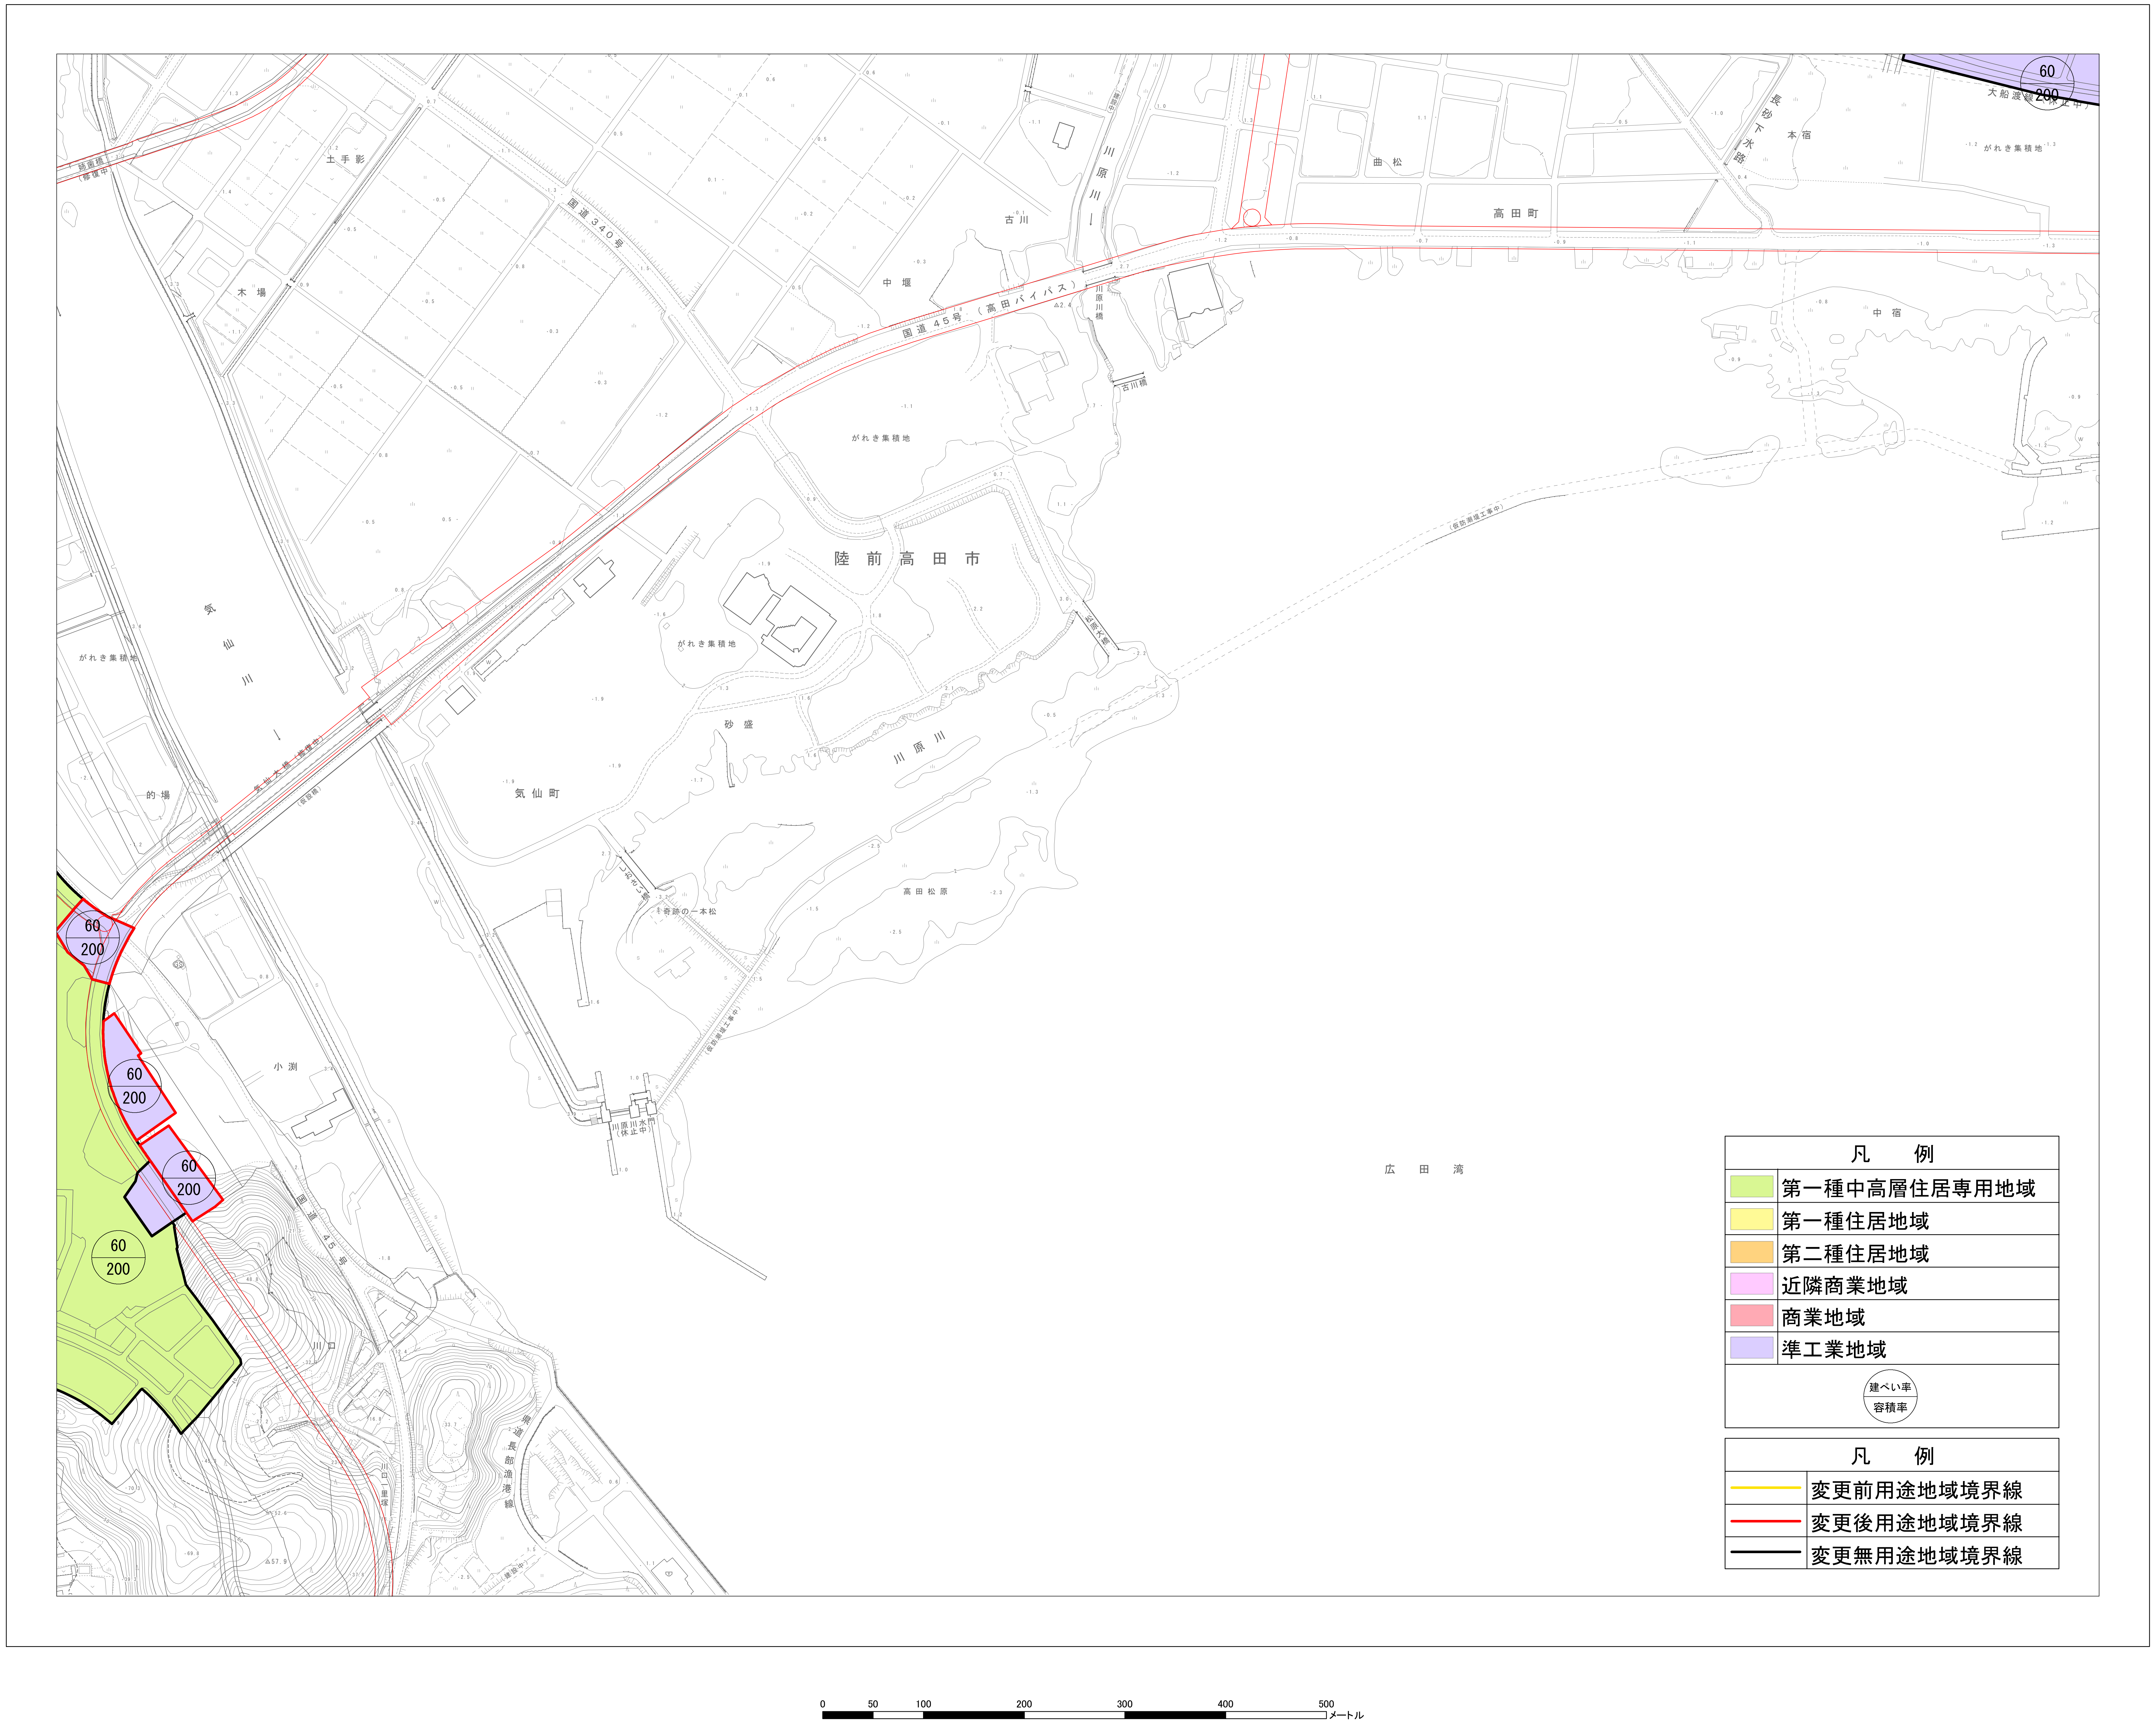
陸前高田市
気仙町
高田町
気仙川
川原川
古川
中堰
土手影
木場
的場
がれき集積地
砂盛
高田松原
曲松
本宿
中宿
小渕
川口
広田湾
国道340号
国道45号（高田バイパス）
気仙大橋（修復中）
（仮設橋）
姉歯橋（修復中）
松原大橋
川原川橋
古川橋
しおさい橋
奇跡の一本松
川原川水門（休止中）
（仮防潮堤工事中）
長砂下水路
大船渡線（休止中）
県道長部漁港線
川口一里塚
60
200
0
50
100
200
300
400
500
メートル

凡　例	
🟩	第一種中高層住居専用地域
🟨	第一種住居地域
🟧	第二種住居地域
🟪	近隣商業地域
🟥	商業地域
🟪	準工業地域

建ぺい率
容積率

凡　例	
―	変更前用途地域境界線
―	変更後用途地域境界線
―	変更無用途地域境界線

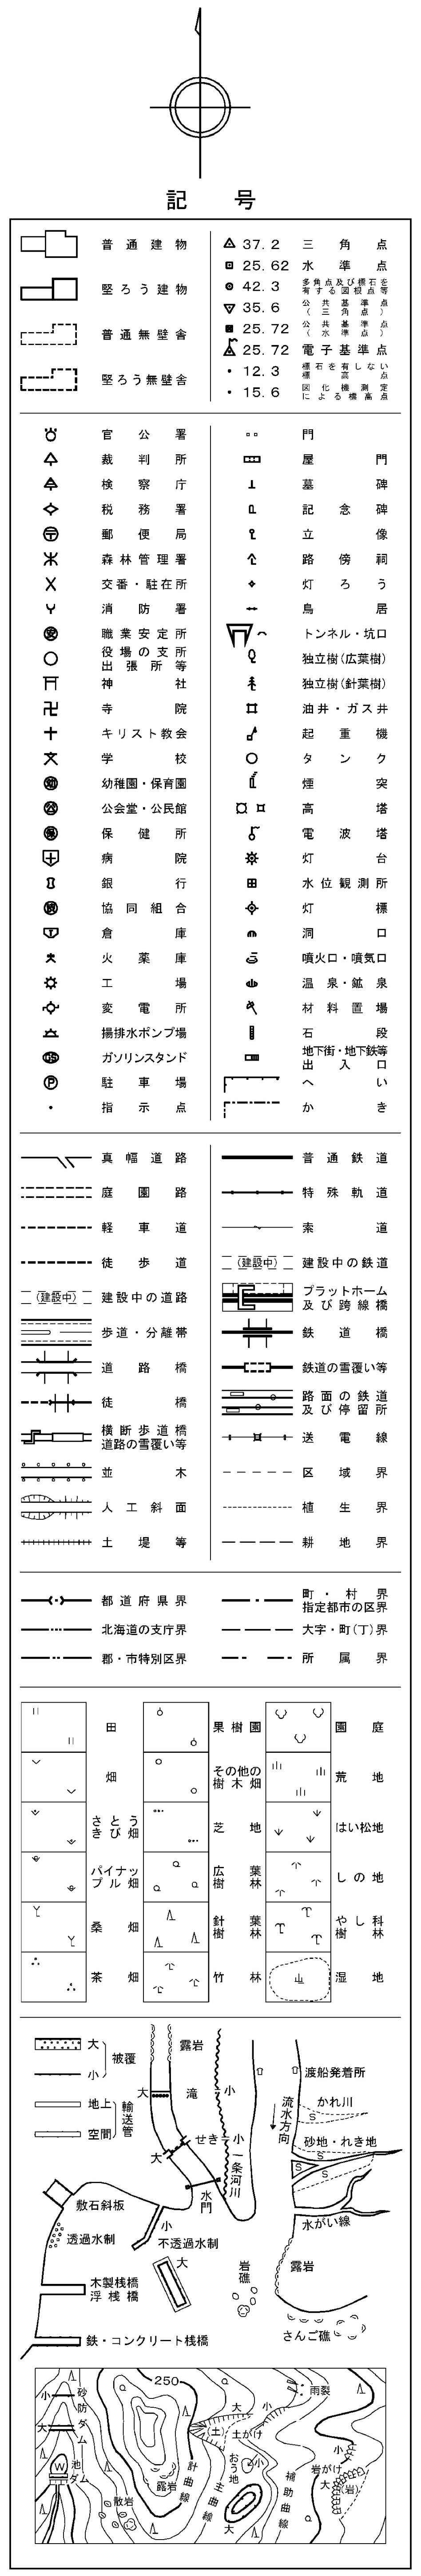1:2, 500