陸前高田都市計画図

平成二十四年四月作成

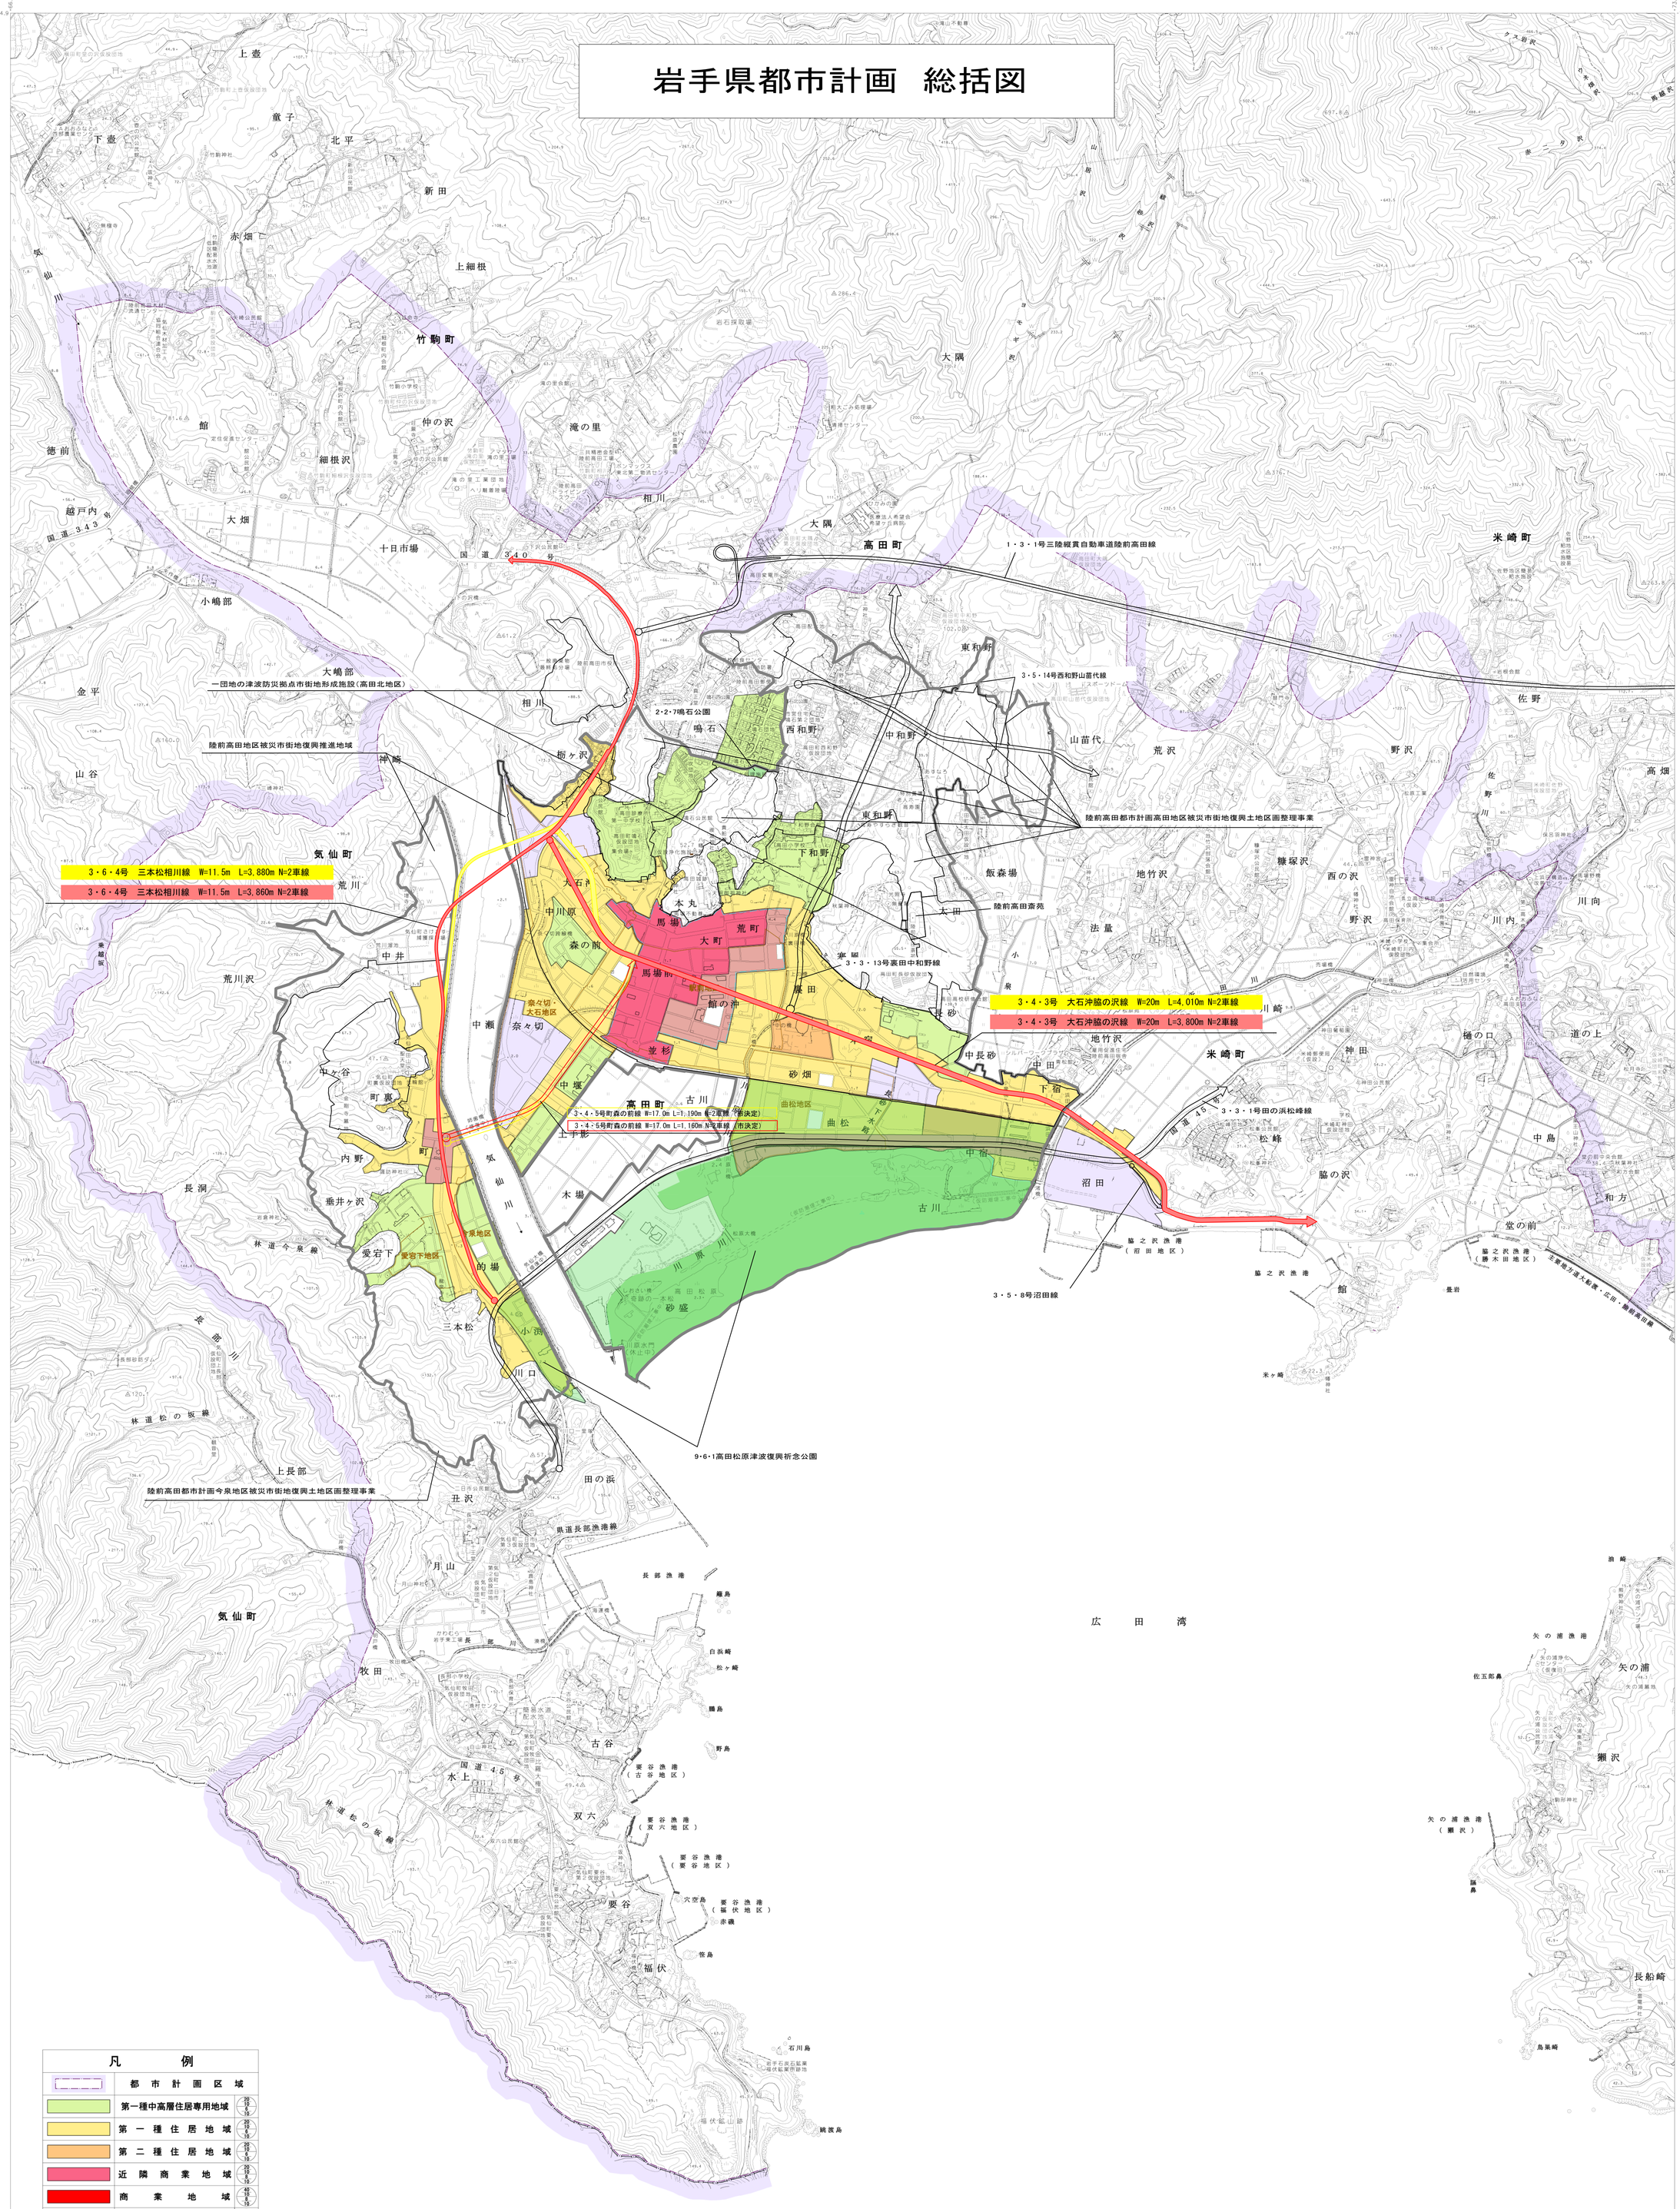

凡　例	
変更前	○○線　W=○m　L=○m　N=○車線
変更後	○○線　W=○m　L=○m　N=○車線

1:10,000

0　200　1000　2000m

「この地図の作成に当たっては、国土地理院長の承諾を得て、同院発行の災害復興計画基図を使用した。（承諾番号　平２４情使　第５号）」

株式会社　写測調製

陸前高田市