


陸前高田都市計画図

岩手県都市計画 総括図

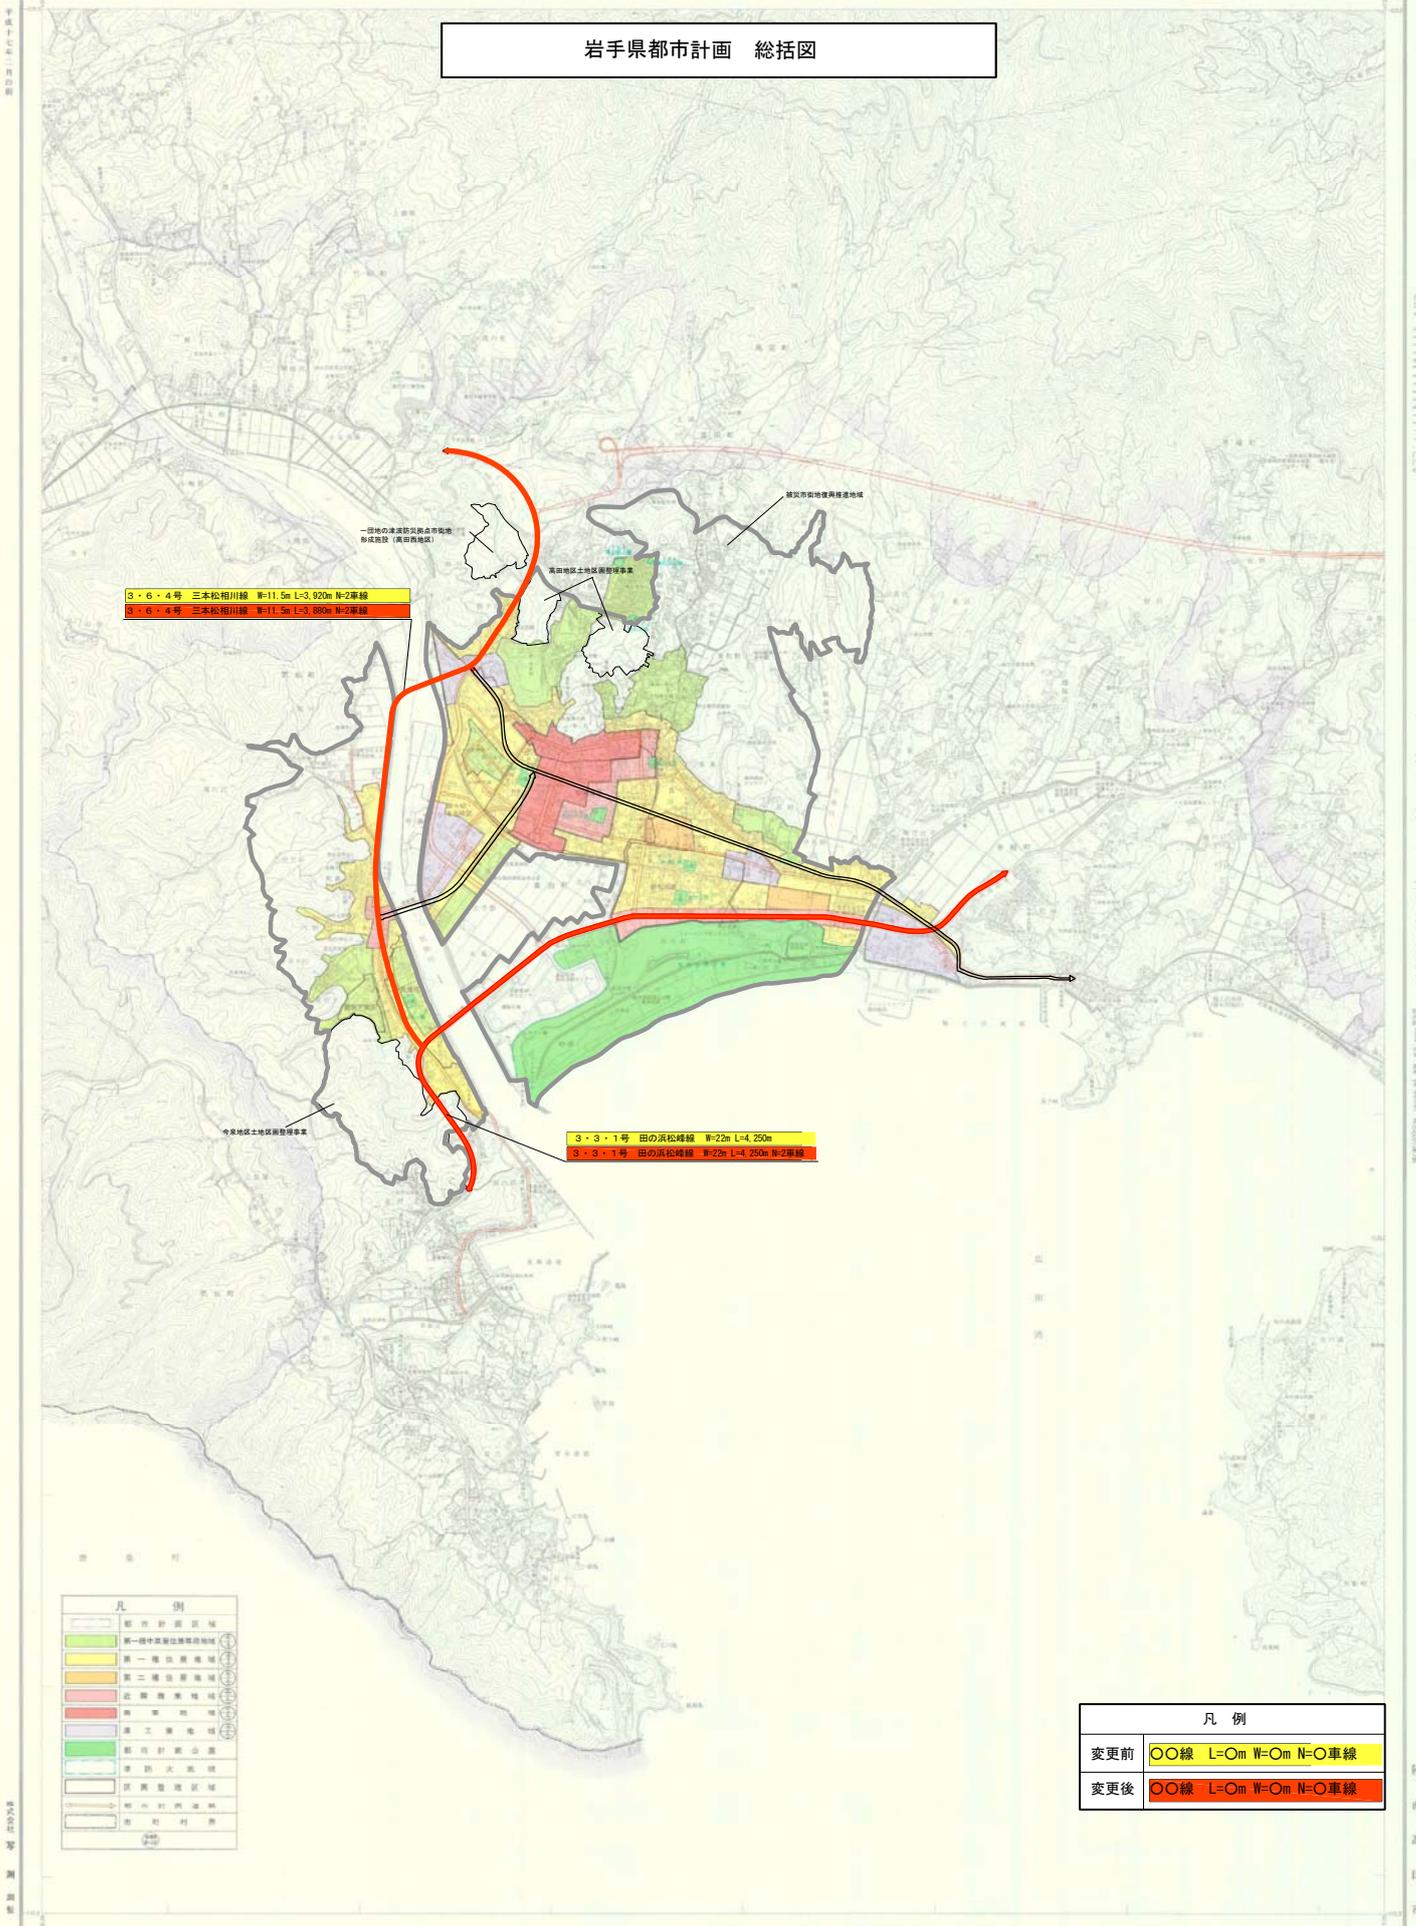


3・3・1号 田の浜松線 W=22m L=4.250m
 3・3・1号 田の浜松線 W=22m L=4.250m N=2車線

凡例	
[Symbol]	都市計画区域
[Symbol]	第一種中密度住居地域
[Symbol]	第一種住居地域
[Symbol]	第二種住居地域
[Symbol]	近隣商業地域
[Symbol]	商業地域
[Symbol]	第三種住居地域
[Symbol]	都市計画公園
[Symbol]	準防火地域
[Symbol]	防災公園地域
[Symbol]	都市計画道路
[Symbol]	都市計画線
[Symbol]	都市計画

凡例	
変更前	○線 L=0m W=0m N=0車線
変更後	●線 L=0m W=0m N=0車線


平成十七年二月五日現在
 陸前高田市